

Département des Ardennes

SIAEP DE L'AVEGRE ET JAILLY
COMMUNE DE MONTHOIS
INTERCO MARVAUX PARTIE 2

Numéro de plan
MON06



Réseau
d'eau potable

Dessiné le 11/01/21

PLAN DE RECOLEMENT

RESEAU D'EAU POTABLE



Syndicat d'eau et d'assainissement
du Sud Est des Ardennes
2 Hameau de Landèves - 08400 BALLAY
Tél : 03 24 71 61 91 - Fax : 03 24 71 97 00

Légende

Canalisations :

type :

Adduction
(refoulement)

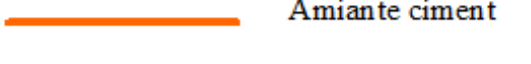
Distribution
(gravitaire)

nature :

Fonte

P.E.

P.V.C.

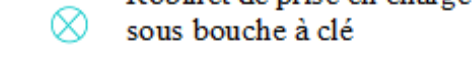
Amiante ciment

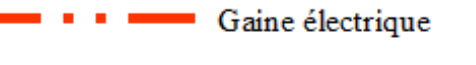
Branchements :

P.E./P.V.C.

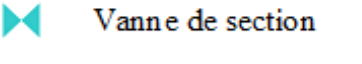
Plomb

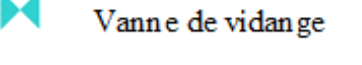
Indéterminé

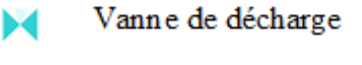
Robinet de prise en charge
sous bouche à clé

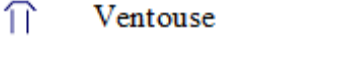
Gaine électrique

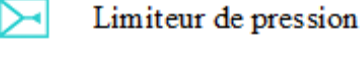
Robinetterie :

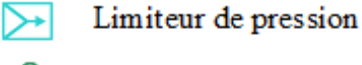
Vanne de section

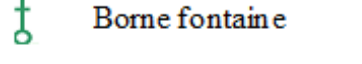
Vanne de vidange

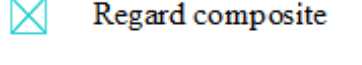
Vanne de décharge

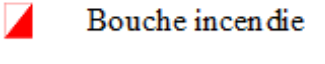
Ventouse

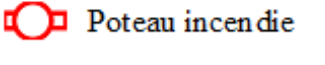
Limiteur de pression amont

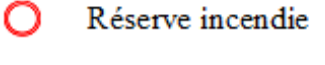
Limiteur de pression aval

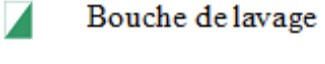
Borne fontaine

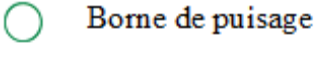
Regard composite

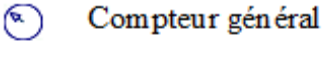
Bouche incendie

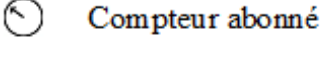
Poteau incendie

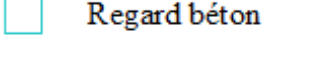
Réserve incendie

Bouche de lavage

Borne de puisage

Compteur général

Compteur abonné

Regard béton

V12

Repérage des ouvrages hydrauliques

PI2

Repérage des poteaux incendies

BI5

Repérage des bouches incendies

1307

Repérage des branchements

MON140

