


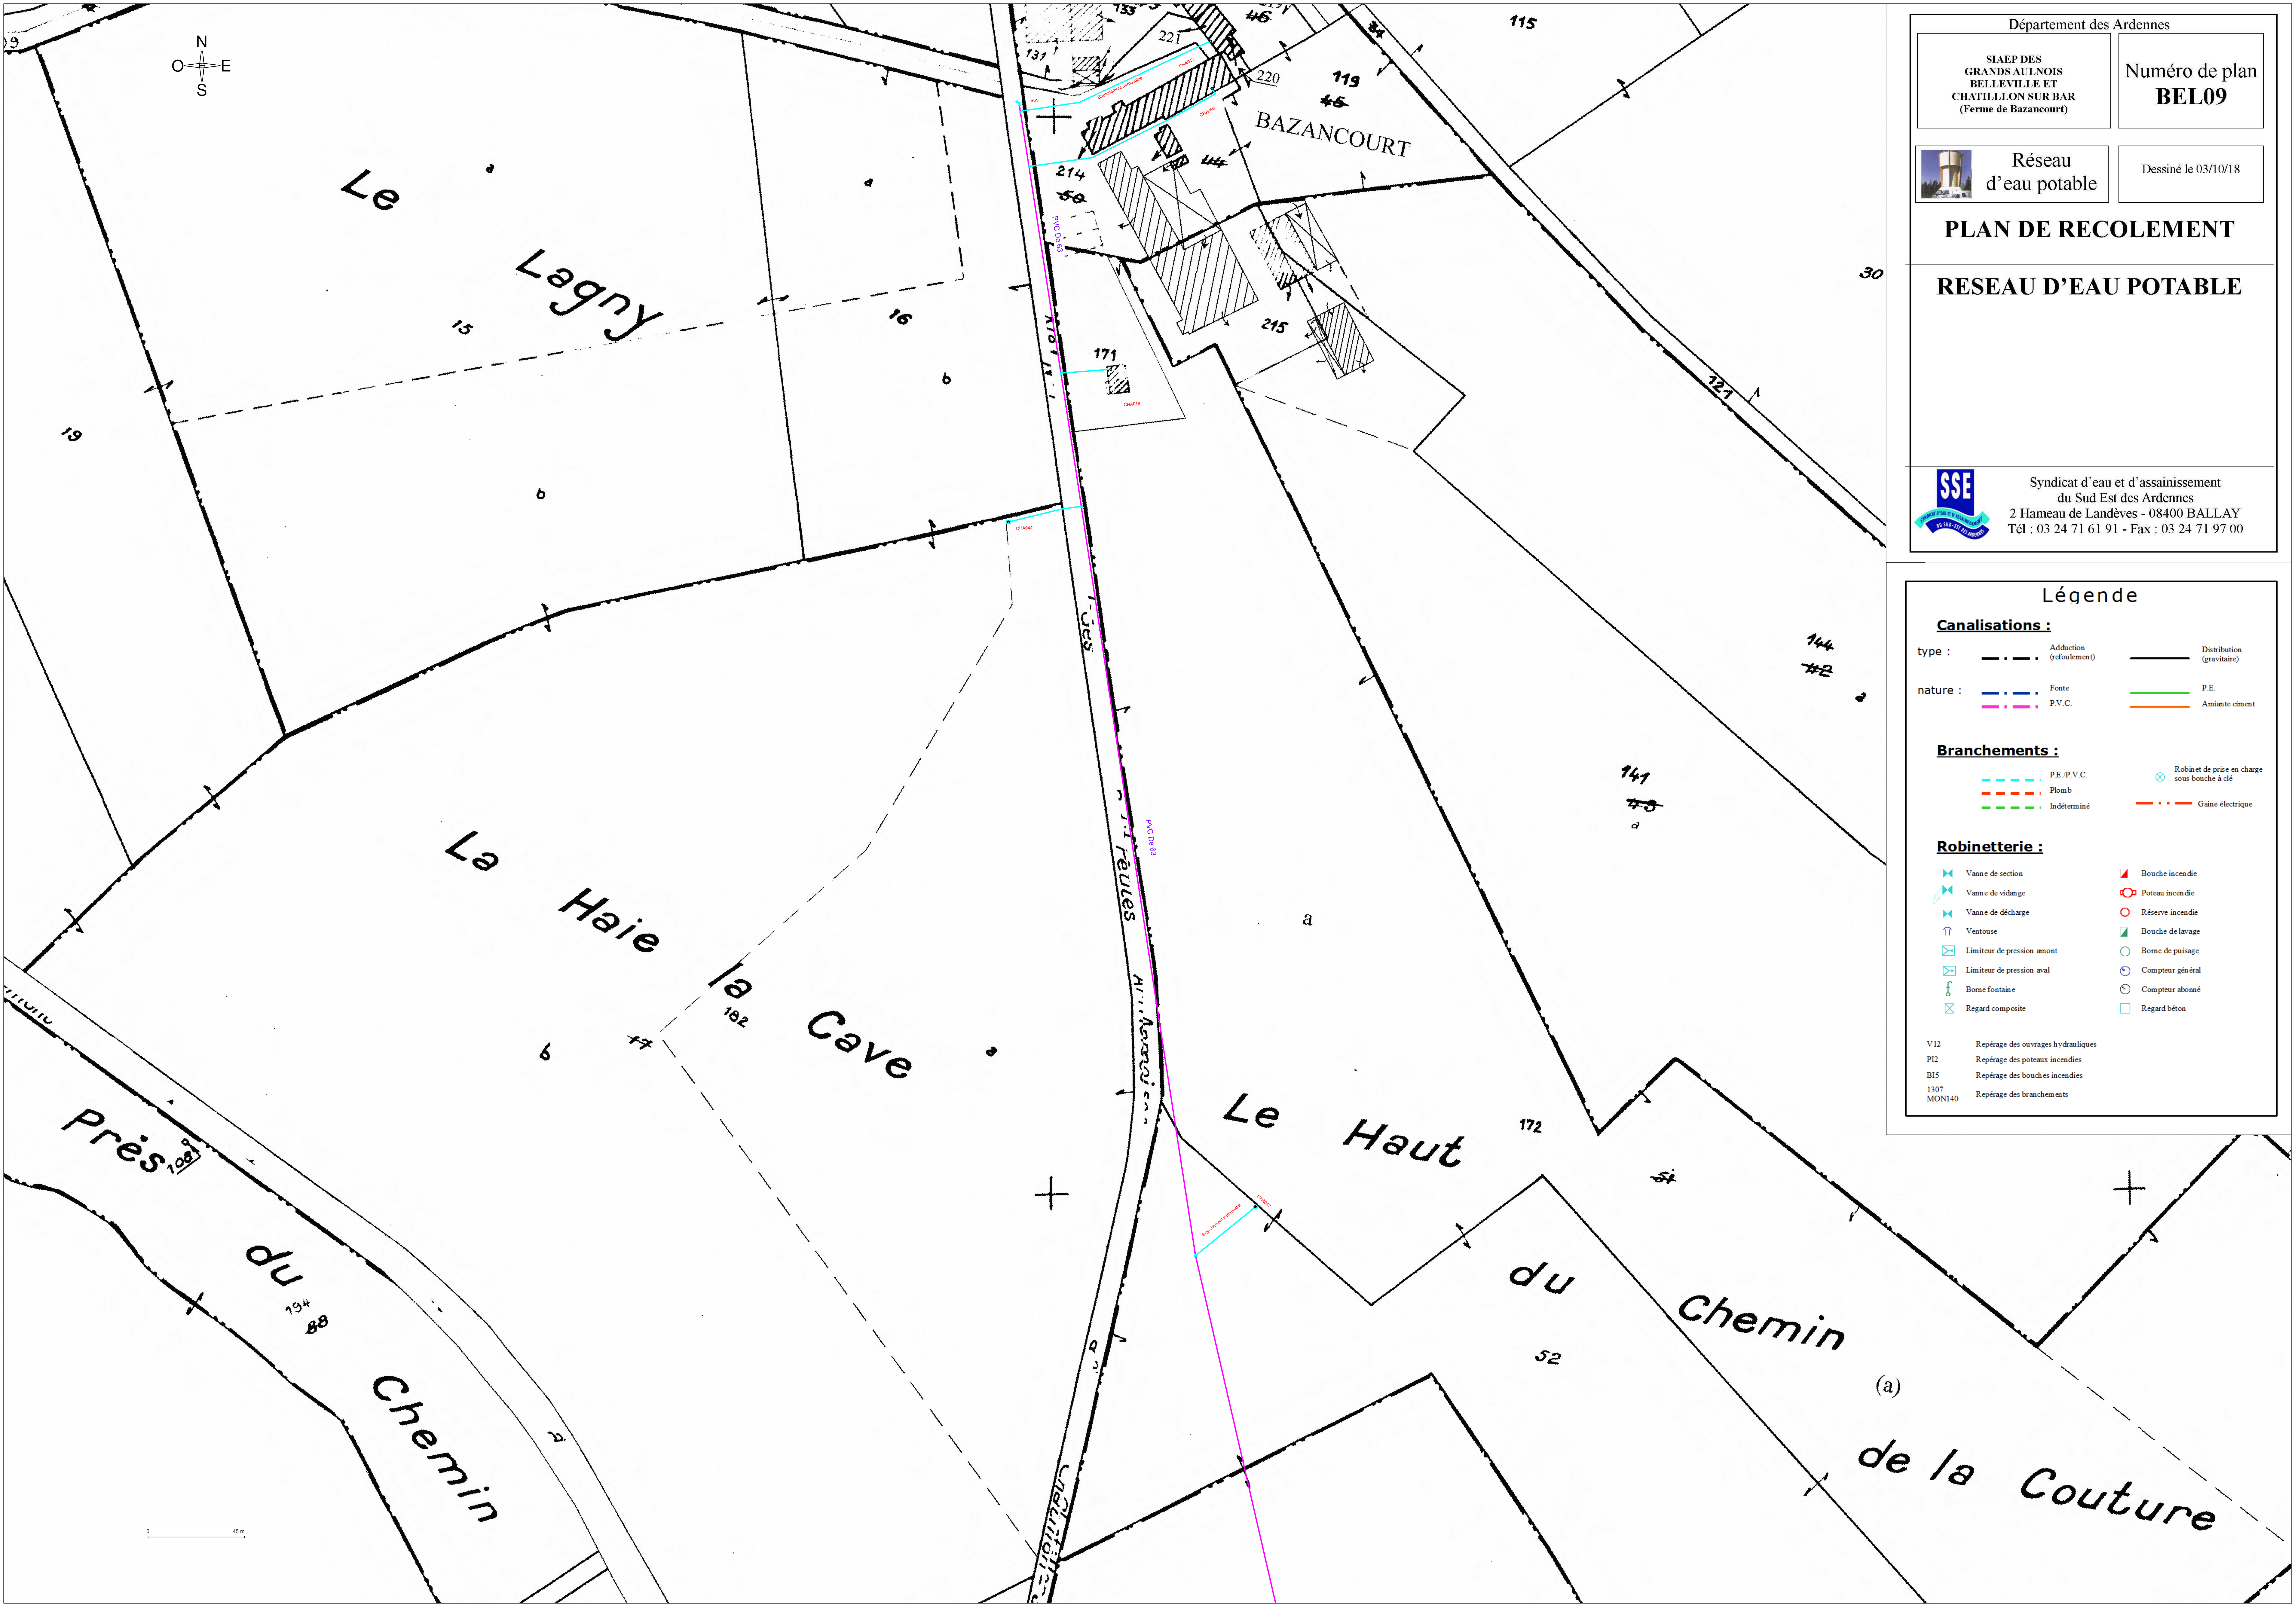

Département des Ardennes

SIAEP DES
GRANDS AULNOIS
BELLEVILLE ET
CHATILLON SUR BAR
(Ferme de Bazancourt)

Numéro de plan
BEL09

Dessiné le 03/10/18

PLAN DE RECOLEMENT

RESEAU D'EAU POTABLE



Syndicat d'eau et d'assainissement
du Sud Est des Ardennes
2 Hameau de Landèves - 08400 BALLAY
Tél : 03 24 71 61 91 - Fax : 03 24 71 97 00

Légende

Canalisations :

type :

--- Adduction (refoulement)

— Distribution (gravitaire)

nature :

— Fonte

— P.E.

— P.V.C.

— Amiante ciment

Branchements :

— PE/P.V.C.

— Plomb

— Indéterminé

⊗ Robinet de prise en charge sous bouche à clé

— Gaine électrique

Robinetterie :

⊗ Vanne de section

⊗ Vanne de vidange

⊗ Vanne de décharge

⊗ Ventouse

⊗ Limiteur de pression amont

⊗ Limiteur de pression aval

⊗ Borne fontaine

⊗ Regard composite

▲ Bouche incendie

⊗ Poteau incendie

⊗ Réserve incendie

▲ Bouche de lavage

○ Borne de puisage

⊗ Compteur général

⊗ Compteur abonné

□ Regard béton

V12 Repérage des ouvrages hydrauliques

PI2 Repérage des poteaux incendies

BI5 Repérage des bouches incendies

1307 MON140 Repérage des branchements