


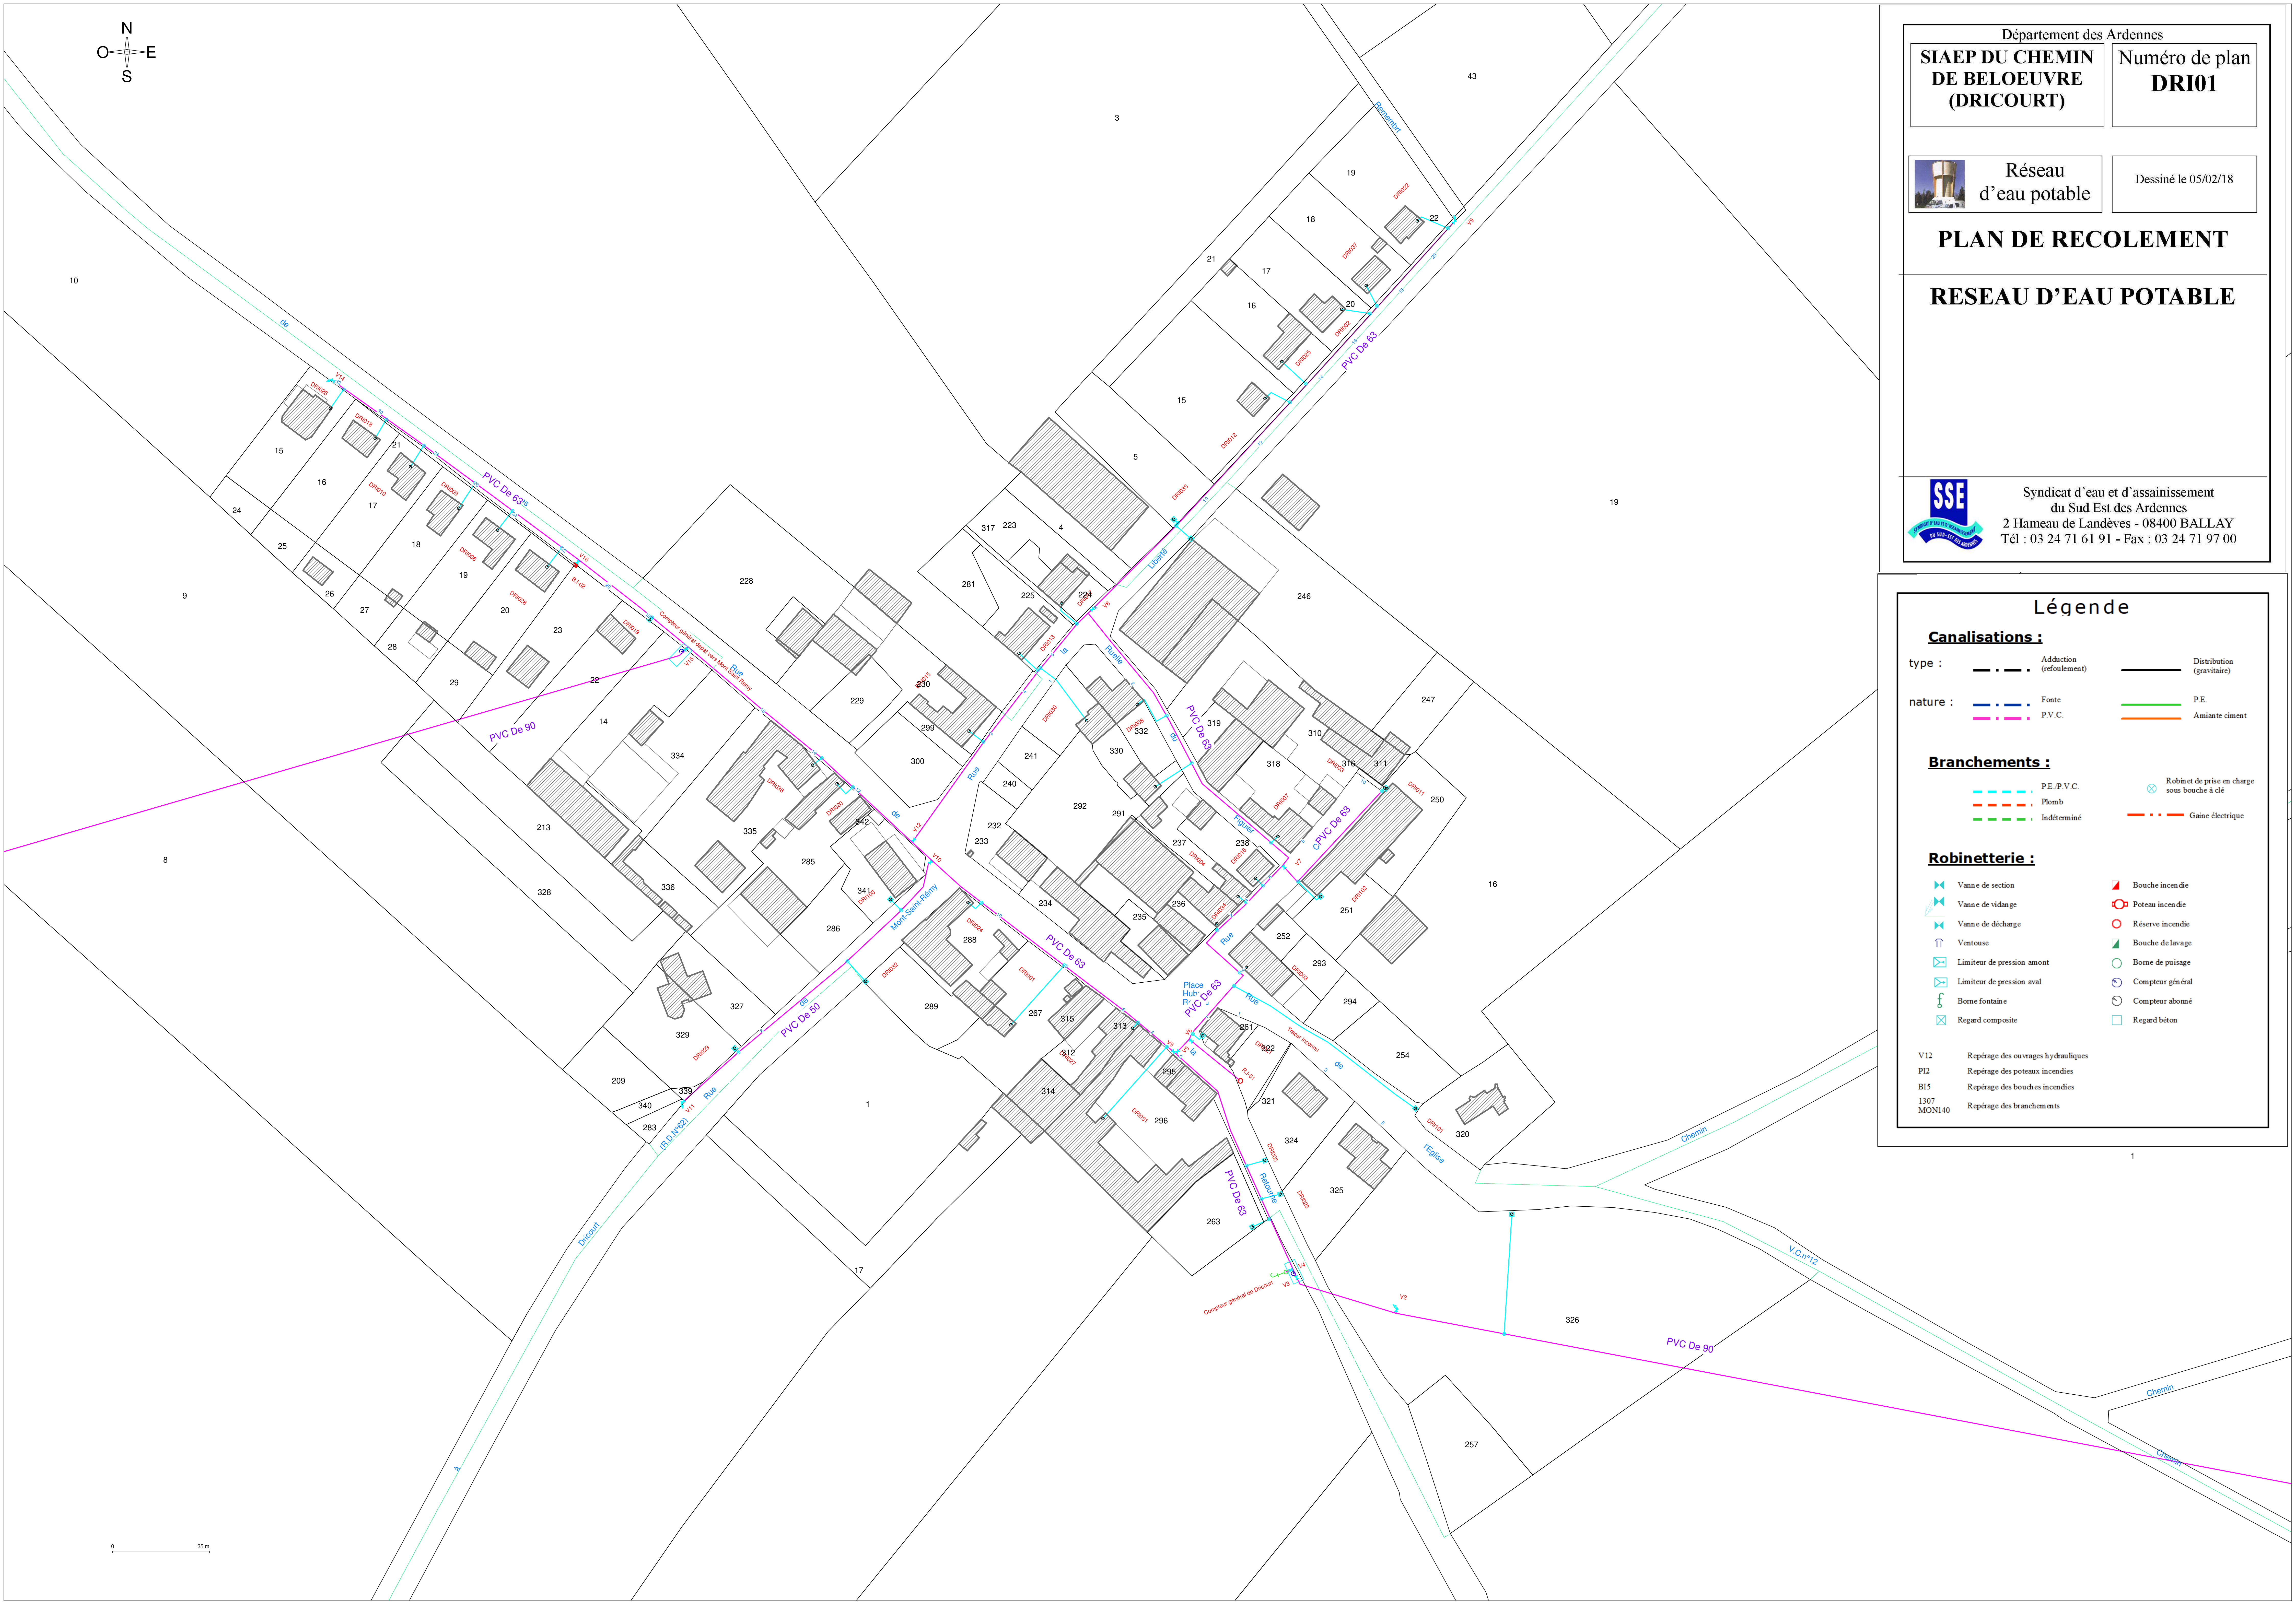

PLAN DE RECOLEMENT

RESEAU D'EAU POTABLE

Légende

Canalisations :

type :		Adduction (refoulement)		Distribution (gravitaire)
				P.E.
nature :		Fonte		Amiante ciment
		P.V.C.		

Branchements :

	P.E./P.V.C.		Robin et de prise en charge sous bouche à clé
	Plomb		Gaine électrique
	Indéterminé		

Robinetterie :

	Vanne de section		Bouche incendie
	Vanne de vidange		Poteau incendie
	Vanne de décharge		Réserve incendie
	Ventouse		Bouche de lavage
	Limiteur de pression amont		Borne de puisage
	Limiteur de pression aval		Compteur général
	Borne fontaine		Compteur abonné
	Regard composite		Regard béton

V12	Repérage des ouvrages hydrauliques
PI2	Repérage des poteaux incendies
BI5	Repérage des bouches incendies
1307 MONI40	Repérage des branchements