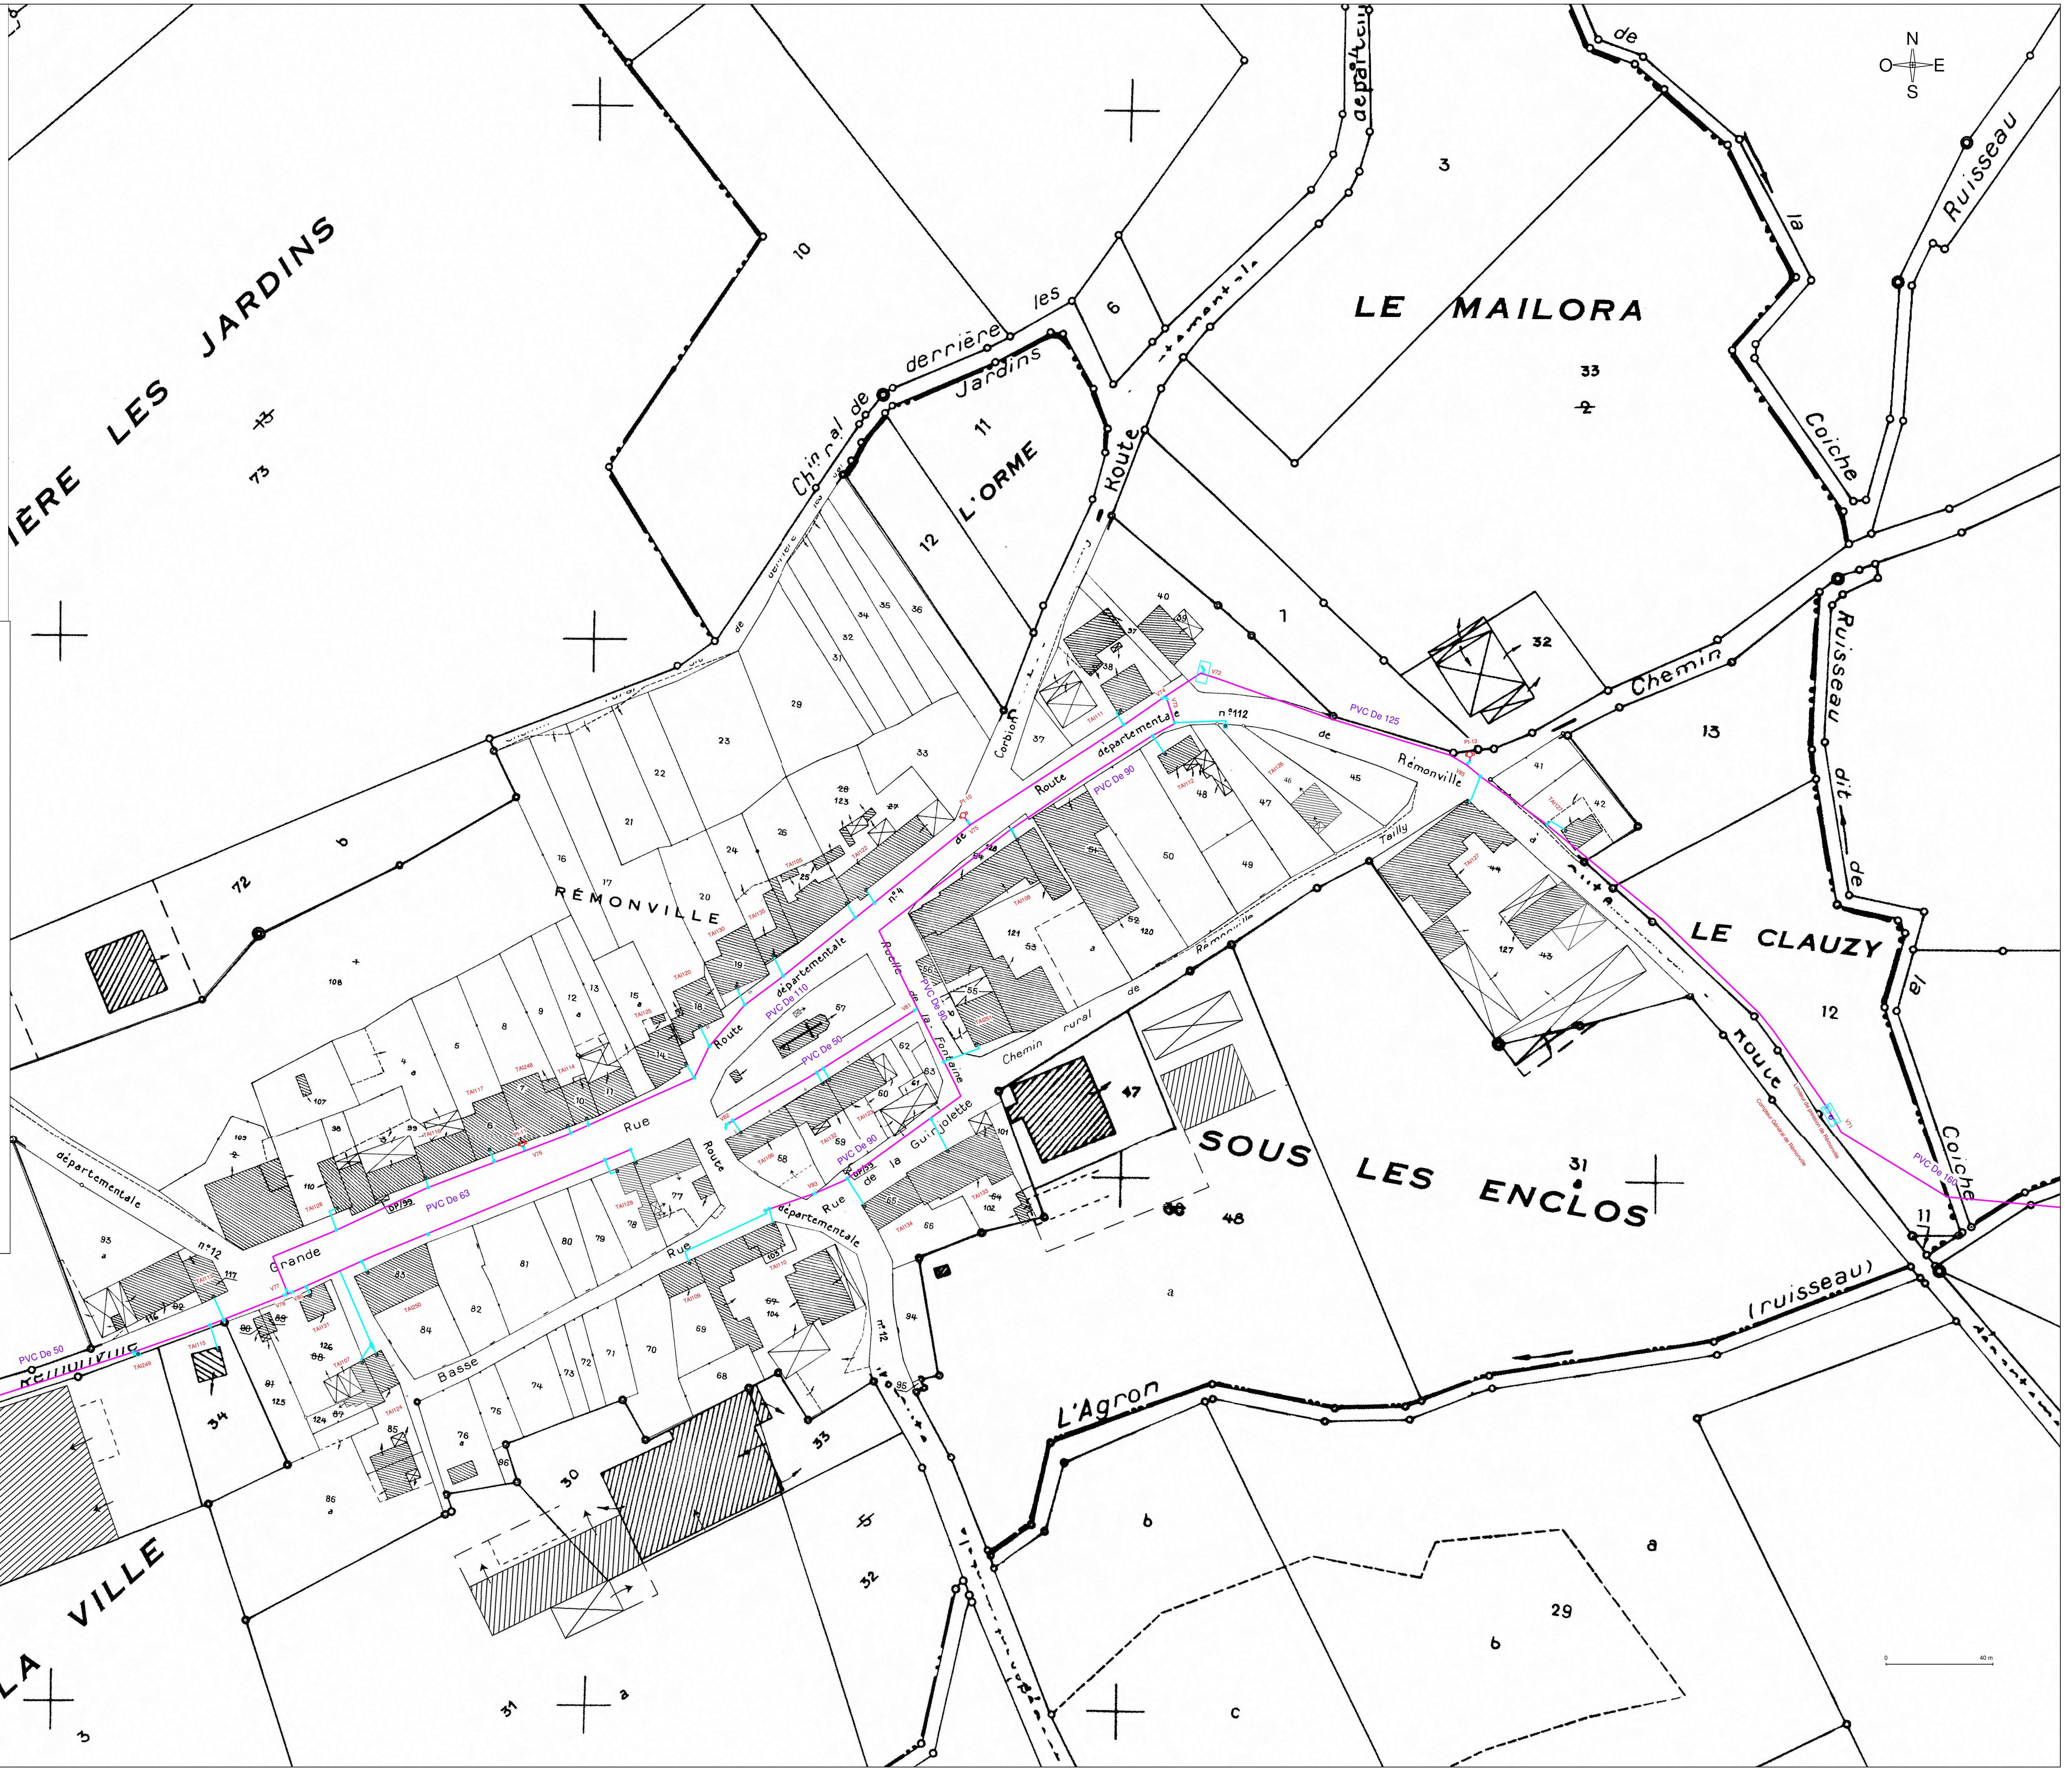


PLAN DE RECOLEMENT

RESEAU D'EAU POTABLE



Légende

Canalisations :

type :

Adduction (refoulement)

Distribution (gravitaire)

nature :

Fonte

P.E.

P.V.C.

Amiante ciment

Branchements :

P.E./P.V.C.

Plomb

Indéterminé

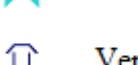
Robinet de prise en charge sous bouches à clé

Gaine électrique

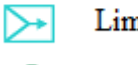
Robinetterie :

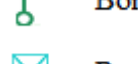
Vanne de section

 
Vanne de vidange

Vanne de décharge

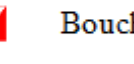
Ventouse

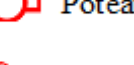
Limiteur de pression amont

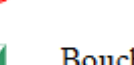
Limiteur de pression aval

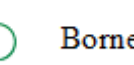
Borne fontaine

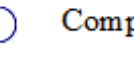
Regard composite

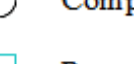
Bouche incendie

Poteau incendie

Réserve incendie

Bouche de lavage

Borne de puisage

Compteur général

Compteur aborné

Regard béton

V12

Représentation des ouvrages hydrauliques

PI2

Représentation des poteaux incendies

BI5

Représentation des bouches incendies

1307

Représentation des branchements

MONI40

Représentation des branchements

0 40 m