


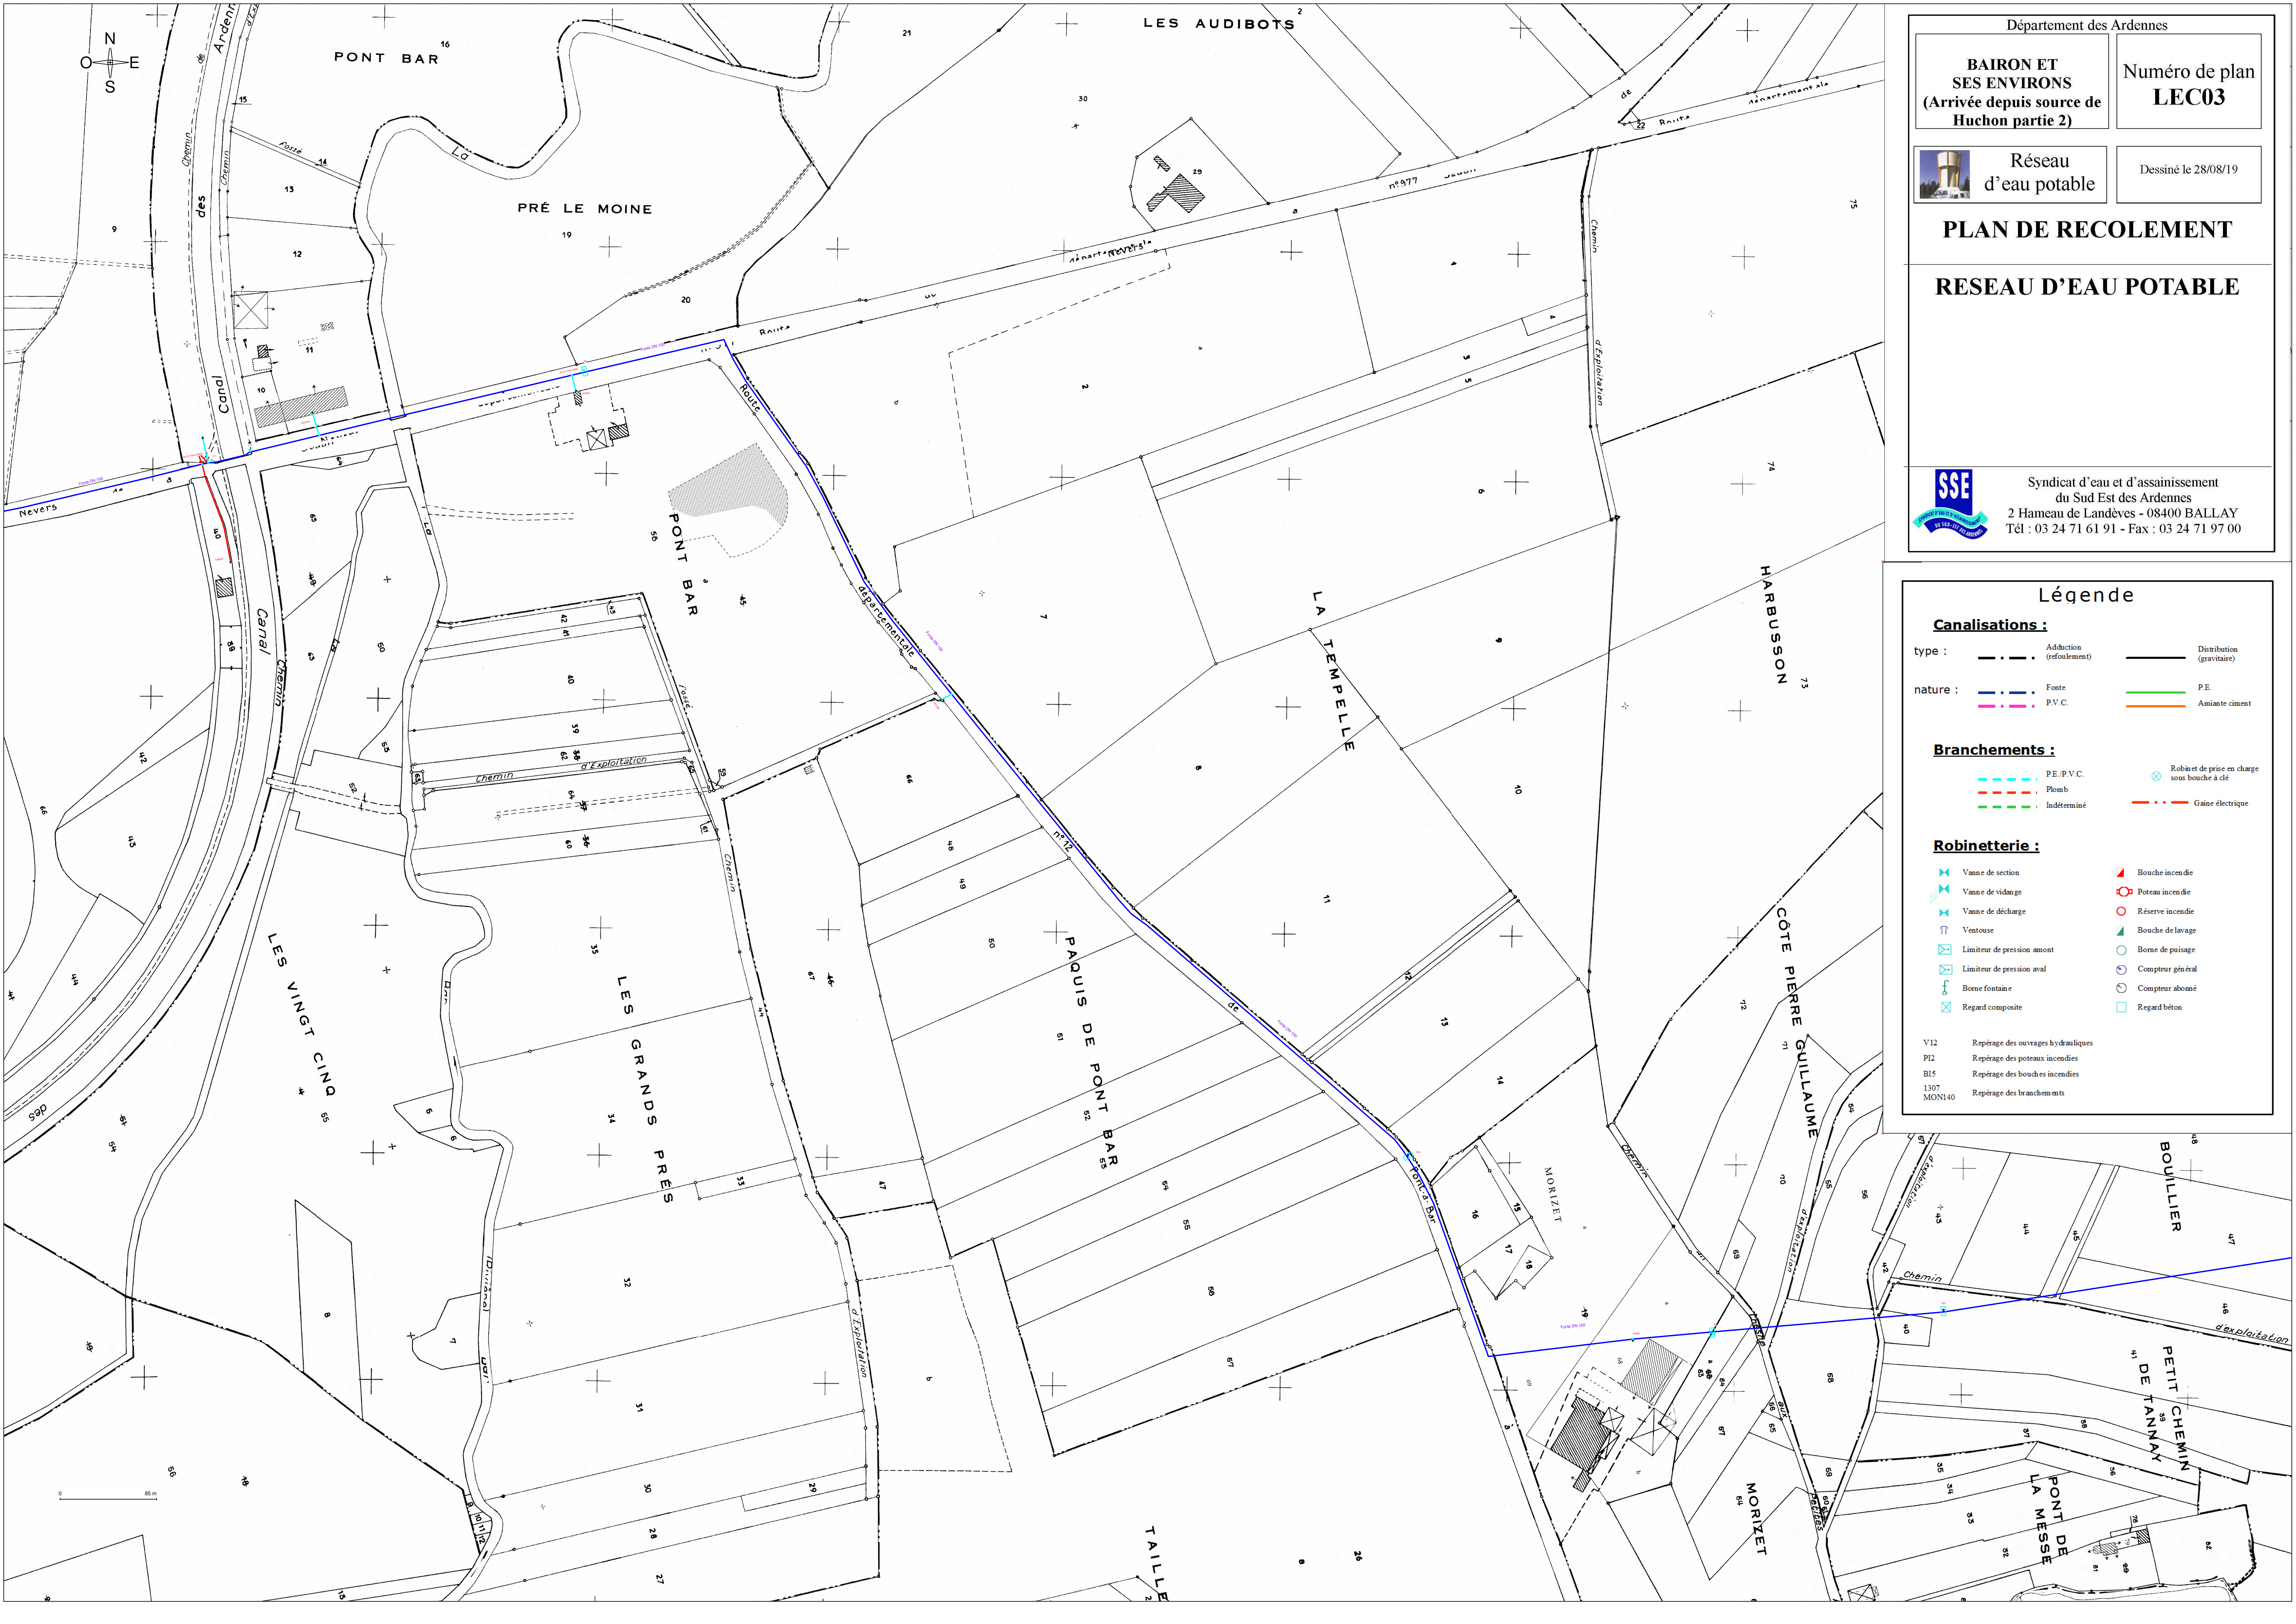

Département des Ardennes

BAIRON ET SES ENVIRONS
(Arrivée depuis source de Huchon partie 2)

Réseau d'eau potable

Numéro de plan
LEC03

Dessiné le 28/08/19

PLAN DE RECOLEMENT

RESEAU D'EAU POTABLE

Syndicat d'eau et d'assainissement du Sud Est des Ardennes
2 Hameau de Landèves - 08400 BALLAY
Tél : 03 24 71 61 91 - Fax : 03 24 71 97 00

Légende

Canalisations :

type :	Adduction (refoulement)	Distribution (gravitaire)
nature :	Fonte	P.E.
	P.V.C.	Amiante ciment

Branchements :

P.E./P.V.C.	Robinet de prise en charge sous bouché à clé
Plomb	Gaine électrique
Indéterminé	

Robinetterie :

Vanne de section	Bouche incendie
Vanne de vidange	Poteau incendie
Vanne de décharge	Réserve incendie
Ventouse	Bouche de lavage
Limiteur de pression amont	Borne de puisage
Limiteur de pression aval	Compteur général
Borne fontaine	Compteur abonné
Regard composite	Regard béton

V12








MON140