


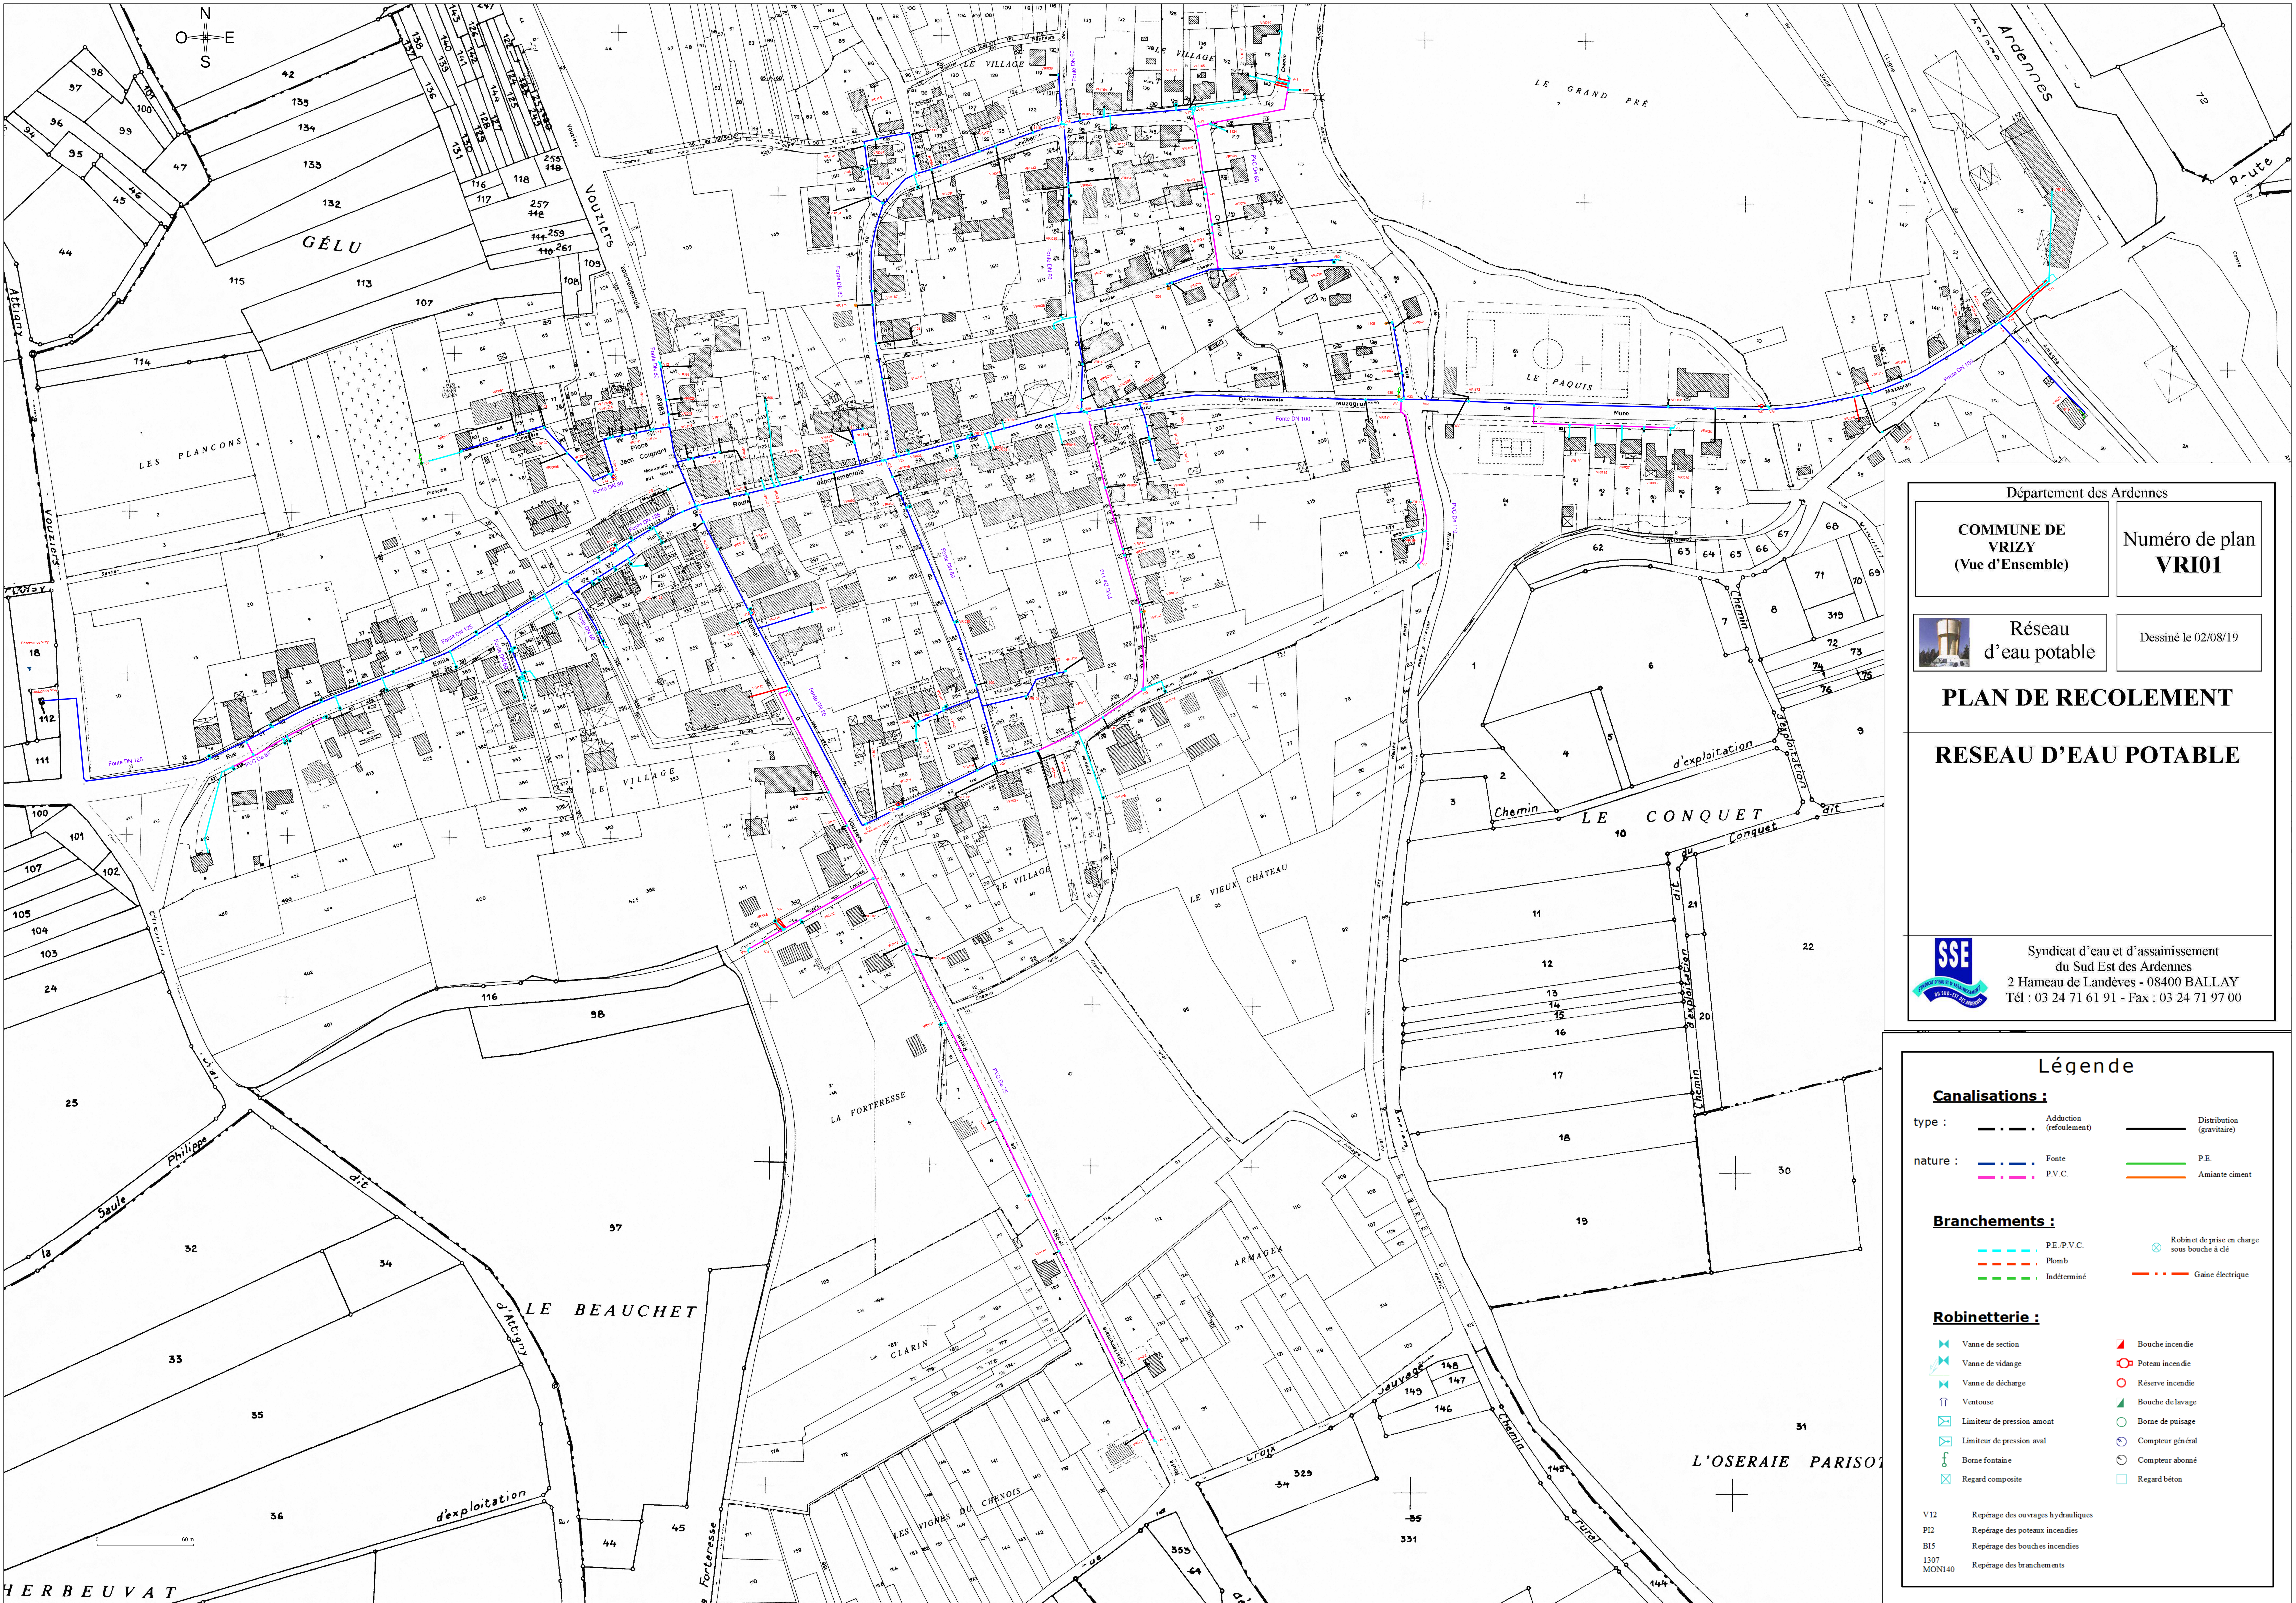

Département des Ardennes

COMMUNE DE VRIZY
(Vue d'Ensemble)

Noméro de plan
VR101

 Réseau
d'eau potable

Dessiné le 02/08/19

PLAN DE RECOLEMENT

RESEAU D'EAU POTABLE

 Syndicat d'eau et d'assainissement
du Sud Est des Ardennes
2 Hameau de Landèves - 08400 BALLAY
Tél : 03 24 71 61 91 - Fax : 03 24 71 97 00

Légende

Canalisations :

type : - - - - - Adduction (refoulement) - - - - - Distribution (gravitaire)

nature : - - - - - Fonte - - - - - P.E.
 - - - - - P.V.C. - - - - - Amiante ciment

Branchements :

- - - - - P.E./P.V.C. ⓧ Robinet de prise en charge sous bouche à clé
- - - - - Plomb
- - - - - Indéterminé - - - - - Gaine électrique

Robinetterie :

ⓧ Vanne de section ⚠ Bouche incendie
ⓧ Vanne de vidange ⚠ Poteau incendie
ⓧ Vanne de décharge ⚠ Réserve incendie
ⓧ Ventouse ⓧ Bouche de lavage
ⓧ Limiteur de pression amont ⓧ Borne de puisage
ⓧ Limiteur de pression aval ⓧ Compteur général
ⓧ Borne fontaine ⓧ Compteur abonné
ⓧ Regard composite ⓧ Regard béton

V12 Repérage des ouvrages hydrauliques
PI2 Repérage des poteaux incendies
BI5 Repérage des bouches incendies
1307 Repérage des branchements
MON140