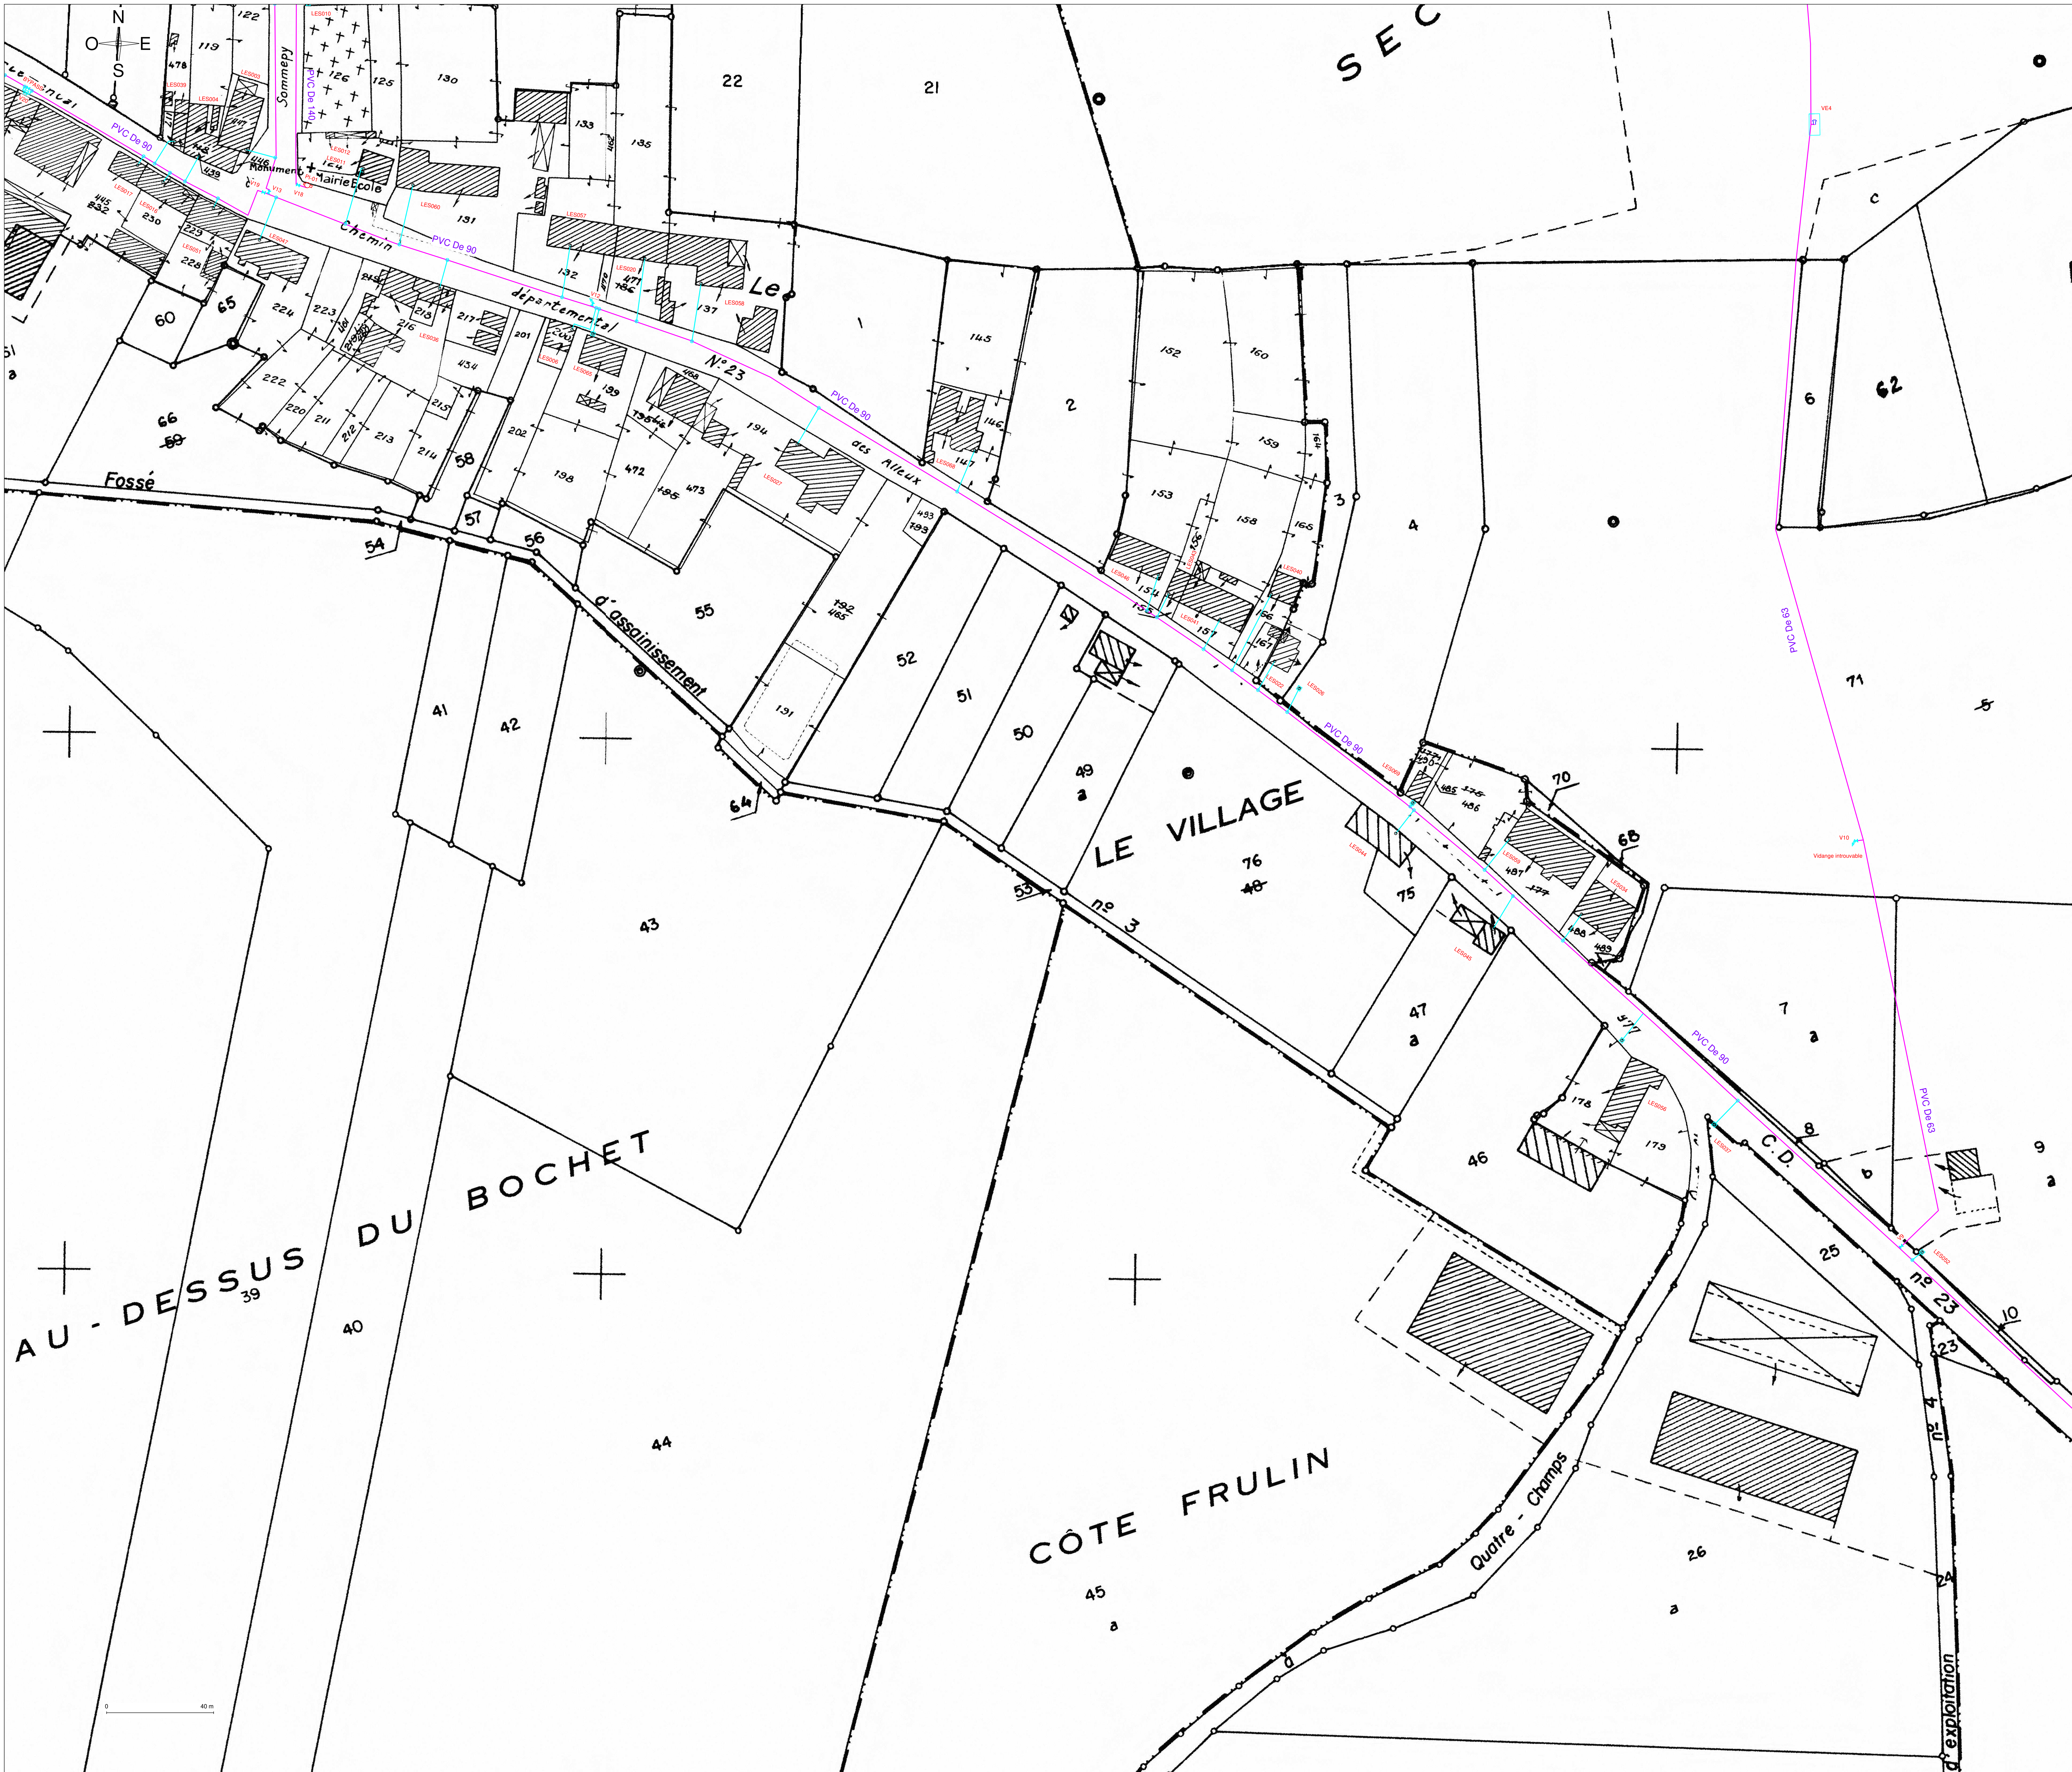




Département des Ardennes

SIAEP DES GRANDS AULNOIS
LES ALLEUX
(Les Alleux village Est)

Numéro de plan
LES03

Réseau
d'eau potable

Dessiné le 07/07/20

PLAN DE RECOLEMENT

RESEAU D'EAU POTABLE

Syndicat d'eau et d'assainissement
du Sud Est des Ardennes
2 Hameau de Landèves - 08400 BALLAY
Tél : 03 24 71 61 91 - Fax : 03 24 71 97 00

Légende

Canalisations :

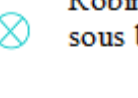
type :
nature :

--- Adduction (refoulement)
--- Fonte
--- P.V.C.

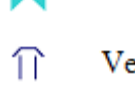
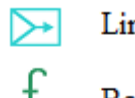
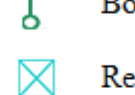
— Distribution (gravitaire)
— P.E.
— Amiante ciment

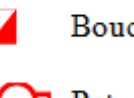
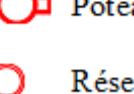
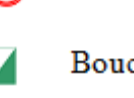
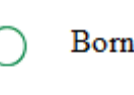
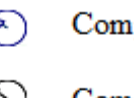
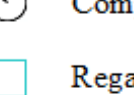
Branchements :

--- P.E./P.V.C.
--- Plomb
--- Indéterminé

 Robinet de prise en charge sous bouches à clé
--- Gaine électrique

Robinetterie :

 Vanne de section
 Vanne de vidange
 Vanne de décharge
 Ventouse
 Limiteur de pression amont
 Limiteur de pression aval
 Borne fontaine
 Regard composite

 Bouches incendie
 Poteau incendie
 Réserve incendie
 Bouches de lavage
 Borne de puisage
 Compteur général
 Compteur abonné
 Regard béton

V12 Représentation des ouvrages hydrauliques
PI2 Représentation des poteaux incendies
BI5 Représentation des bouches incendies
1307 Représentation des branchements