


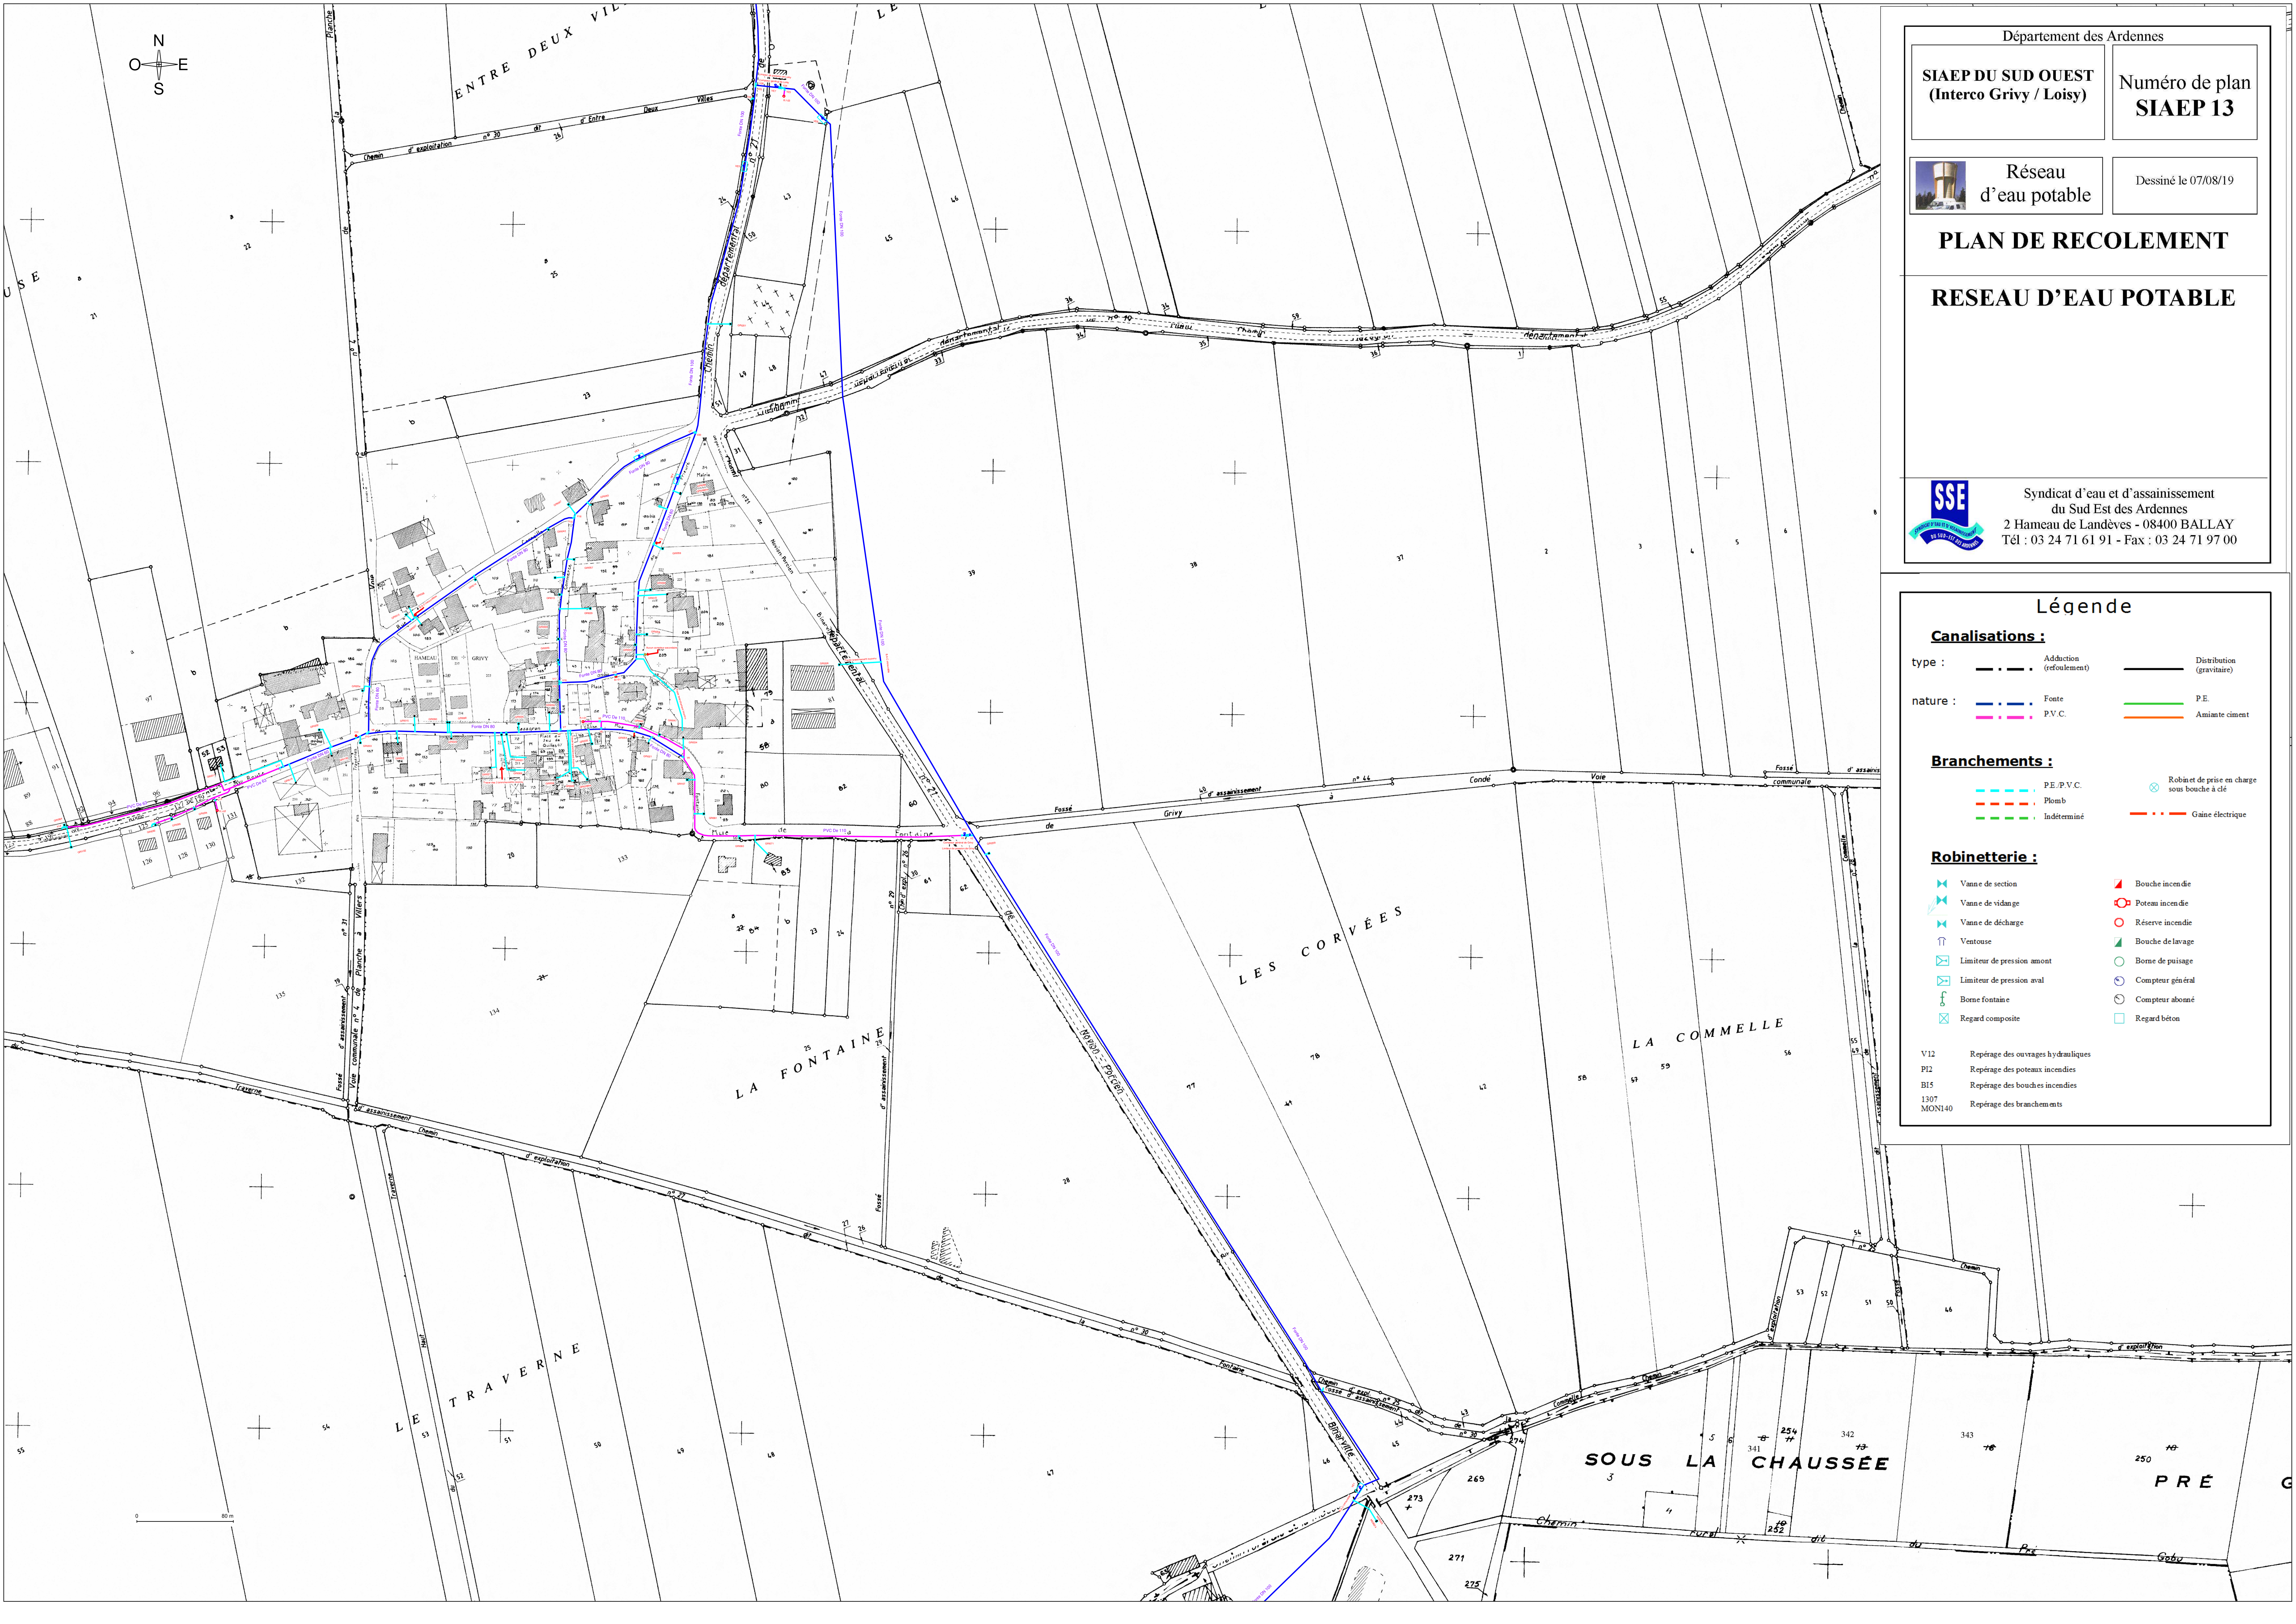

Département des Ardennes

SIAEP DU SUD OUEST
(Interco Grivy / Loisy)

Numéro de plan
SIAEP 13

Réseau
d'eau potable

Dessiné le 07/08/19

PLAN DE RECOLEMENT

RESEAU D'EAU POTABLE

Syndicat d'eau et d'assainissement
du Sud Est des Ardennes
2 Hameau de Landèves - 08400 BALLAY
Tél : 03 24 71 61 91 - Fax : 03 24 71 97 00

Légende

Canalisations :

type :

— — — — —

Adduction
(refoulement)

— — — — —

Distribution
(gravitaire)

nature :

— — — — —

Fonte

— — — — —

P.E.

— — — — —

P.V.C.

— — — — —

Amiante ciment

Branchements :

— — — — —

PE/P.V.C.

— — — — —

Plomb

— — — — —

Indéterminé

⊗

Robinet de prise en charge
sous bouches à clé

— — — — —

Gaine électrique

Robinetterie :

Vanne de section

Bouche incendie

Vanne de vidange

Poteau incendie

Vanne de décharge

Réserve incendie

Ventouse

Bouche de lavage

Limiteur de pression amont

Borne de puisage

Limiteur de pression aval

Compteur général

Borne fontaine

Compteur abonné

Regard composite

Regard béton

V12

Représentation des ouvrages hydrauliques

PI2

Représentation des poteaux incendies

BI5

Représentation des bouches incendies

1307

Représentation des branchements

MON140