


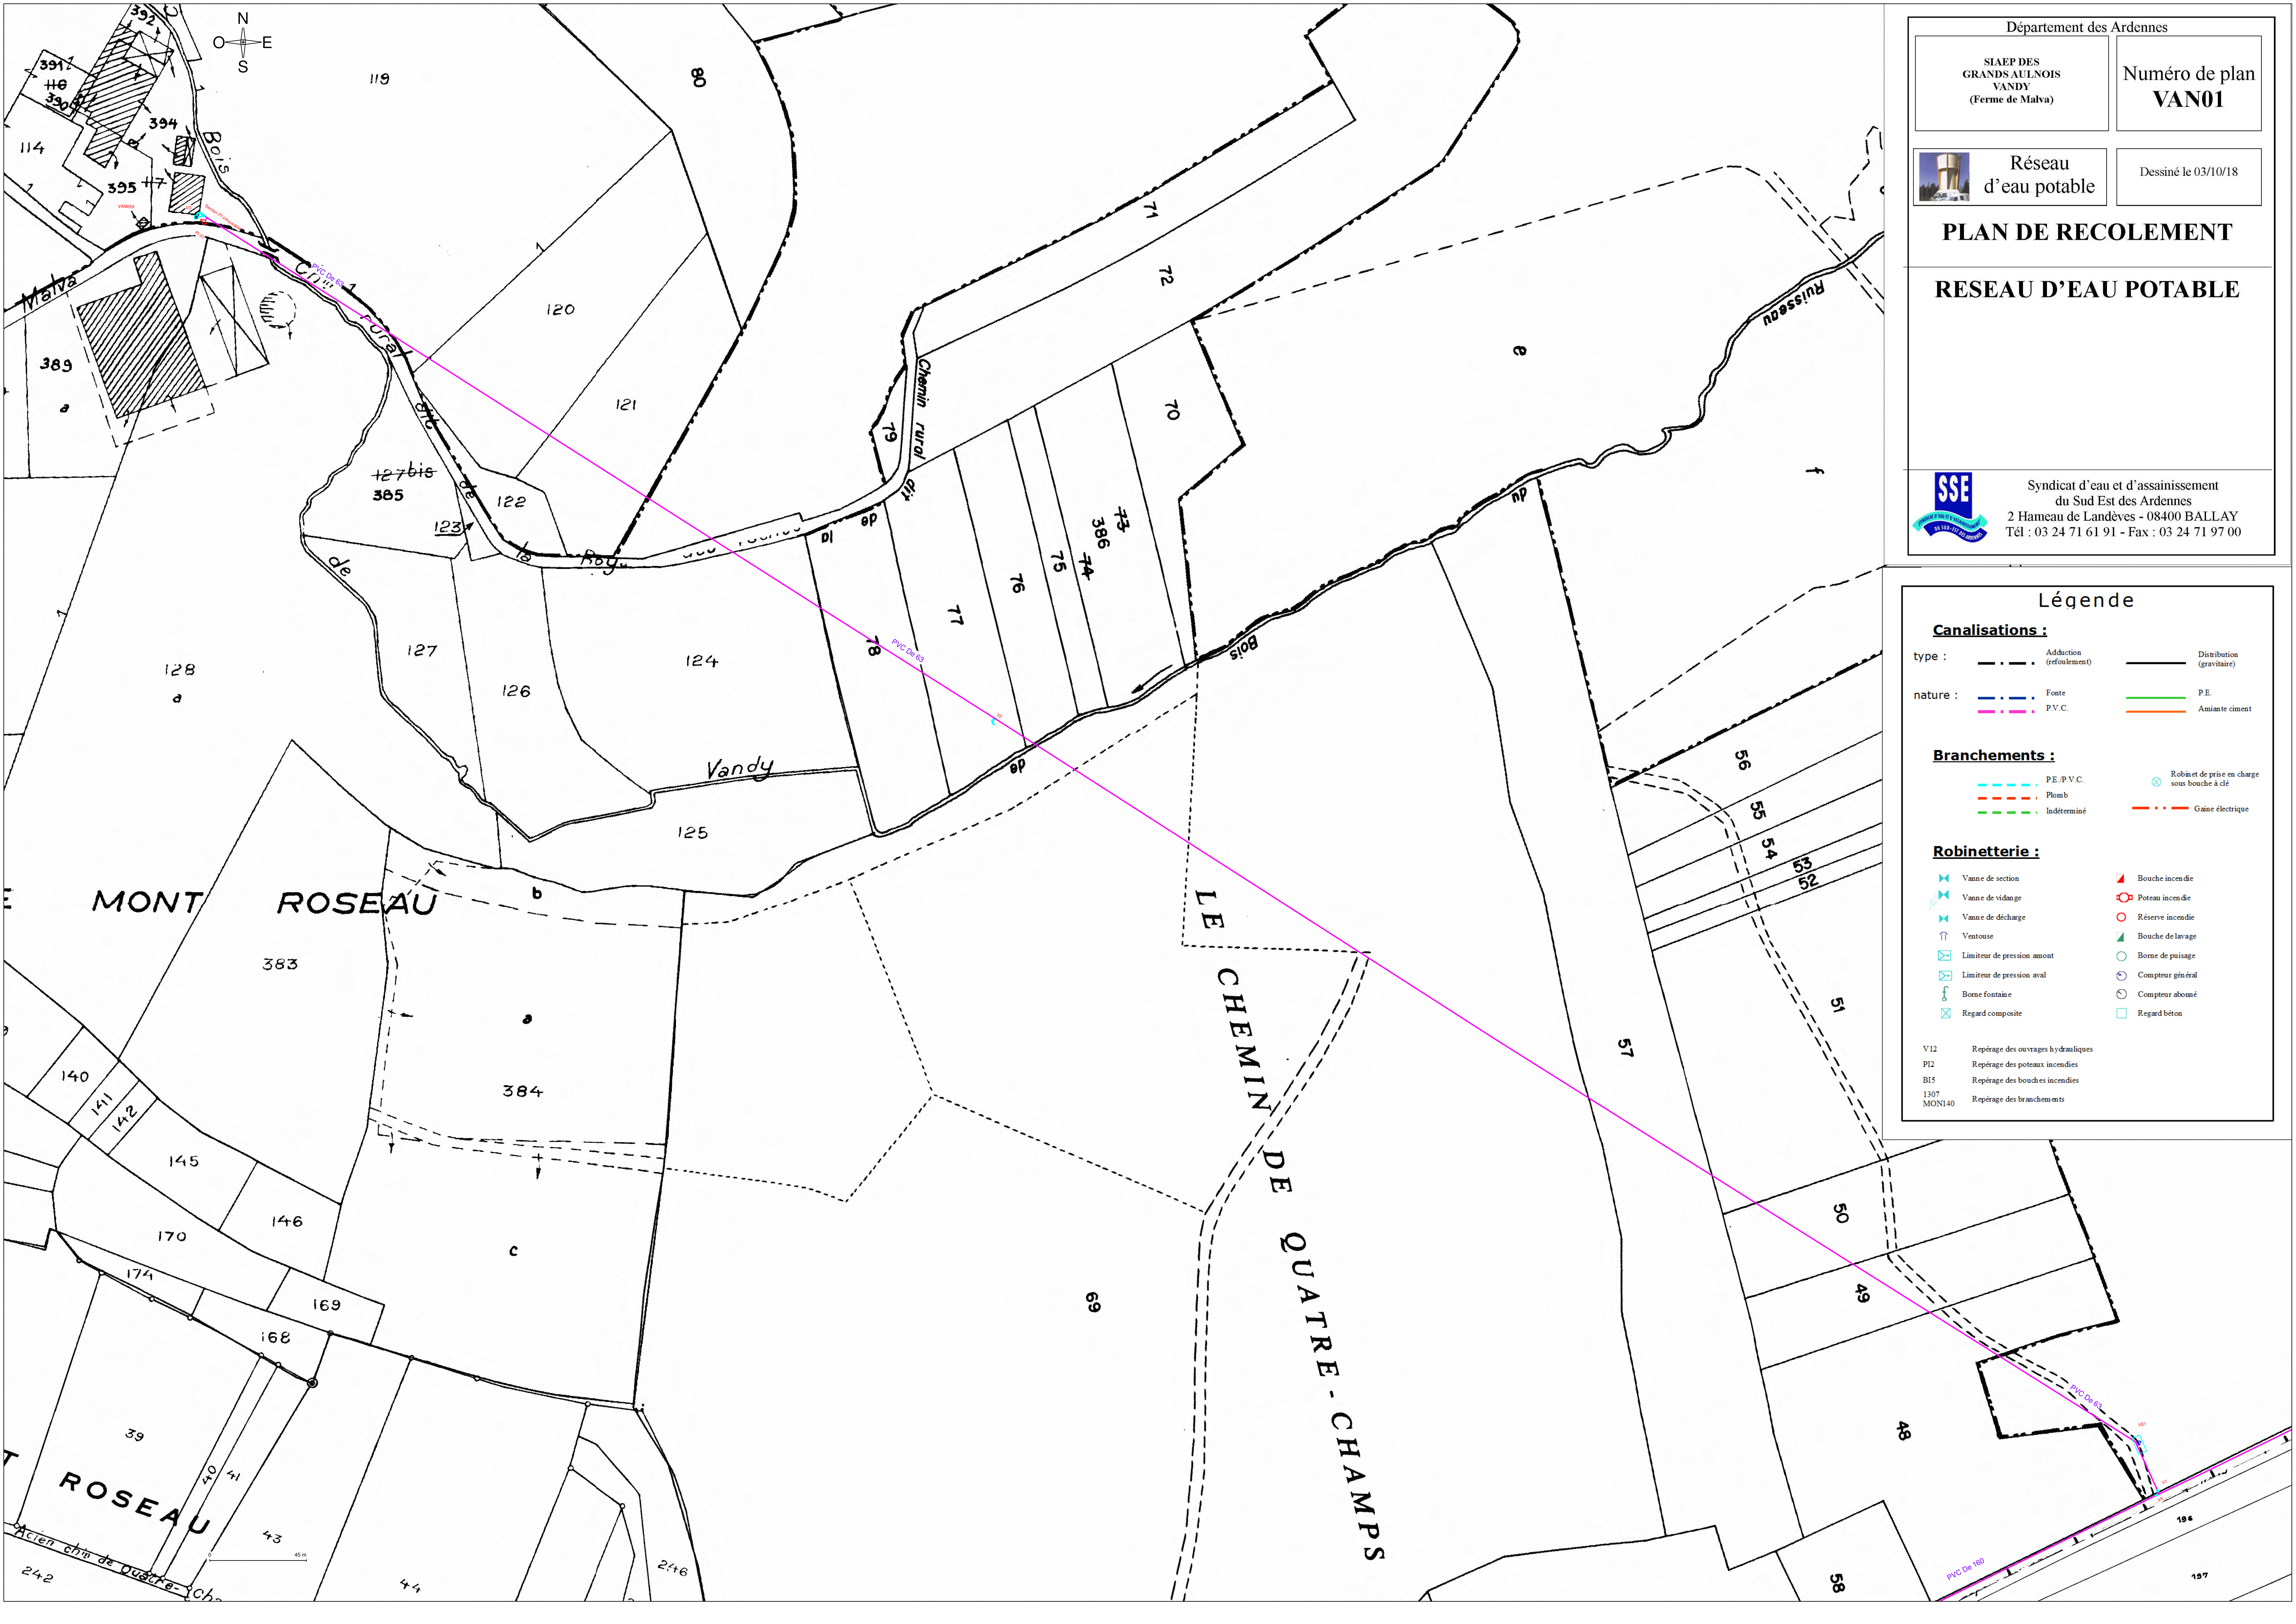

Département des Ardennes

SIAEP DES
GRANDS AULNOIS
VANDY
(Ferme de Malva)

Numéro de plan
VAN01



Réseau
d'eau potable

Dessiné le 03/10/18

PLAN DE RECOLEMENT

RESEAU D'EAU POTABLE



Syndicat d'eau et d'assainissement
du Sud Est des Ardennes
2 Hameau de Landèves - 08400 BALLAY
Tél : 03 24 71 61 91 - Fax : 03 24 71 97 00

Légende

Canalisations :

type :
nature :

--- Adduction (refoulement)

--- Fonte

--- P.V.C.

--- Distribution (gravitaire)

--- P.E.

--- Amiante ciment

Branchements :

--- P.E./P.V.C.

--- Plomb

--- Indéterminé

⊗ Robinet de prise en charge sous bouché à clé

--- Gaine électrique

Robinetterie :

⊗ Vanne de section

⊗ Vanne de vidange

⊗ Vanne de décharge

⊗ Ventouse

⊗ Limiteur de pression amont

⊗ Limiteur de pression aval

⊗ Borne fontaine

⊗ Regard composite

▲ Bouché incendie

⊗ Poteau incendie

○ Réserve incendie

⊗ Bouché de lavage

○ Borne de puisage

⊗ Compteur général

⊗ Compteur aborné

□ Regard béton

V12 Réperage des ouvrages hydrauliques

PI2 Réperage des poteaux incendies

BI5 Réperage des bouches incendies

1307 MON140 Réperage des branchements