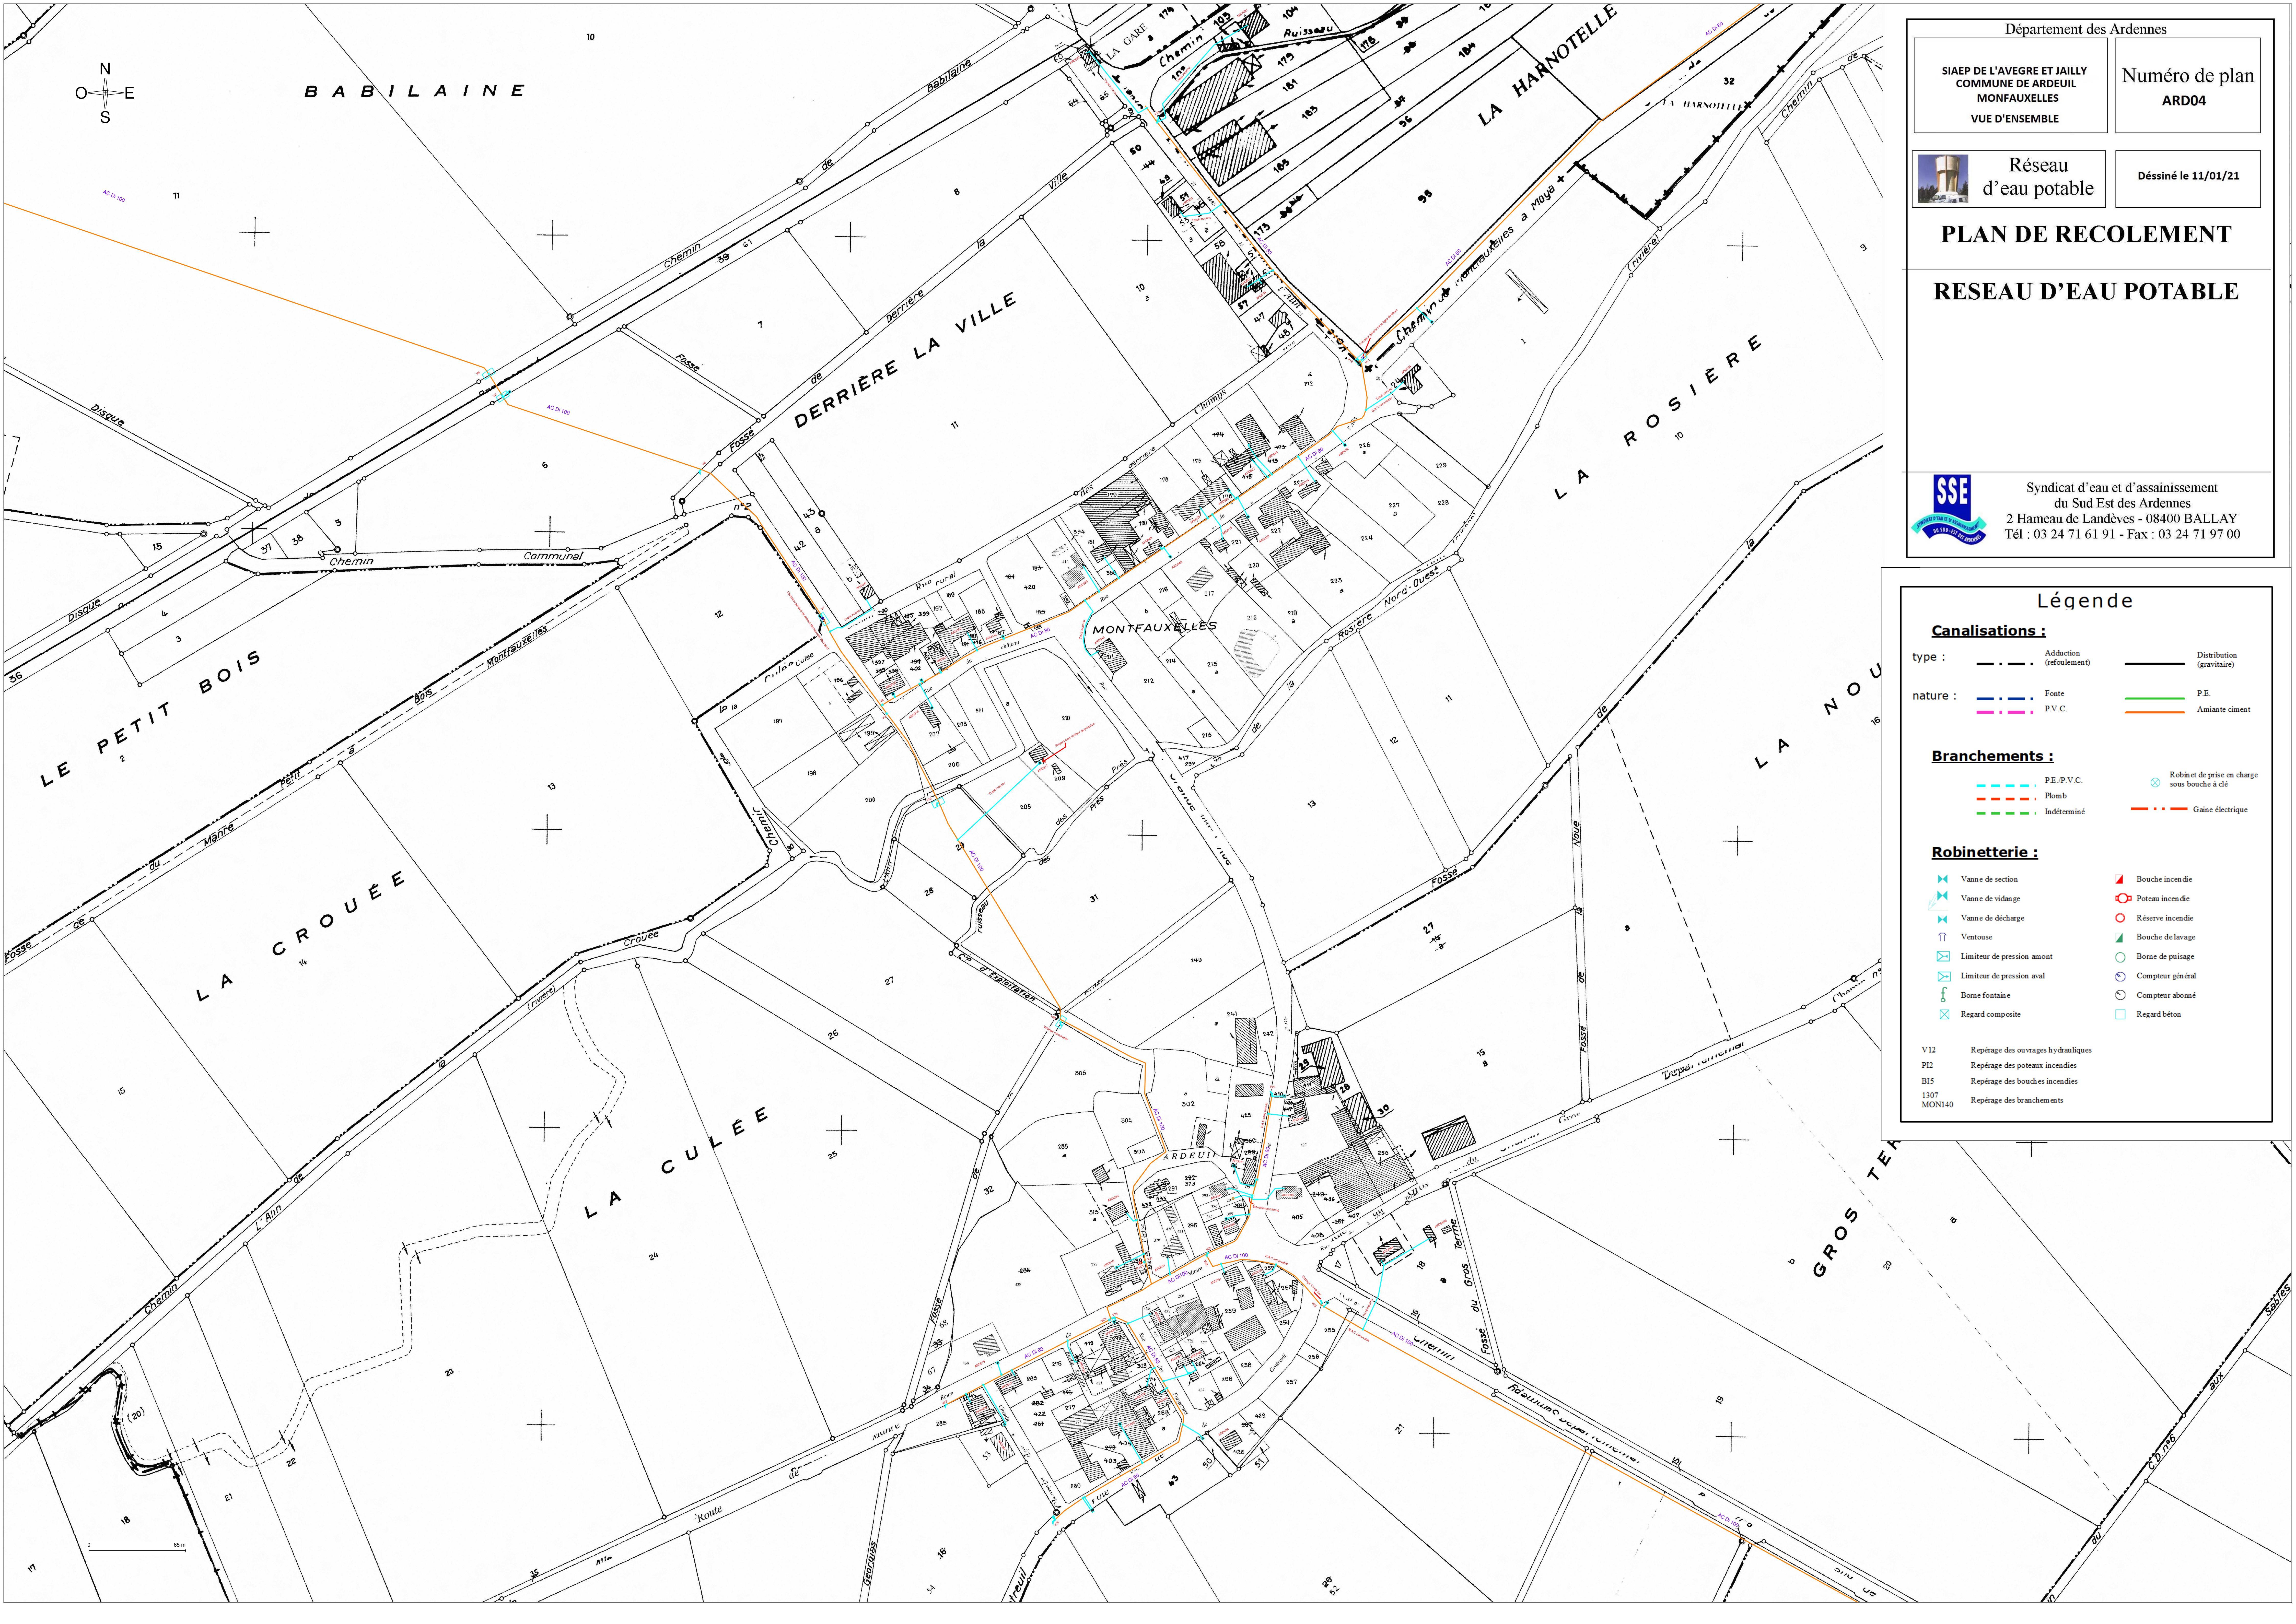


B A B I L A I N E

DERRIÈRE LA VILLE

LA HARNOTELLE

LA ROSIÈRE

LE PETIT BOIS

LA CROUÉE

LA CULÉE

MONTFAUXELLES


ARDEUIL

GROS TEA

Département des Ardennes

SIAEP DE L'AVEGRE ET JAILLY
COMMUNE DE ARDEUIL
MONFAUXELLES
VUE D'ENSEMBLE

Numéro de plan
ARD04

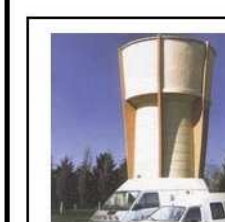

Réseau
d'eau potable

Dessiné le 11/01/21

PLAN DE RECOLEMENT

RESEAU D'EAU POTABLE



Syndicat d'eau et d'assainissement
du Sud Est des Ardennes
2 Hameau de Landèves - 08400 BALLAY
Tél : 03 24 71 61 91 - Fax : 03 24 71 97 00

Légende

Canalisations :

type :	--- Adduction (grefoulement)	— Distribution (gravitaire)
nature :	--- Fonte	— P.E.
	--- P.V.C.	— Amiante ciment

Branchements :

--- P.E./P.V.C.	⊗ Robinet de prise en charge sous bouches à clé
--- Plomb	
--- Indéterminé	--- Gaine électrique

Robinetterie :

⊗ Vanne de section	▲ Bouche incendie
⊗ Vanne de vidange	⊗ Poteau incendie
⊗ Vanne de décharge	○ Réserve incendie
⊗ Ventouse	▲ Bouche de lavage
⊗ Limiteur de pression amont	○ Borne de puisage
⊗ Limiteur de pression aval	⊗ Compteur général
⊗ Borne fontaine	⊗ Compteur abonné
⊗ Regard composite	□ Regard béton

V12	Reperage des ouvrages hydrauliques
PI2	Reperage des poteaux incendies
BI5	Reperage des bouches incendies
1307	Reperage des branchements
MON140	