


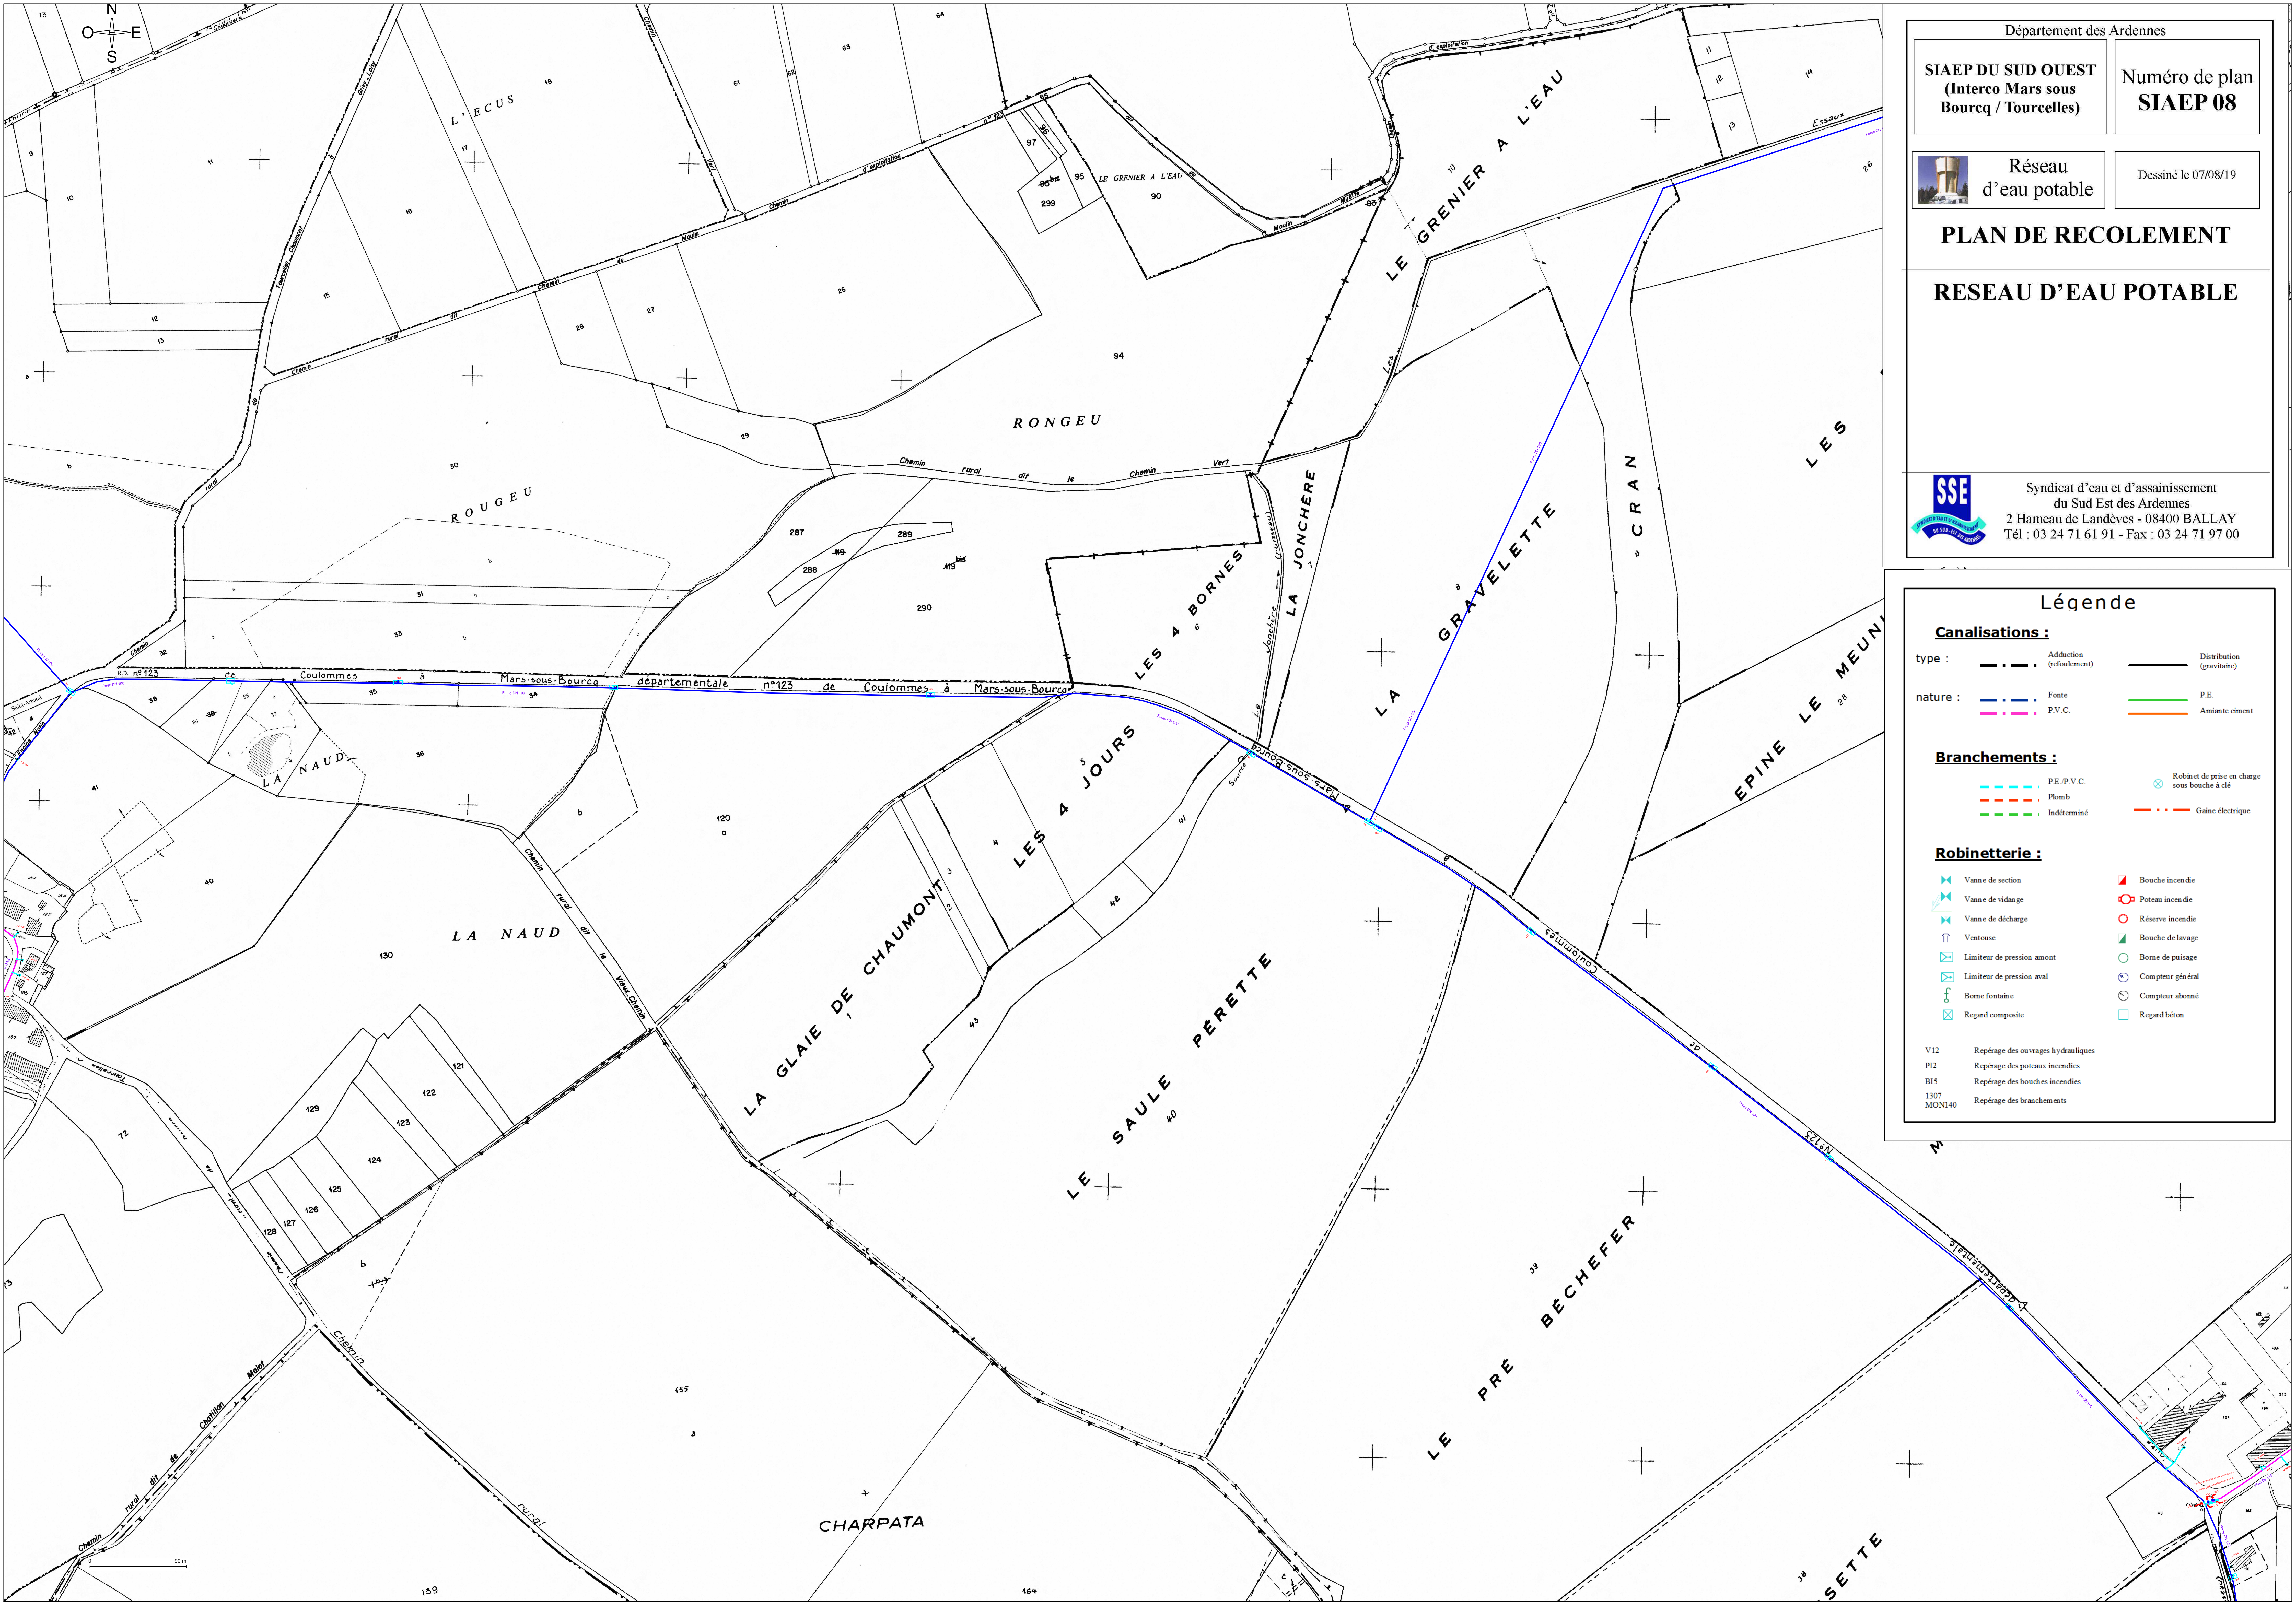


Département des Ardennes

SIAEP DU SUD OUEST  
(Interco Mars sous Bourcq / Tourcelles)

Numéro de plan  
SIAEP 08

Dessiné le 07/08/19

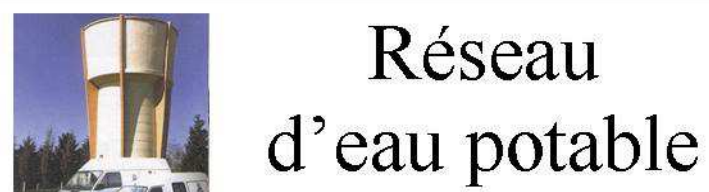

PLAN DE RECOLEMENT

RESEAU D'EAU POTABLE



Syndicat d'eau et d'assainissement  
du Sud Est des Ardennes  
2 Hameau de Landèves - 08400 BALLAY  
Tél : 03 24 71 61 91 - Fax : 03 24 71 97 00

Légende

Canalisations :

|          |                         |                           |
|----------|-------------------------|---------------------------|
| type :   | Adduction (refoulement) | Distribution (gravitaire) |
| nature : | Fonte                   | P.E.                      |
|          | P.V.C.                  | Amiante ciment            |

Branchements :

|             |                                             |
|-------------|---------------------------------------------|
| P.E./P.V.C. | Robinet de prise en charge sous bouché à dé |
| Plomb       | Gaine électrique                            |
| Indéterminé |                                             |

Robinetterie :

|                            |                  |
|----------------------------|------------------|
| Vanne de section           | Bouche incendie  |
| Vanne de vidange           | Poteau incendie  |
| Vanne de décharge          | Réserve incendie |
| Ventouse                   | Bouche de lavage |
| Limiteur de pression amont | Borne de puisage |
| Limiteur de pression aval  | Compteur général |
| Borne fontaine             | Compteur aborné  |
| Regard composite           | Regard béton     |

|                |                                    |
|----------------|------------------------------------|
| V12            | Repérage des ouvrages hydrauliques |
| PI2            | Repérage des poteaux incendies     |
| BI5            | Repérage des bouches incendies     |
| I307<br>MONI40 | Repérage des branchements          |