Département des Ardennes

| | |
|---|---|
| SIAEP DE L'AVEGRE ET JAILLY<br>COMMUNE DE SECHAULT<br>BASE MILITAIRE | Numéro de plan<br>**SEC 04** |
| Réseau d'eau potable | **Déssiné le 11/01/21** |

# PLAN DE RECOLEMENT

# RESEAU D'EAU POTABLE


Syndicat d'eau et d'assainissement
du Sud Est des Ardennes
2 Hameau de Landèves - 08400 BALLAY
Tél : 03 24 71 61 91 - Fax : 03 24 71 97 00


## Légende

### Canalisations :

type :
- Adduction (refoulement)
- Distribution (gravitaire)

nature :
- Fonte
- P.V.C.
- P.E.
- Amiante ciment

### Branchements :

- P.E./P.V.C.
- Plomb
- Indéterminé
- Robinet de prise en charge sous bouche à clé
- Gaine électrique

### Robinetterie :

- Vanne de section
- Vanne de vidange
- Vanne de décharge
- Ventouse
- Limiteur de pression amont
- Limiteur de pression aval
- Borne fontaine
- Regard composite
- Bouche incendie
- Poteau incendie
- Réserve incendie
- Bouche de lavage
- Borne de puisage
- Compteur général
- Compteur abonné
- Regard béton
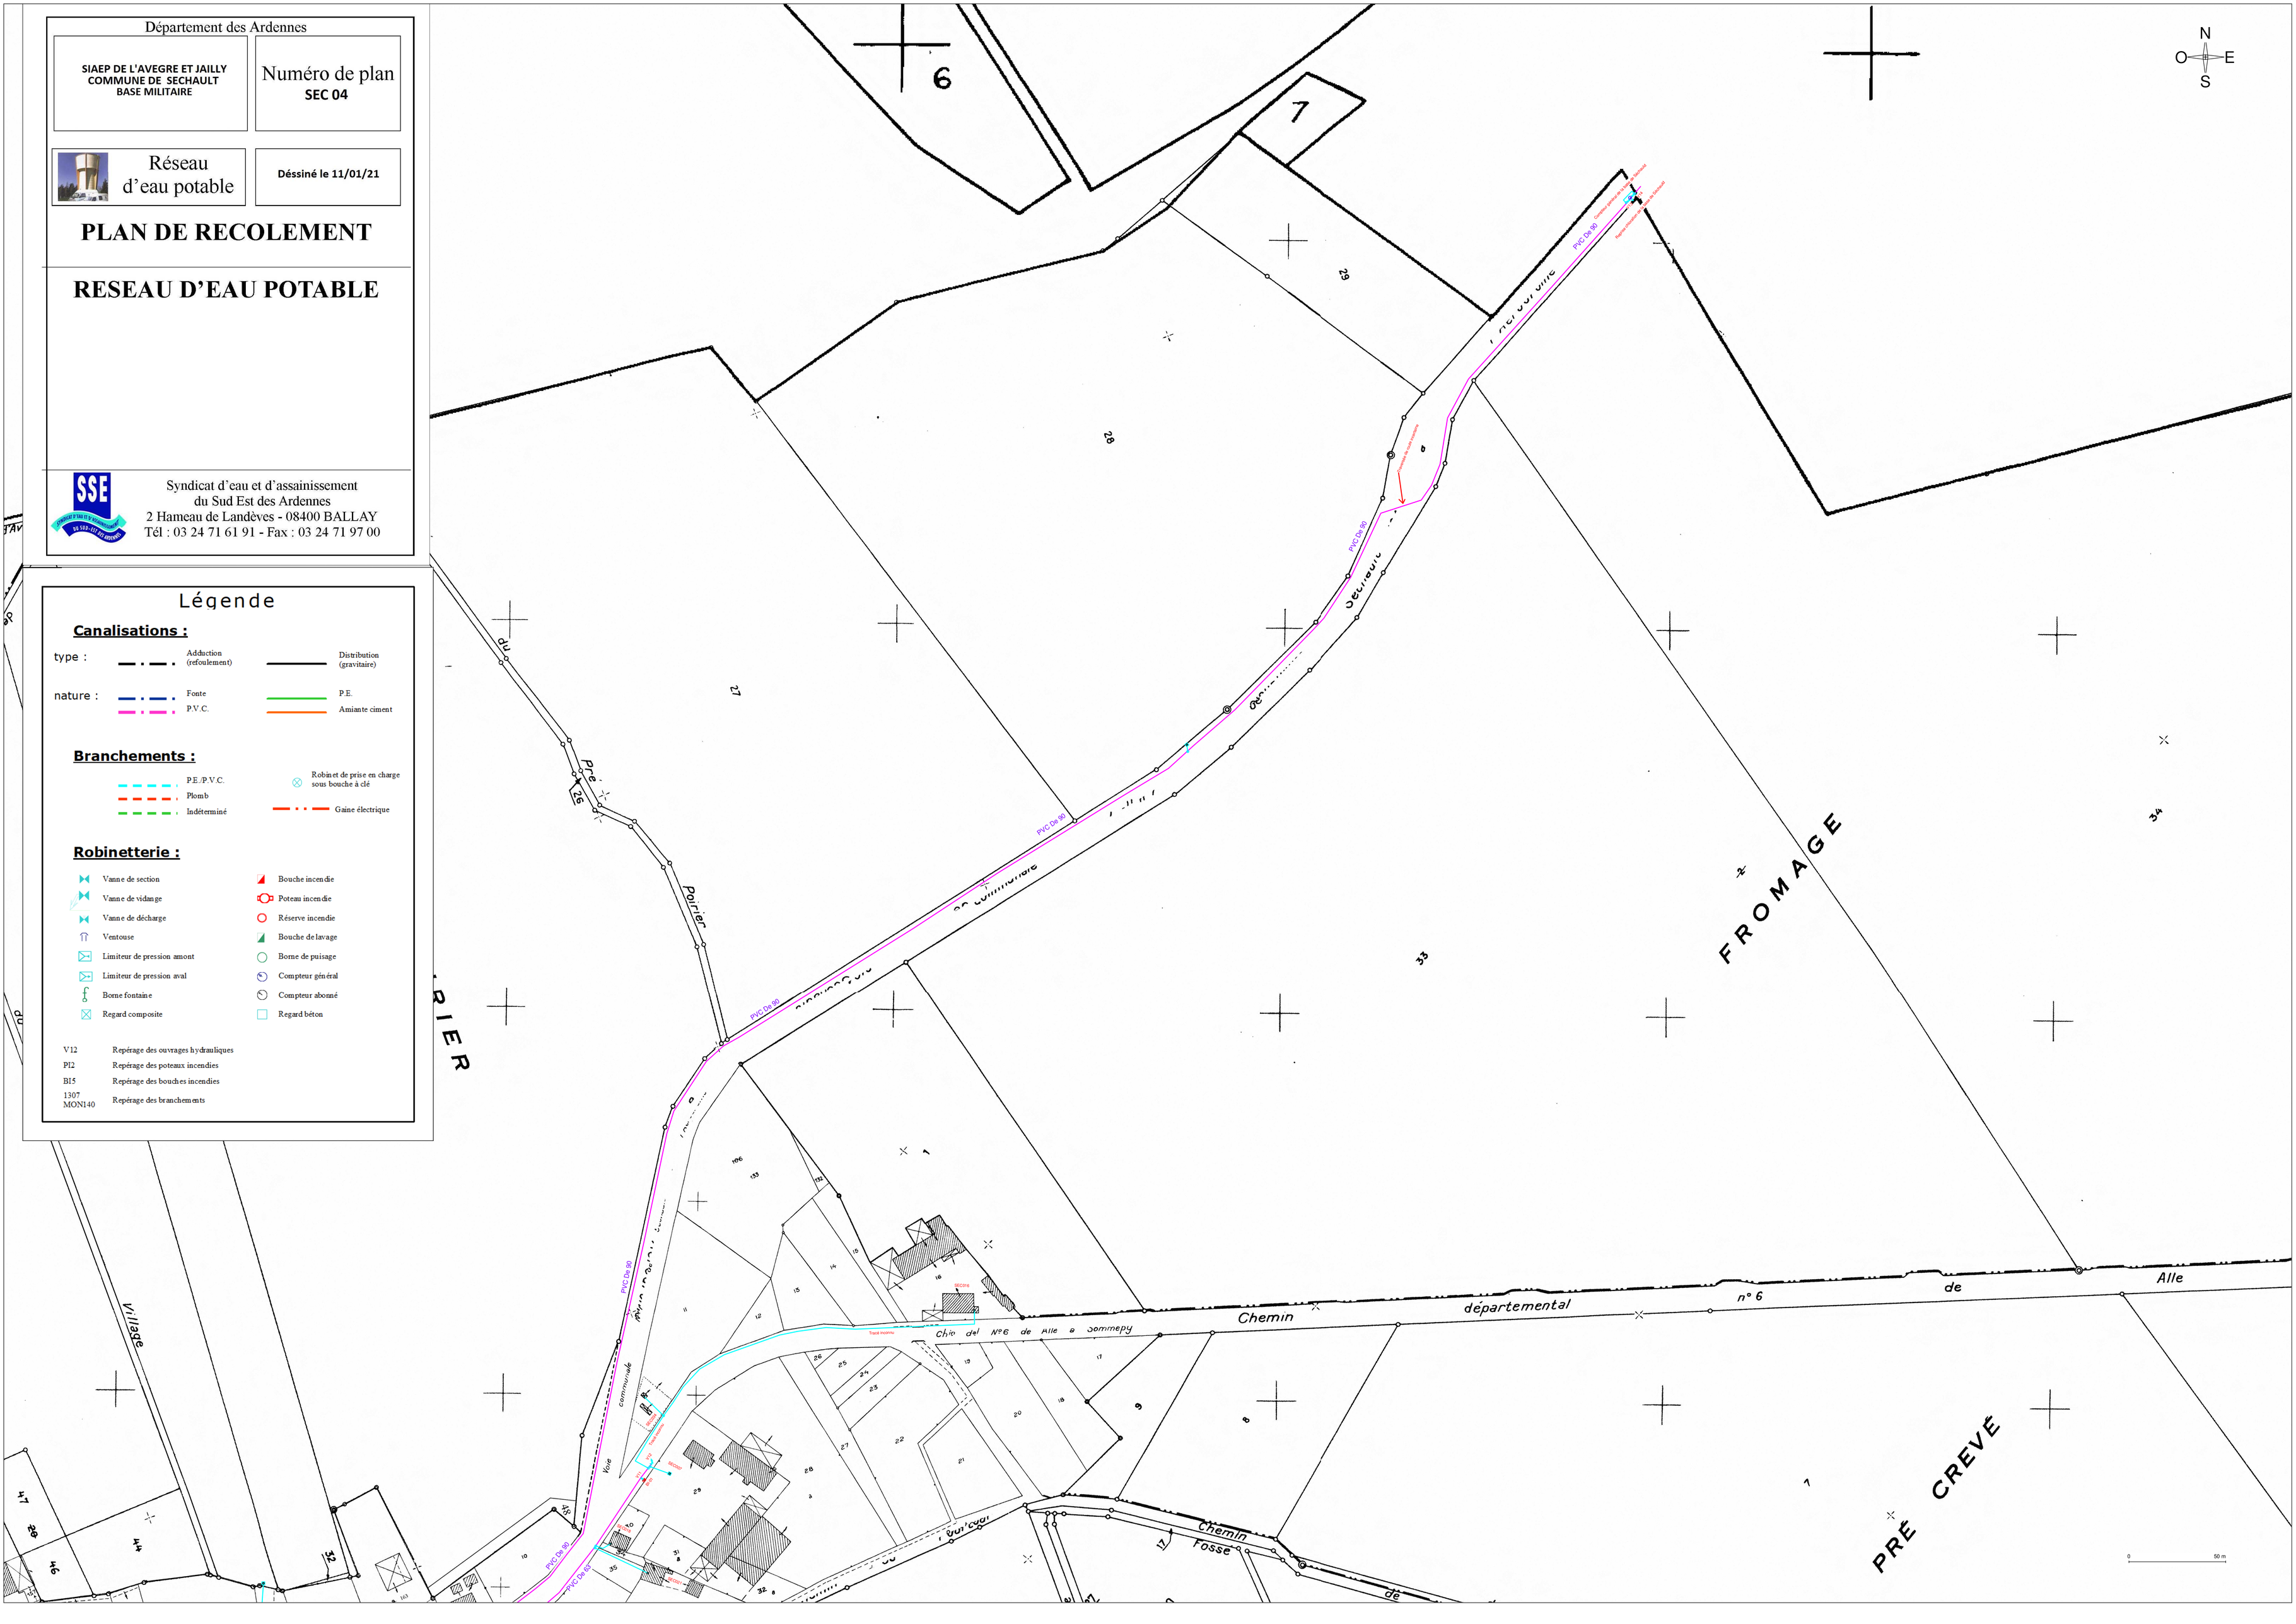
| | |
|---|---|
| V12 | Repérage des ouvrages hydrauliques |
| PI2 | Repérage des poteaux incendies |
| BI5 | Repérage des bouches incendies |
| 1307<br>MON140 | Repérage des branchements |