


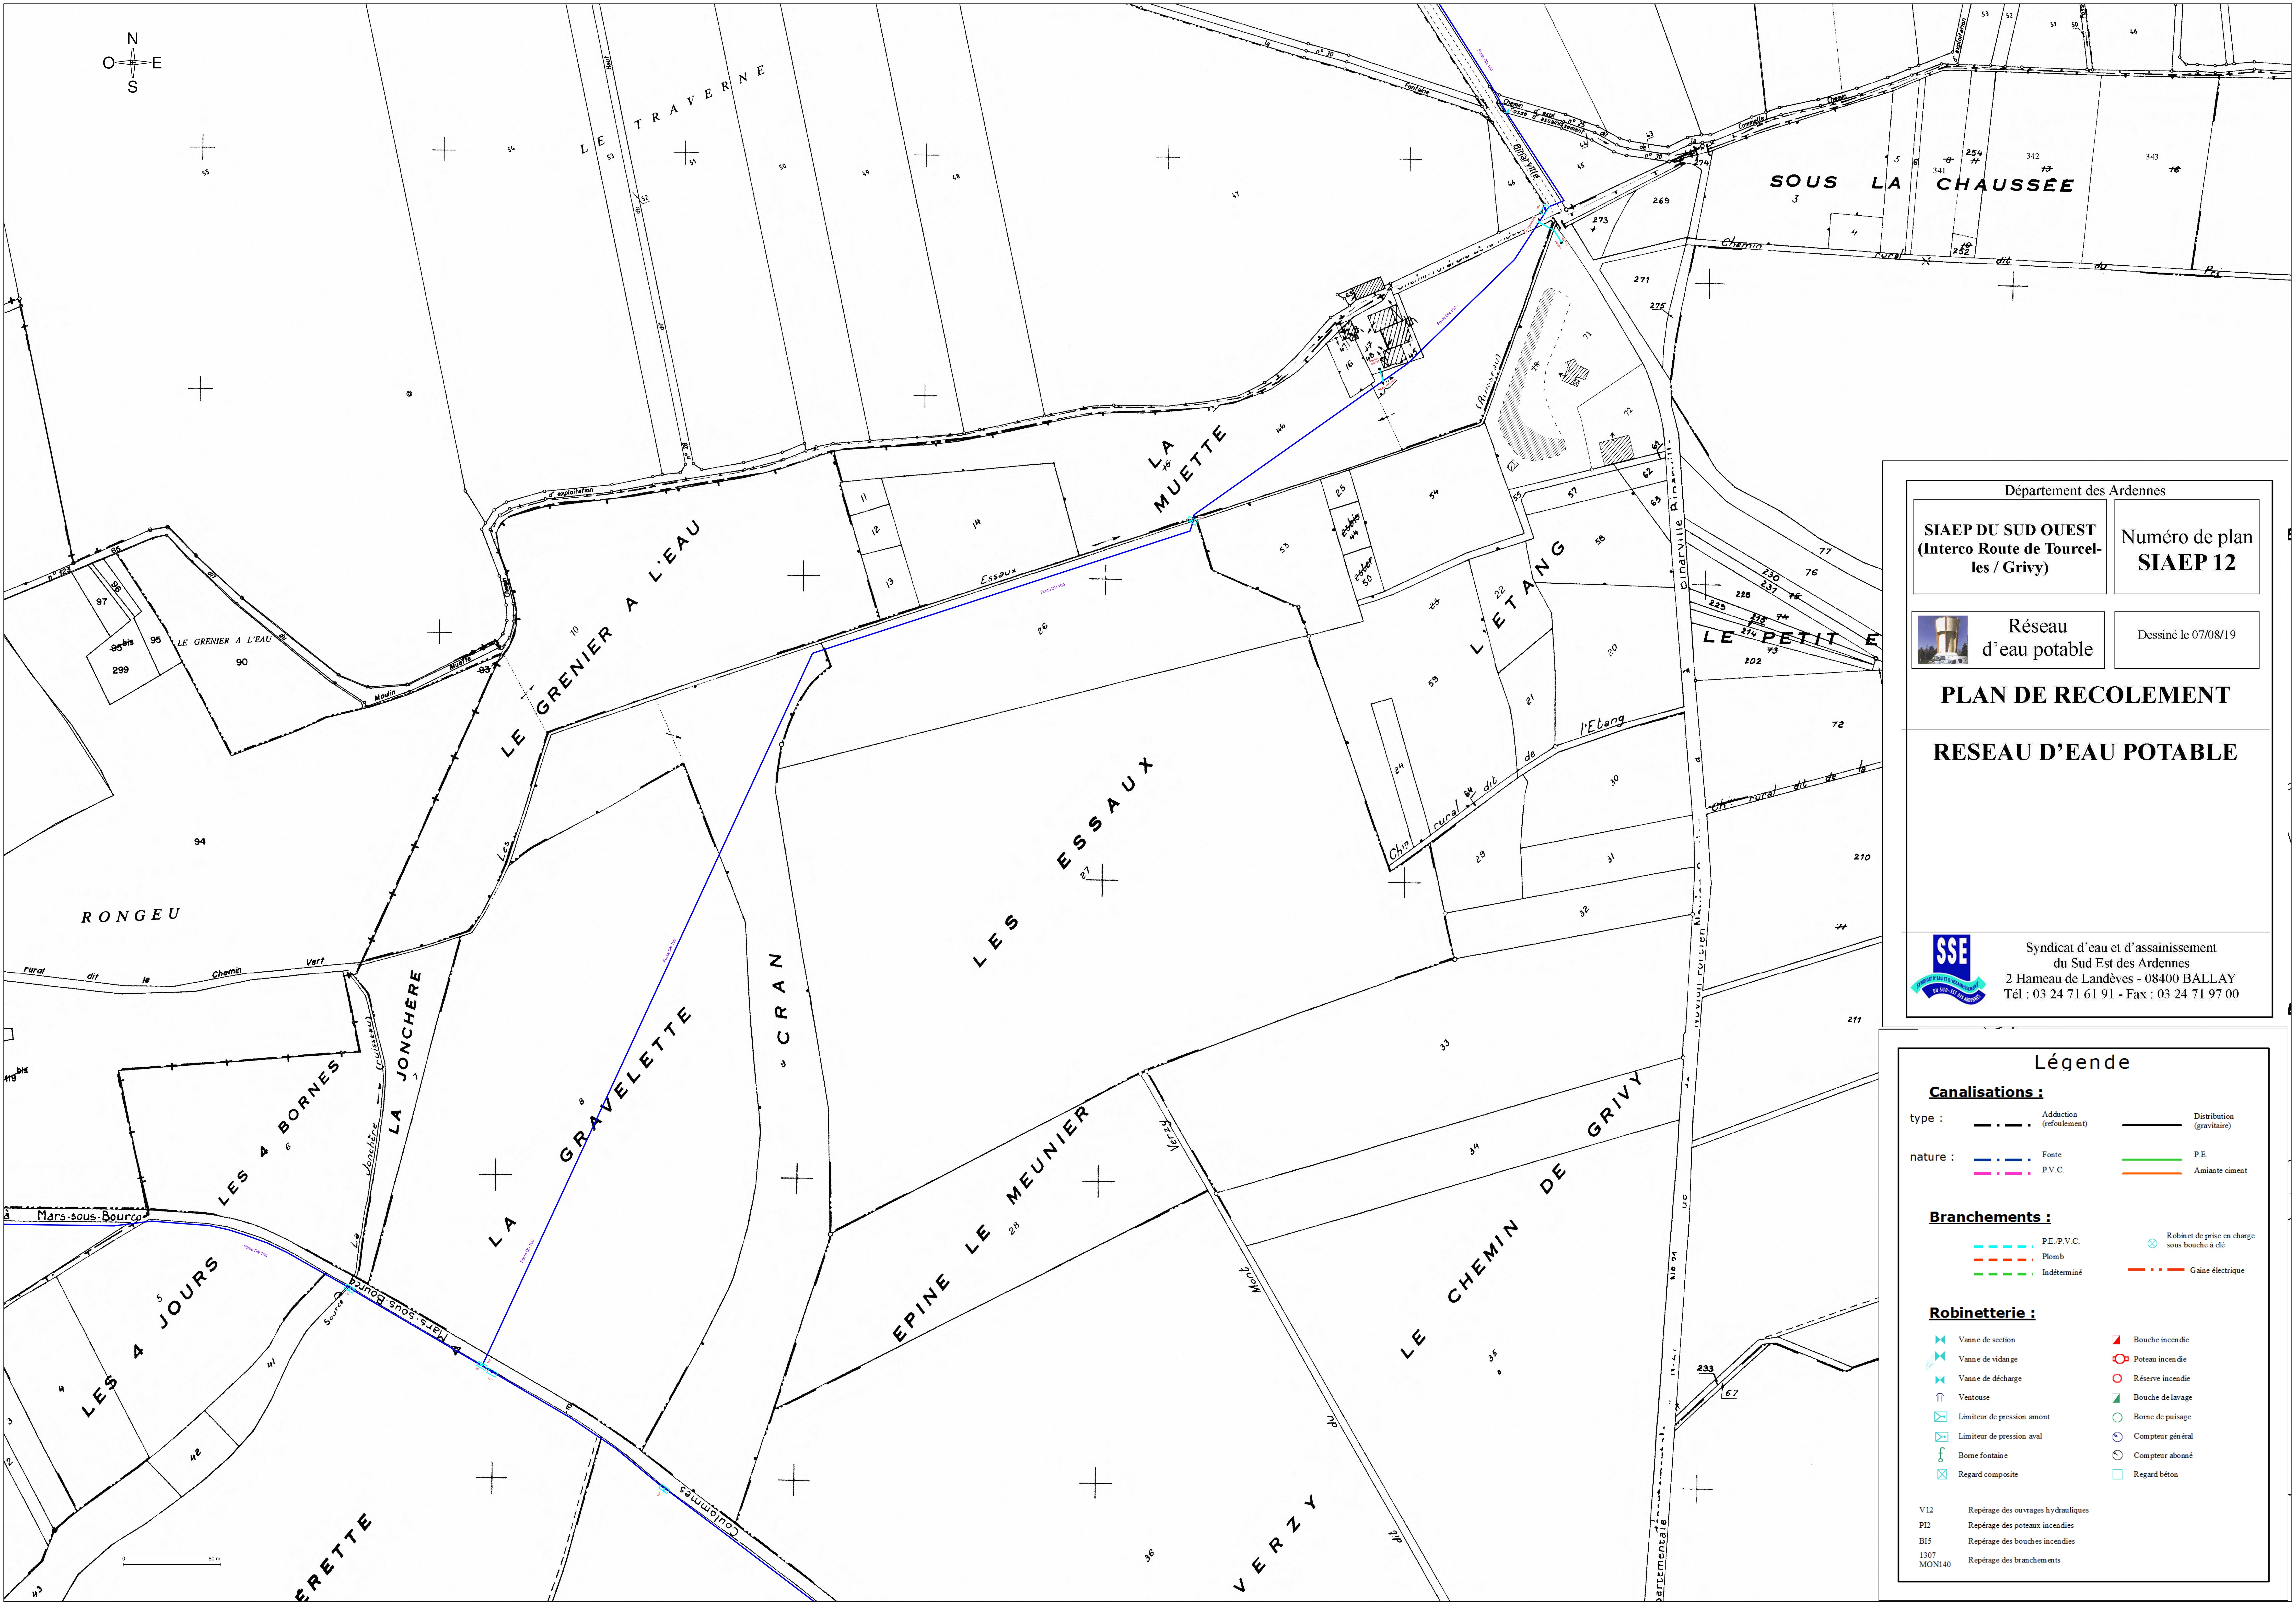

Département des Ardennes

SIAEP DU SUD OUEST
(Interco Route de Tourcelles / Grivy)

Número de plan
SIAEP 12

Réseau d'eau potable

Dessiné le 07/08/19

PLAN DE RECOLEMENT

RESEAU D'EAU POTABLE

Syndicat d'eau et d'assainissement du Sud Est des Ardennes
2 Hameau de Landèves - 08400 BALLAY
Tél : 03 24 71 61 91 - Fax : 03 24 71 97 00

Légende

Canalisations :

type :

--- Adduction (refoulement)

— Distribution (gravière)

nature :

— Fonte

— P.V.C.

— P.E.

— Amiante ciment

Branchements :

--- P.E./P.V.C.

--- Plomb

--- Indéterminé

Robin et de prise en charge sous bouche à clé

--- Gaine électrique

Robinetterie :

Vanne de section

Vanne de vidange

Vanne de décharge

Ventouse

Limiteur de pression amont

Limiteur de pression aval

Borne fontaine

Regard composite

Bouche incendie

Poteau incendie

Réserve incendie

Bouche de lavage

Borne de puisage

Compteur général

Compteur abonné

Regard béton

V12

Représentation des ouvrages hydrauliques

PI2

Représentation des poteaux incendies

BI5

Représentation des bouches incendies

1307

Représentation des branchements

MONJ40