Département des Ardennes

COMMUNE DE TAILLY (Tailly village)	Numéro de plan TAI03
Réseau d'eau potable	Dessiné le 30/12/19

PLAN DE RECOLEMENT

RESEAU D'EAU POTABLE

Syndicat d'eau et d'assainissement
du Sud Est des Ardennes
2 Hameau de Landèves - 08400 BALLAY
Tél : 03 24 71 61 91 - Fax : 03 24 71 97 00

Légende

Canalisations :

type : Adduction (refoulement) — Distribution (gravitaire)

nature : Fonte — P.V.C. — P.E. — Amiante ciment

Branchements :

P.E./P.V.C. — Plomb — Indéterminé — Robinet de prise en charge sous bouche à clé — Gaine électrique

Robinetterie :

Vanne de section — Vanne de vidange — Vanne de décharge — Ventouse — Limiteur de pression amont — Limiteur de pression aval — Borne fontaine — Regard composite — Bouche incendie — Poteau incendie — Réserve incendie — Bouche de lavage — Borne de puisage — Compteur général — Compteur abonné — Regard béton
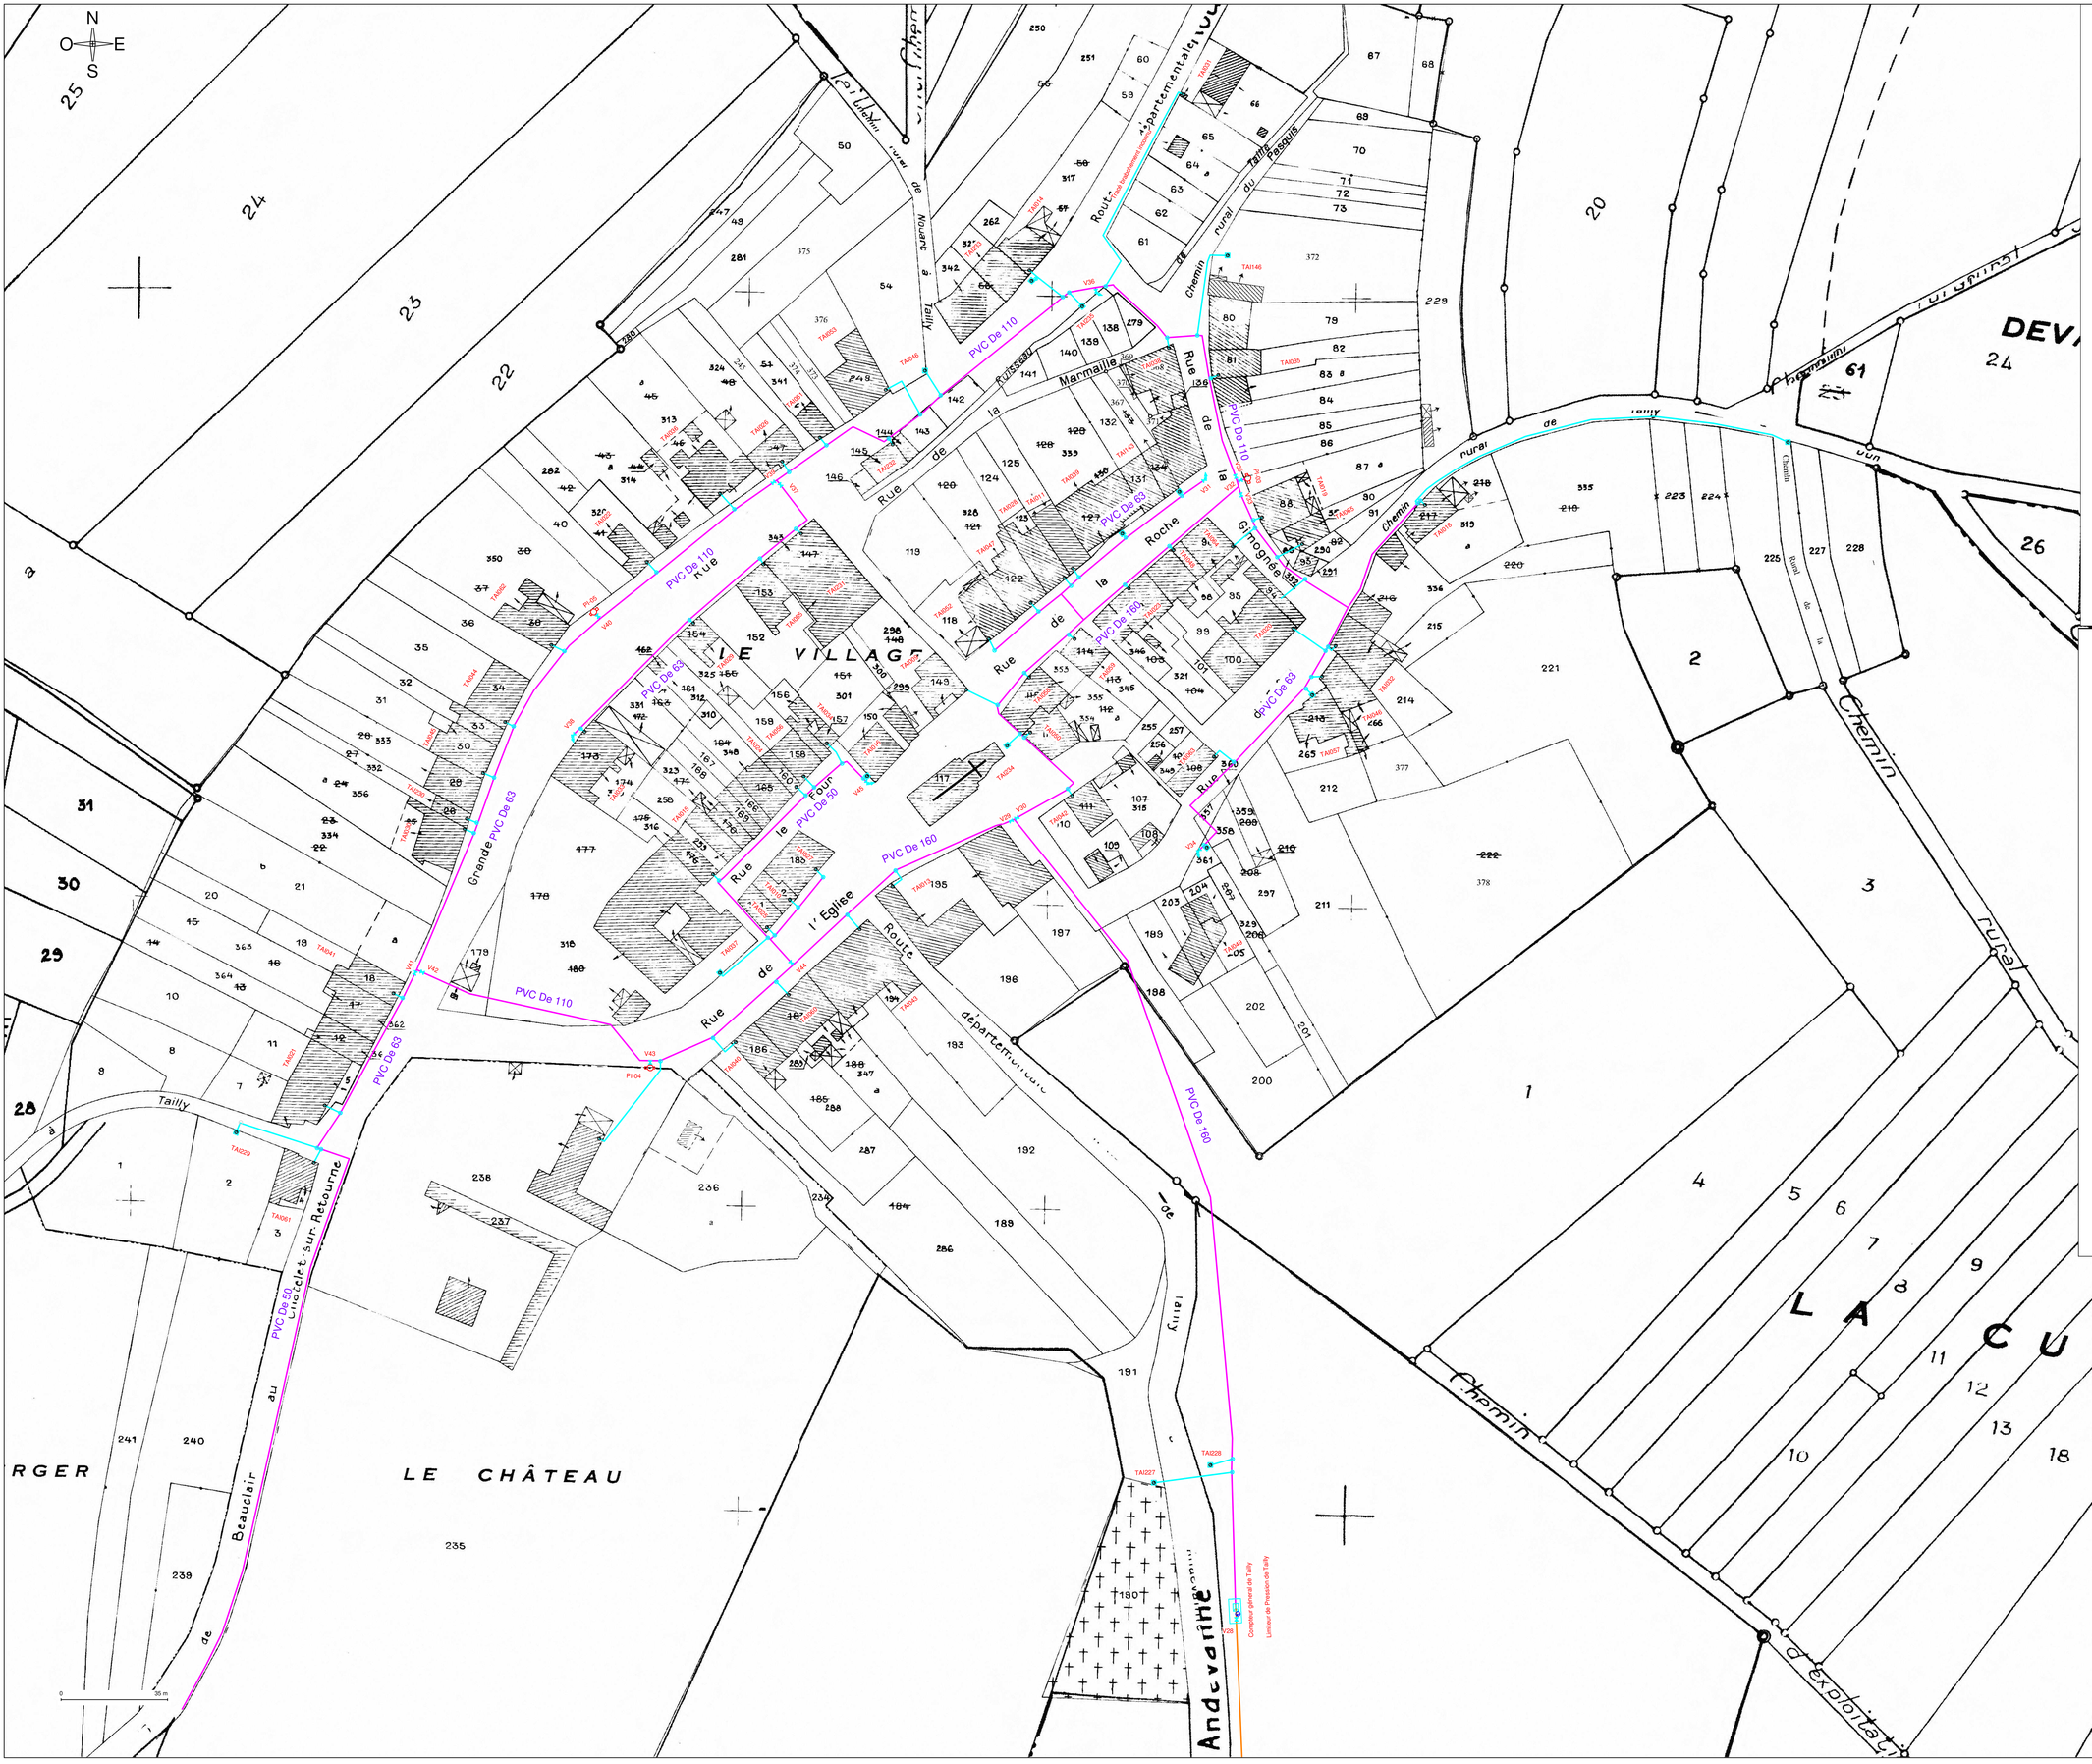
V12	Repérage des ouvrages hydrauliques
PI2	Repérage des poteaux incendies
BI5	Repérage des bouches incendies
1307 MON140	Repérage des branchements