


PLAN LOCAL D'URBANISME INTERCOMMUNAL

ARRÊTÉ : Le 2 juillet 2025

APPROUVÉ : Le 24 février 2026

Vu pour être annexé à la délibération du Conseil Communautaire en date du 24.02.2026
Après le projet de Plan Local d'Urbanisme intercommunal
Fait à Lapalisse, le 24.02.2026

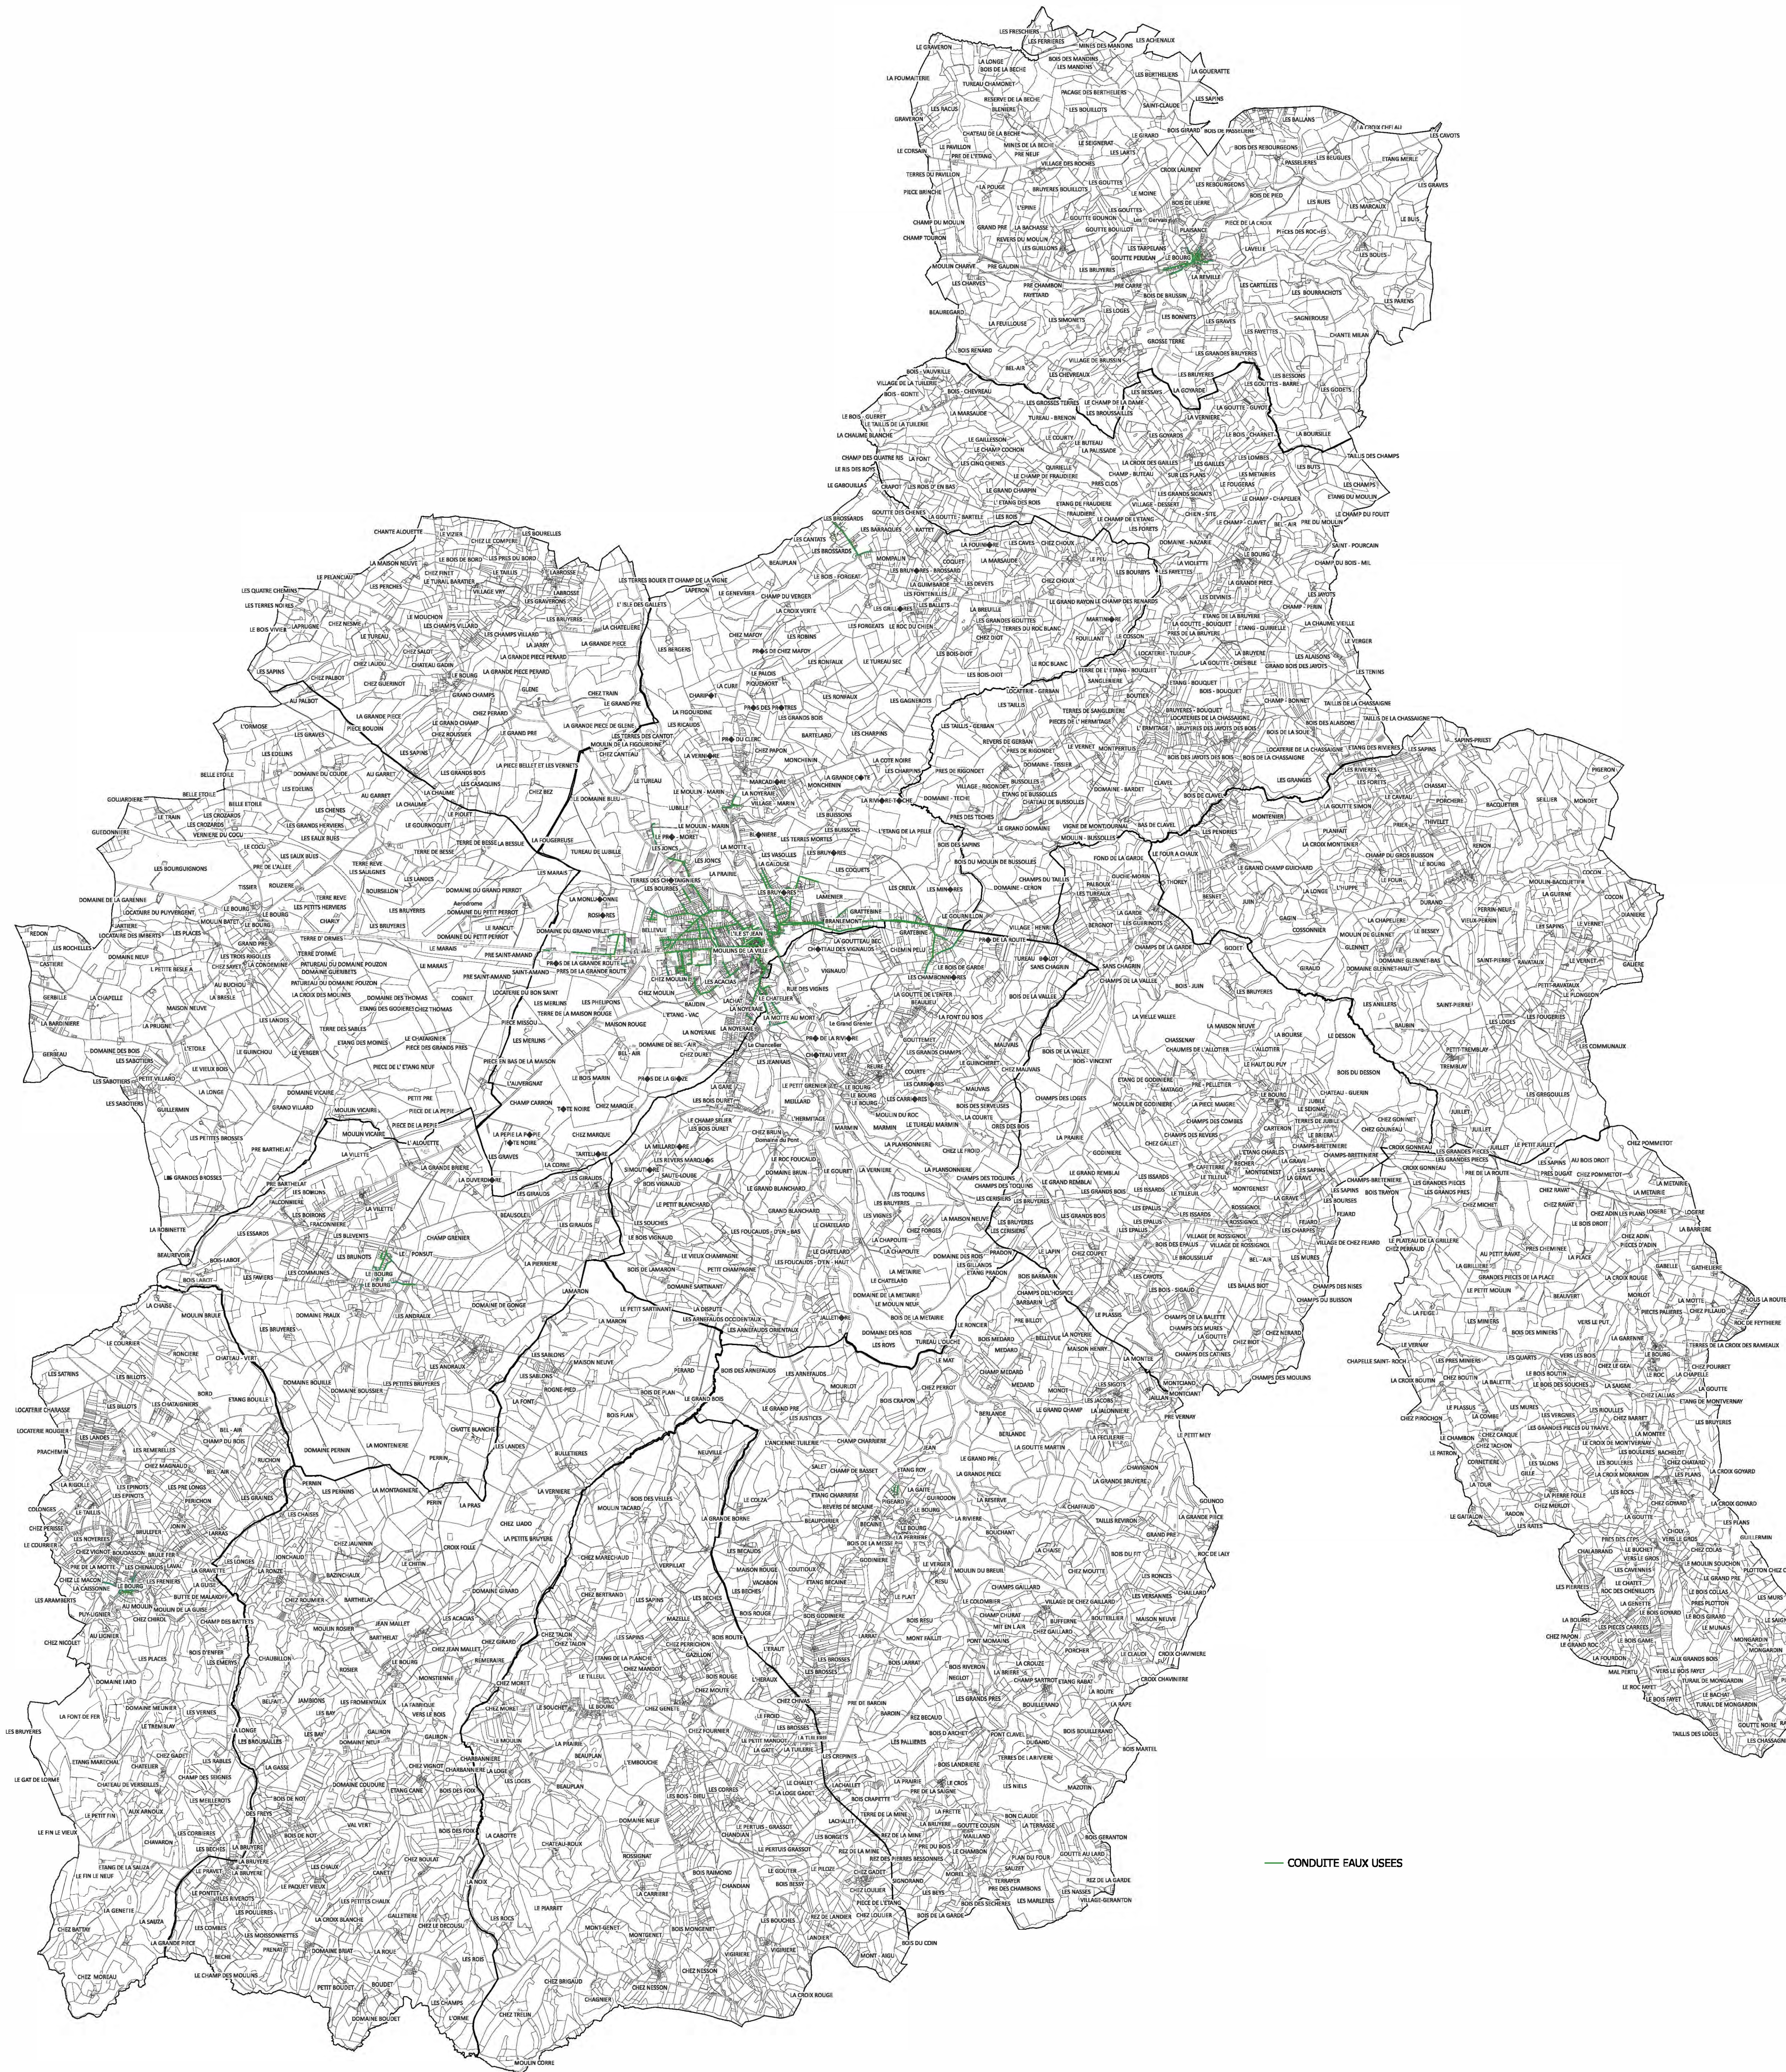

CONDUITE FAUX USEES

COMMUNE
DE
PERIGNY

TRAVAUX D'ASSAINISSEMENT

REALISATION ASSAINISSEMENT RESEAUX SEPARATIFS

1^{ere} TRANCHE

Eaux USEES DE LA STATION D'EPURATION AU BOURG

Eaux PLUVIALES DE LA STATION D'EPURATION AU BOURG

TRAVAUX REALISES EN 2003
PAR LAVEST ET T.P.
29 rue de lourdy
03310 VENDAT

PLAN DE RECOLEMENT

ECHELLE: 1/500


CANALISATION PVC ORB de 315
RACCORDS PVC classe 34
REGARD DE VISITE POLYETHYLENE
TAMPOUR FONTE 400
TABOURET 315 PVC

RESEAU EAUX USEES

CANALISATION DE BRANCHEMENT DIAMETRE 160			TABOURET PASSAGE DIRECT 315			CANALISATION RESEAU DIAMETRE 200			DAM REGARDS PROF		
T1	4m80	1m74	T1	1m74		R1-R2	82m50		1000	R1	1m88
T2	3m90	1m65	T2	1m65		R2-R3	74m40		800	R2	1m83
T3	3m90	1m65	T3	1m65		R3-R4	51m00		800	R3	2m05
T4	1m80	1m65	T4	1m65		R4-R5	11m00		800	R4	1m96
T5	24m80	1m20	T5	1m20		R5-R6	49m50		800	R5	1m95
T6	2m90	1m10	T6	1m10		R6-R7	68m10		800	R6	2m14
T7	3m00	1m08	T7	1m08		R7-R8	48m25		800	R7	1m95
T8	5m00	1m10	T8	1m10		R8-R9	64m00		800	R8	2m08
T9	5m00	1m10	T9	1m10		R9-R10	48m00		1000	R9	1m66
T10	2m00	1m16	T10	1m16		R10-R11	50m18		800	R10	1m70
T11	8m00	1m63	T11	1m63		R11-R12	76m82		800	R11	1m80
T12	4m00	1m64	T12	1m64		R12-R13	86m30		800	R12	1m75
T13	4m00	1m65	T13	1m65		R13-R14	75m00		800	R13	1m80
T14	4m00	1m32	T14	1m32		R14-R15	37m00				
T15	3m00	1m64	T15	1m64							
T16	2m00	1m48	T16	1m48							
T17	2m00	1m35	T17	1m35							
T18	6m00	1m70	T18	1m70							

RESEAU EAUX PLUVIALES

CANALISATION DE BRANCHEMENT DIAMETRE 160			TABOURET PASSAGE DIRECT 400			CANALISATION RESEAU DIAMETRE 200			DAM REGARDS PROF		
RP1	4m80	1m00	RP1	1m00		RP1-RP2	15m00		800	RP1	0m70
RP2	5m00	1m00	RP2	1m00		RP2-RP3	15m00		800	RP2	1m34
RP3	5m00	1m00	RP3	1m00		RP3-RP4	24m10		800	RP3	1m48
RP4	5m00	1m00	RP4	1m00		RP4-RP5	25m00		800	RP4	1m36
RP5	5m00	1m00	RP5	1m00		RP5-RP6	27m00		800	RP5	1m48
RP6	5m00	1m00	RP6	1m00							
RP7	5m00	1m00	RP7	1m00							
RP8	5m00	1m00	RP8	1m00							
RP9	5m00	1m00	RP9	1m00							
RP10	5m00	1m00	RP10	1m00							
RP11	5m00	1m00	RP11	1m00							
RP12	5m00	1m00	RP12	1m00							

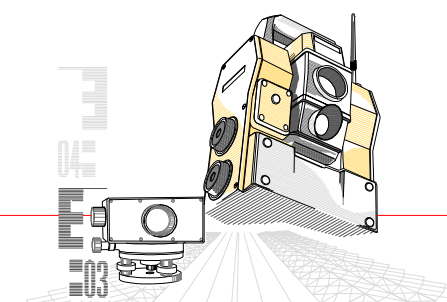

BUREAU D'ETUDES
COLAS RHÔNE - ALPES AUVERGNE
183, Rue de Stalingrad - BP 10
03630 DESERTINES
Tél. 04 70 02 51 11



MAÎTRE D'OUVRAGE

Mairie de SERVILLY

DESIGNATION **Création d'un réseau
d'assainissement EU
Le Bourg**

[03] - Commune de SERVILLY

PLAN DE RECOLEMENT

Version	Date	Observations / Modifications
0	-	Première Diffusion
A	27/06/08	-
B	-	-
C	-	-
D	-	-

Origine du Plan : - Signature du Concepteur :  Signature du Contrôle Interne : **SP**

Scale: **1/500** Date: **27/06/08** N° Affaire: **BE-DES-1318** CB **08 R** MIR **379** A

Copyright: Miro TP

