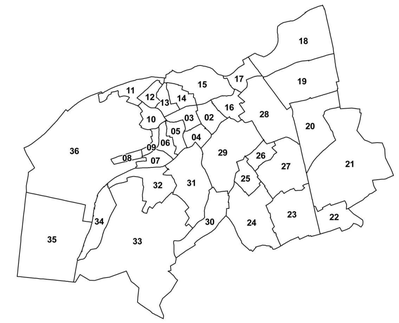
N

Localisation des sections cadastrales :



LISTE DES EMPLACEMENTS RESERVES

N°	Destination	Bénéficiaire
	I - VOIRIE	
2	Aménagement équipement annexe de la voirie (stationnement)	Commune
4	Désenclavement zone 1AUa – accès routier	Commune
5	Densification zone UB – accès routier	Commune
6	Désenclavement zone UXa accès routier – Equipement annexe de la voirie (stationnement – espaces verts)	Commune
7	Aménagement équipement annexe de la voirie (stationnement)	Commune
8	Liaison piétonne	Commune
9	Liaison piétonne	Commune
10	Voie de désenclavement	Commune
11	Voie de désenclavement	Commune
12	Voie de désenclavement	Commune
~~13~~	~~Elargissement de la voirie, aménagement d'une placette de retournement zone UX~~	~~Commune~~
14	Aménagement carrefour Avenue de Gaulle/rue Raymond Mondon/rue Foch	Commune
15	Emprise V.R. 52 (P.I.G.)	Etat
	II - OUVRAGES PUBLICS	
	III - INSTALLATIONS D'INTÉRÊT GÉNÉRAL	
17	Construction de logements locatifs sociaux à l'angle de la rue Foch et de l'avenue du Général de Gaulle	Commune
18	Construction de logements locatifs sociaux rue Massenet	Commune
	IV - ESPACES VERTS	
16	Espaces verts à créer	Commune

emplacement réservé

Espace Boisé Classé

éléments de paysages à protéger pour des motifs d'ordre culturel, historique, architectural ou écologique au titre de l'article L.151-23

secteur comportant des orientations d'aménagement et de programmation (O.A.P.)

Servitude liée aux oxyducs exploités par la société AIR LIQUIDE

zone inondable (AZI)

emprise du Plan de Prévention des Risques Miniers

(voir également plan du PPR mouvement de terrain annexé au PLU)

DEPARTEMENT DE LA MOSELLE

Projet :	**COMMUNE DE ROMBAS**
Mission :	**DECLARATION DE PROJET EMPORTANT MISE EN COMPATIBILITE DU PLU**
Document :	**ZONAGE**
N°document :	**Planche 1**

Echelle : **1/5000**

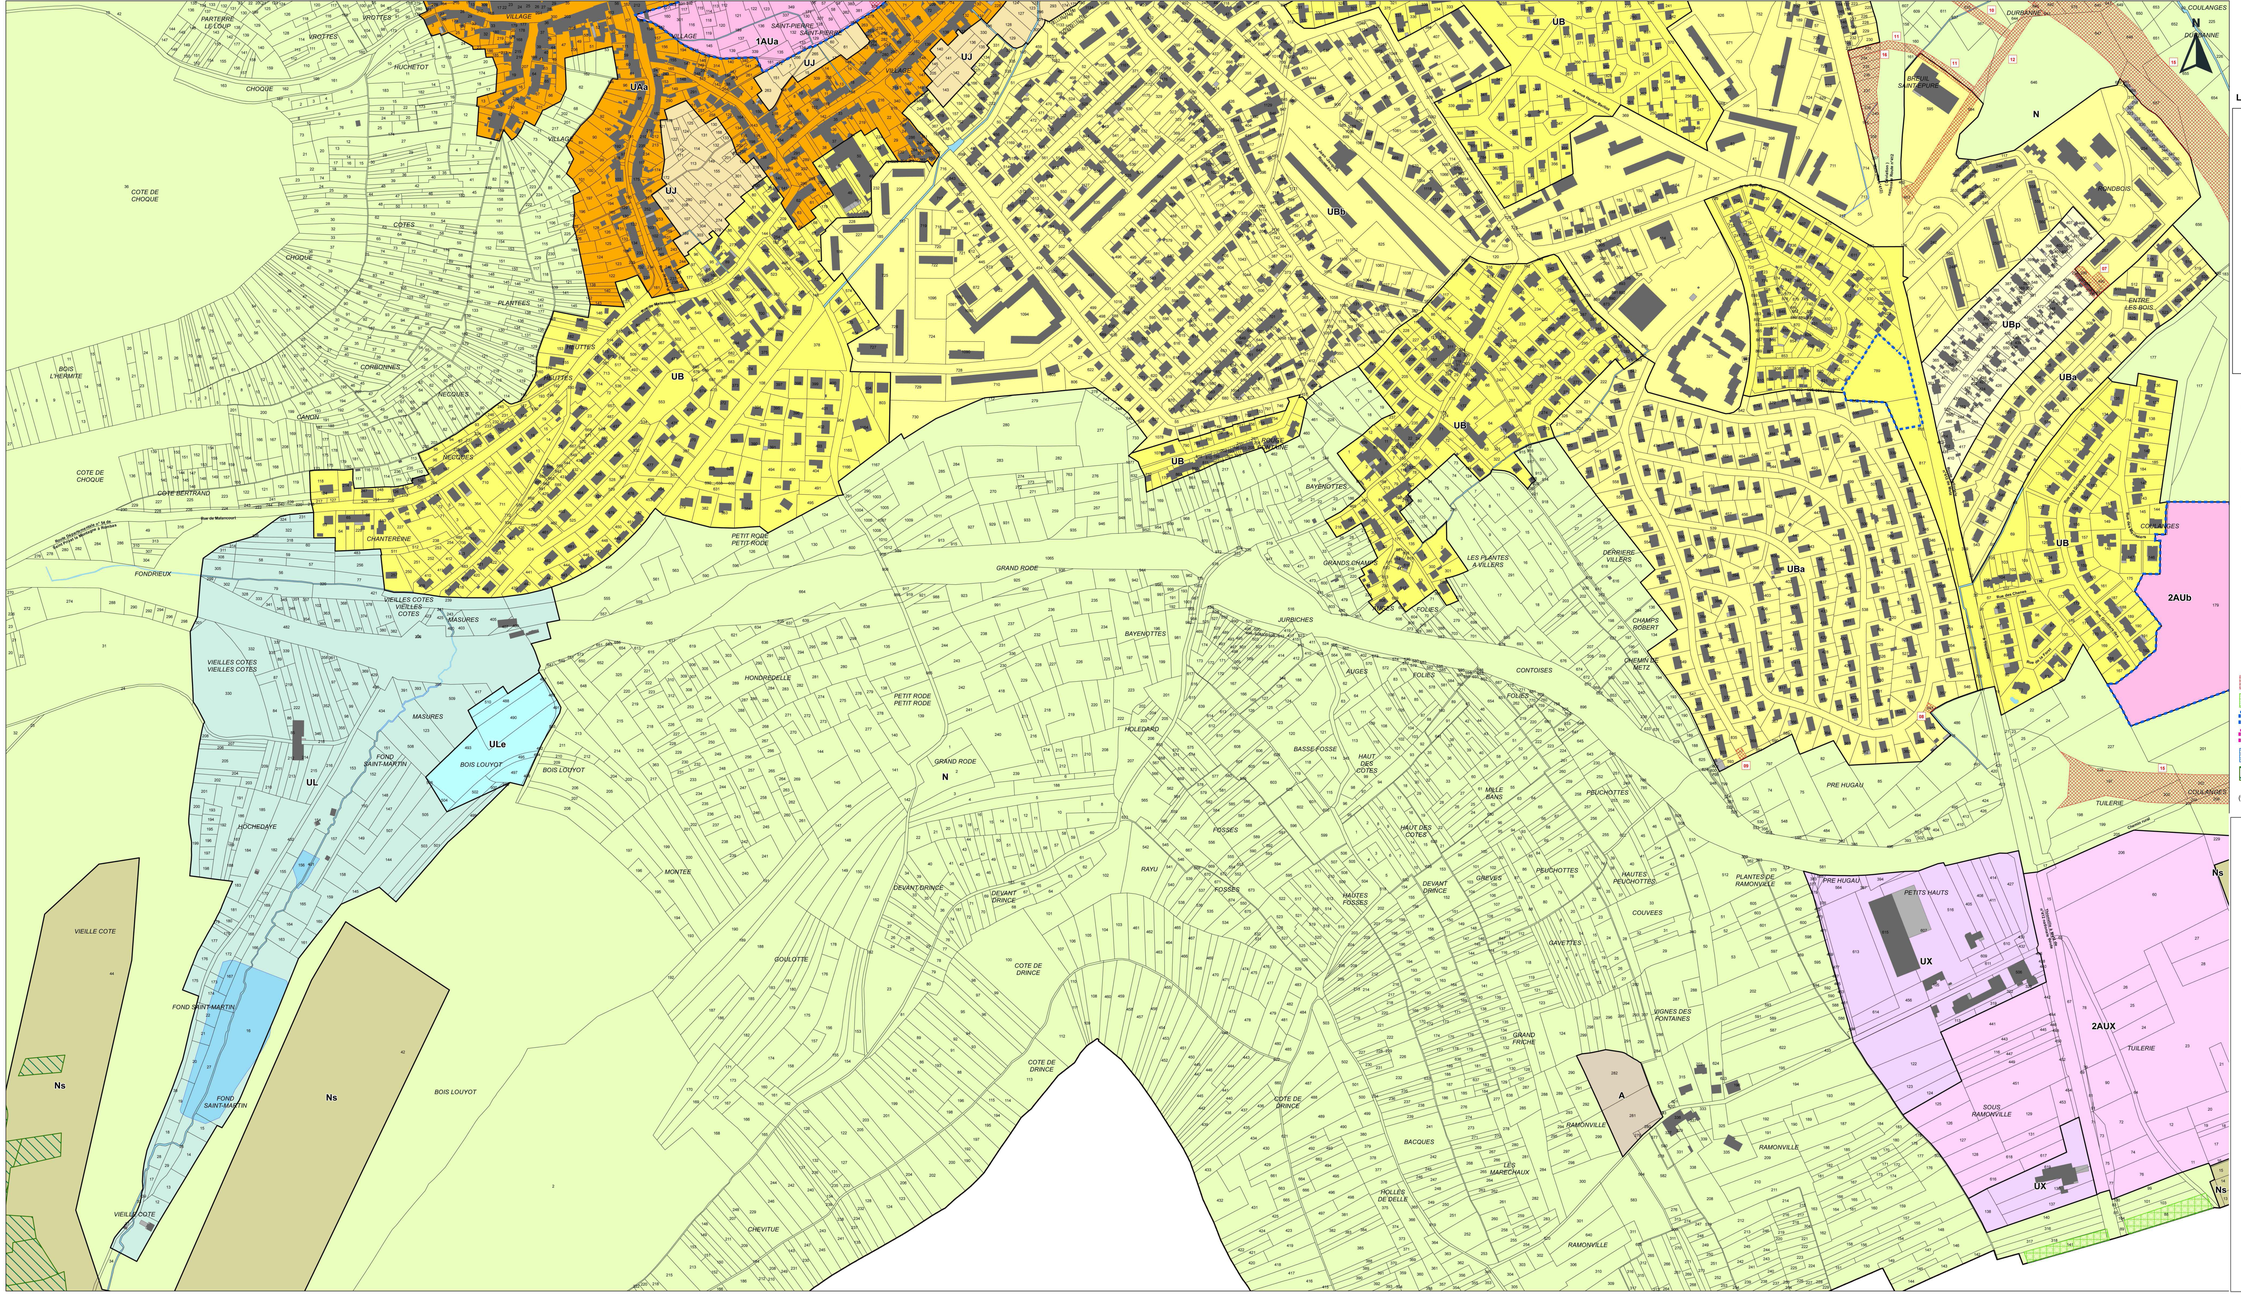
Dossier diffusion

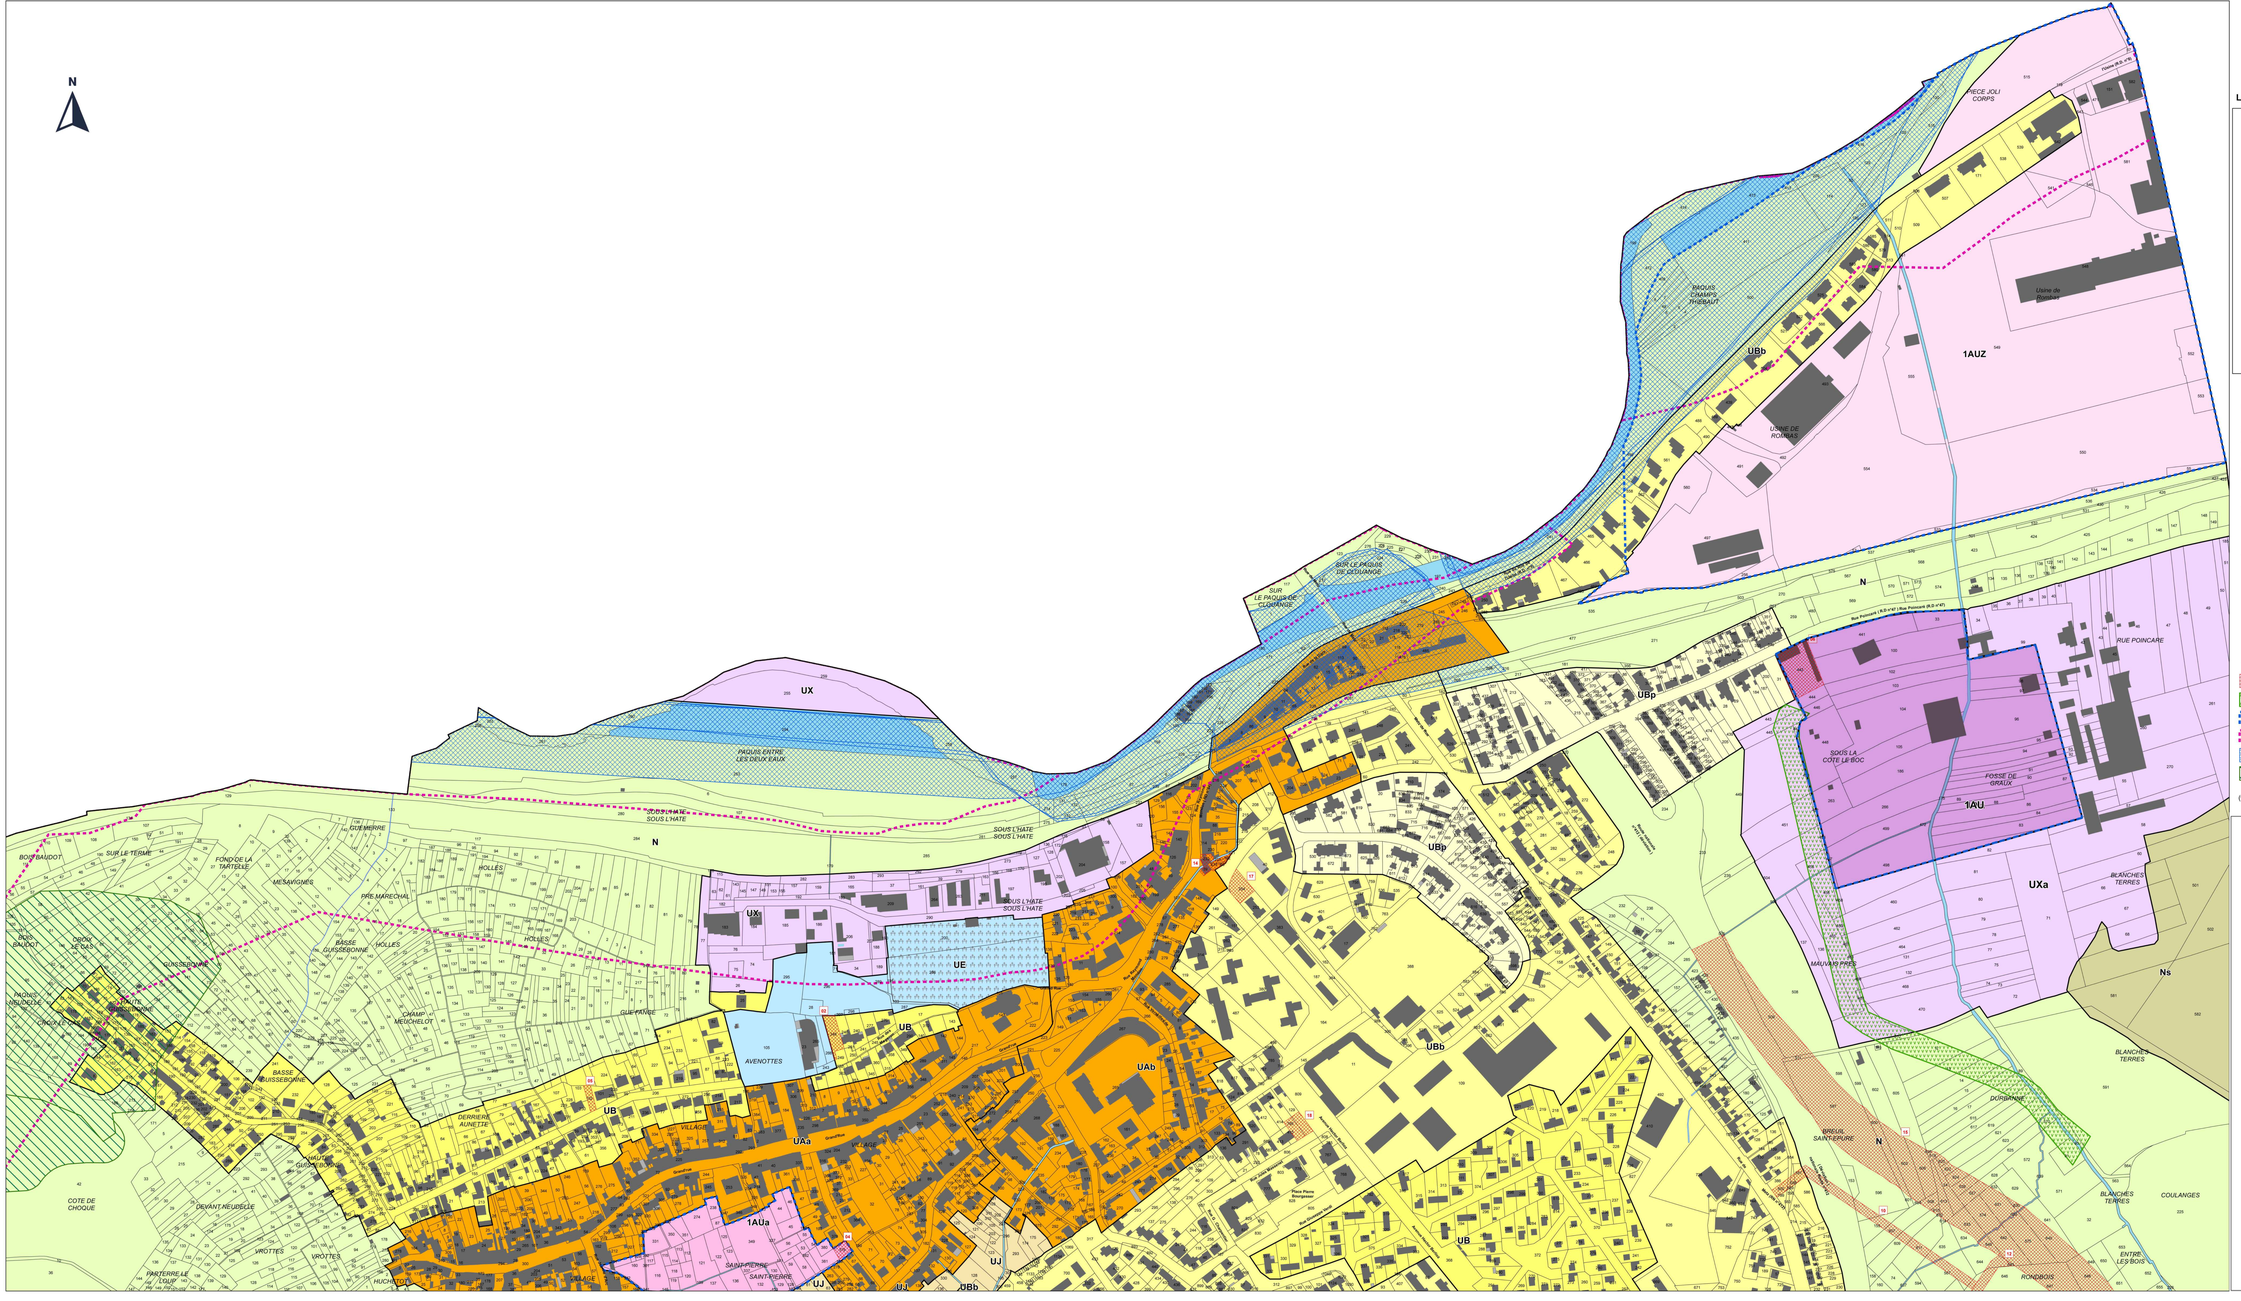
Document conforme à la DCM portant approbation de la Déclaration de Projet du PLU en date du 17/06/2026.

Le Maire :

ESpace & TERRitoires
Etudes et conseils en urbanisme et aménagement

ESpace & TERRitoires
2 Place des Tricoteries
54230 CHALIGNY
Tél : 0383505387


UA
UAa
UB
UBa
UBb
UBp
UJ
1AUa
2AUb
2AUX
UL
ULe
N
Ns
A
UX
VILLAGE
PARTERRE LE LOUP
KROTTES
HUCHETOT
CHOQUE
COTE DE CHOQUE
COTES
PLANTEES
BUTTES
CORDONNIES
NECQUES
CANON
MEZIERES
COTE BERTRAND
CHANTERENE
FONDRIEUX
BOIS L'HERMITE
Rue de Malancourt
VIEILLES COTES
VIEILLES COTES
MASURES
HONDRODELLE
PETIT RODE
PETIT RODE
GRAND RODE
FOND SAINT-MARTIN
BOIS LOUYOT
HOCHEDAYE
VIEILLE COTE
MONTES
GOULOTTE
CHEVITUE
COTE DE DRINCE
DEVANT DRINCE
RAYU
FOSSES
HOLEGAND
BAYENDITTES
JURBICHES
GRANDS CHAMPS
LES PLANTES A VILLERS
FOLIES
AUGES
CONTOISES
BASSE FOSSE
HAUT DES COTES
MILLE BANS
HAUTES FOSSES
GRIVES
COUVEES
GAVETTES
VIGNES DES FONTAINES
GRAND FRICHE
BACQUES
LES MARECHAUX
FOLLES DE DELLE
RAMONVILLE
PEUCHOTTES
HAUTES PEUCHOTTES
PLANTES DE RAMONVILLE
PRE HUGAU
PETITS HAUTS
SOUS RAMONVILLE
DERRIERE VILLERS
CHAMPS ROBERT
CHEMIN DE METZ
PRE HUGAU
TUILERIE
COULANGES
DURSEMINE
BRUEL SAINT-PURE
GRANDBOIS
ENTRE LES BOIS
Rue Raymond Mondon
Rue Foch


N
UX
UXa
UXb
UE
UB
UAa
UAb
UBb
UBp
UJ
1AUa
1AUZ
1AU
Ns
SUR LE TERME
AVENOTTES
DERRIERE AUNETTE
VILLAGE
Grande Rue
