




Légende

eau_semn81_ponctuel

eau_semn81_ponctuel

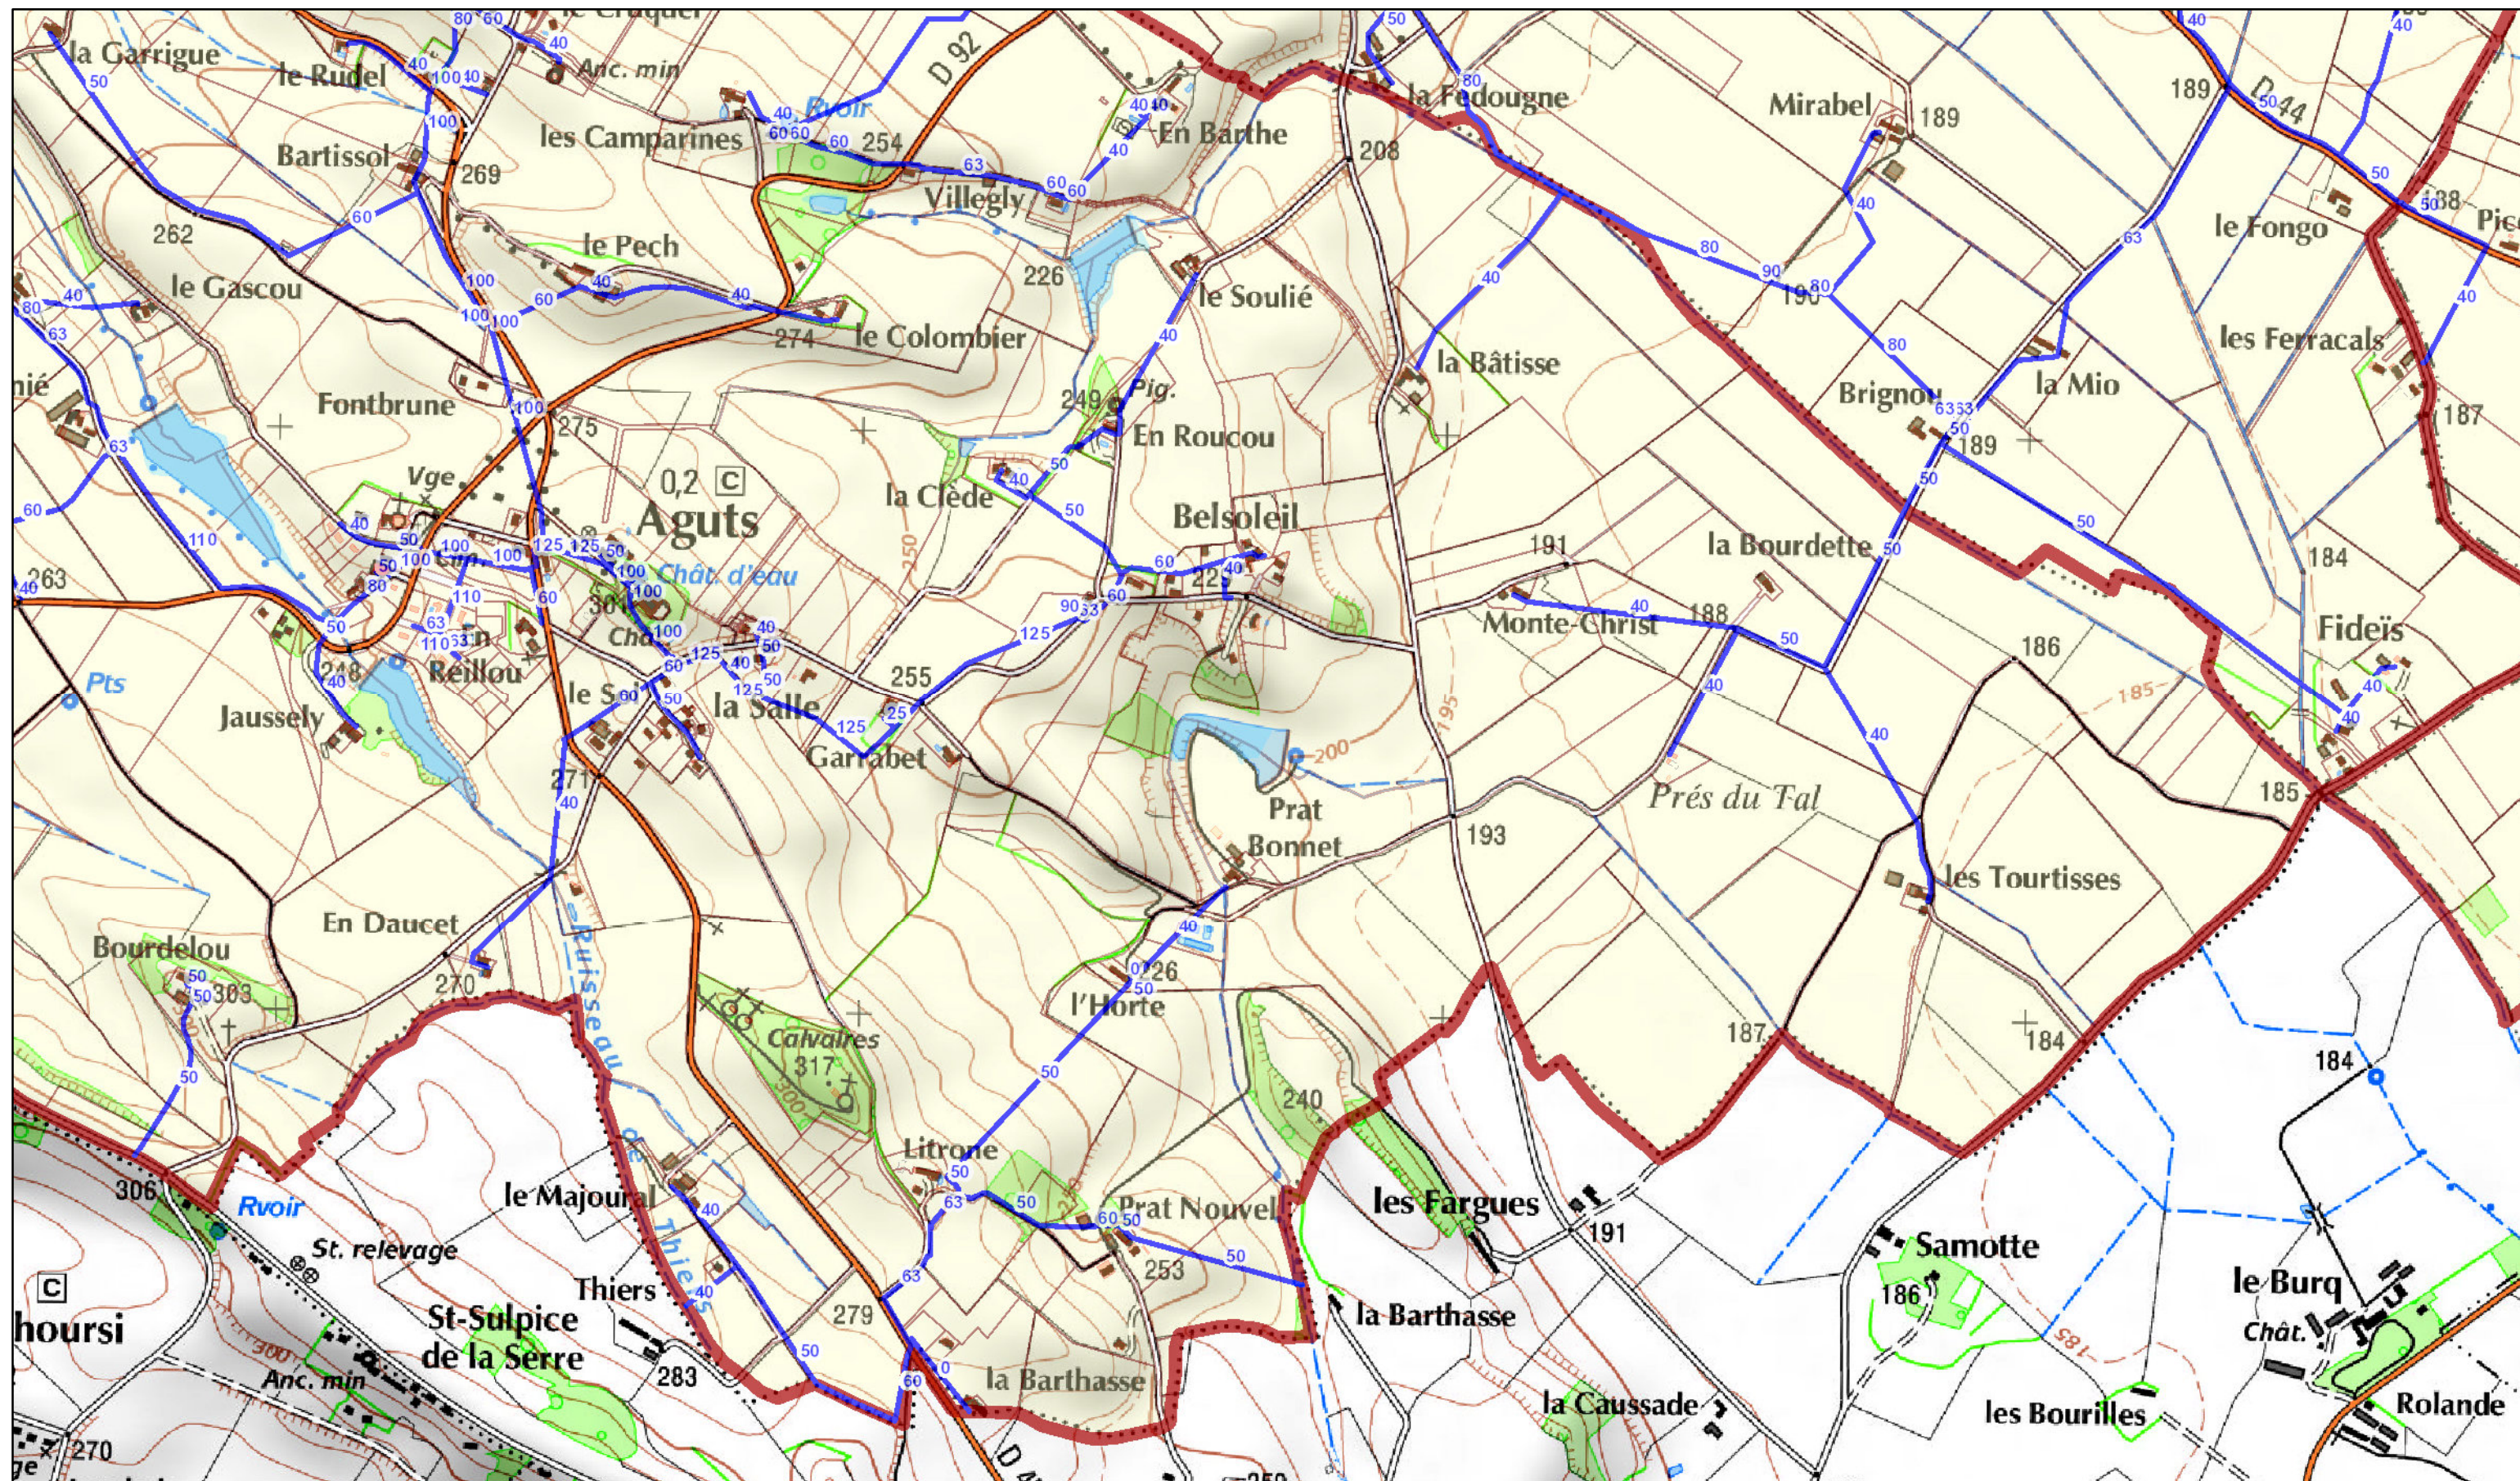

0 210 420 630 840 m



Légende

eau_semn81_ponctuel


eau_semn81_ponctuel



Légende

eau_semn81_ponctuel


eau_semn81_ponctuel

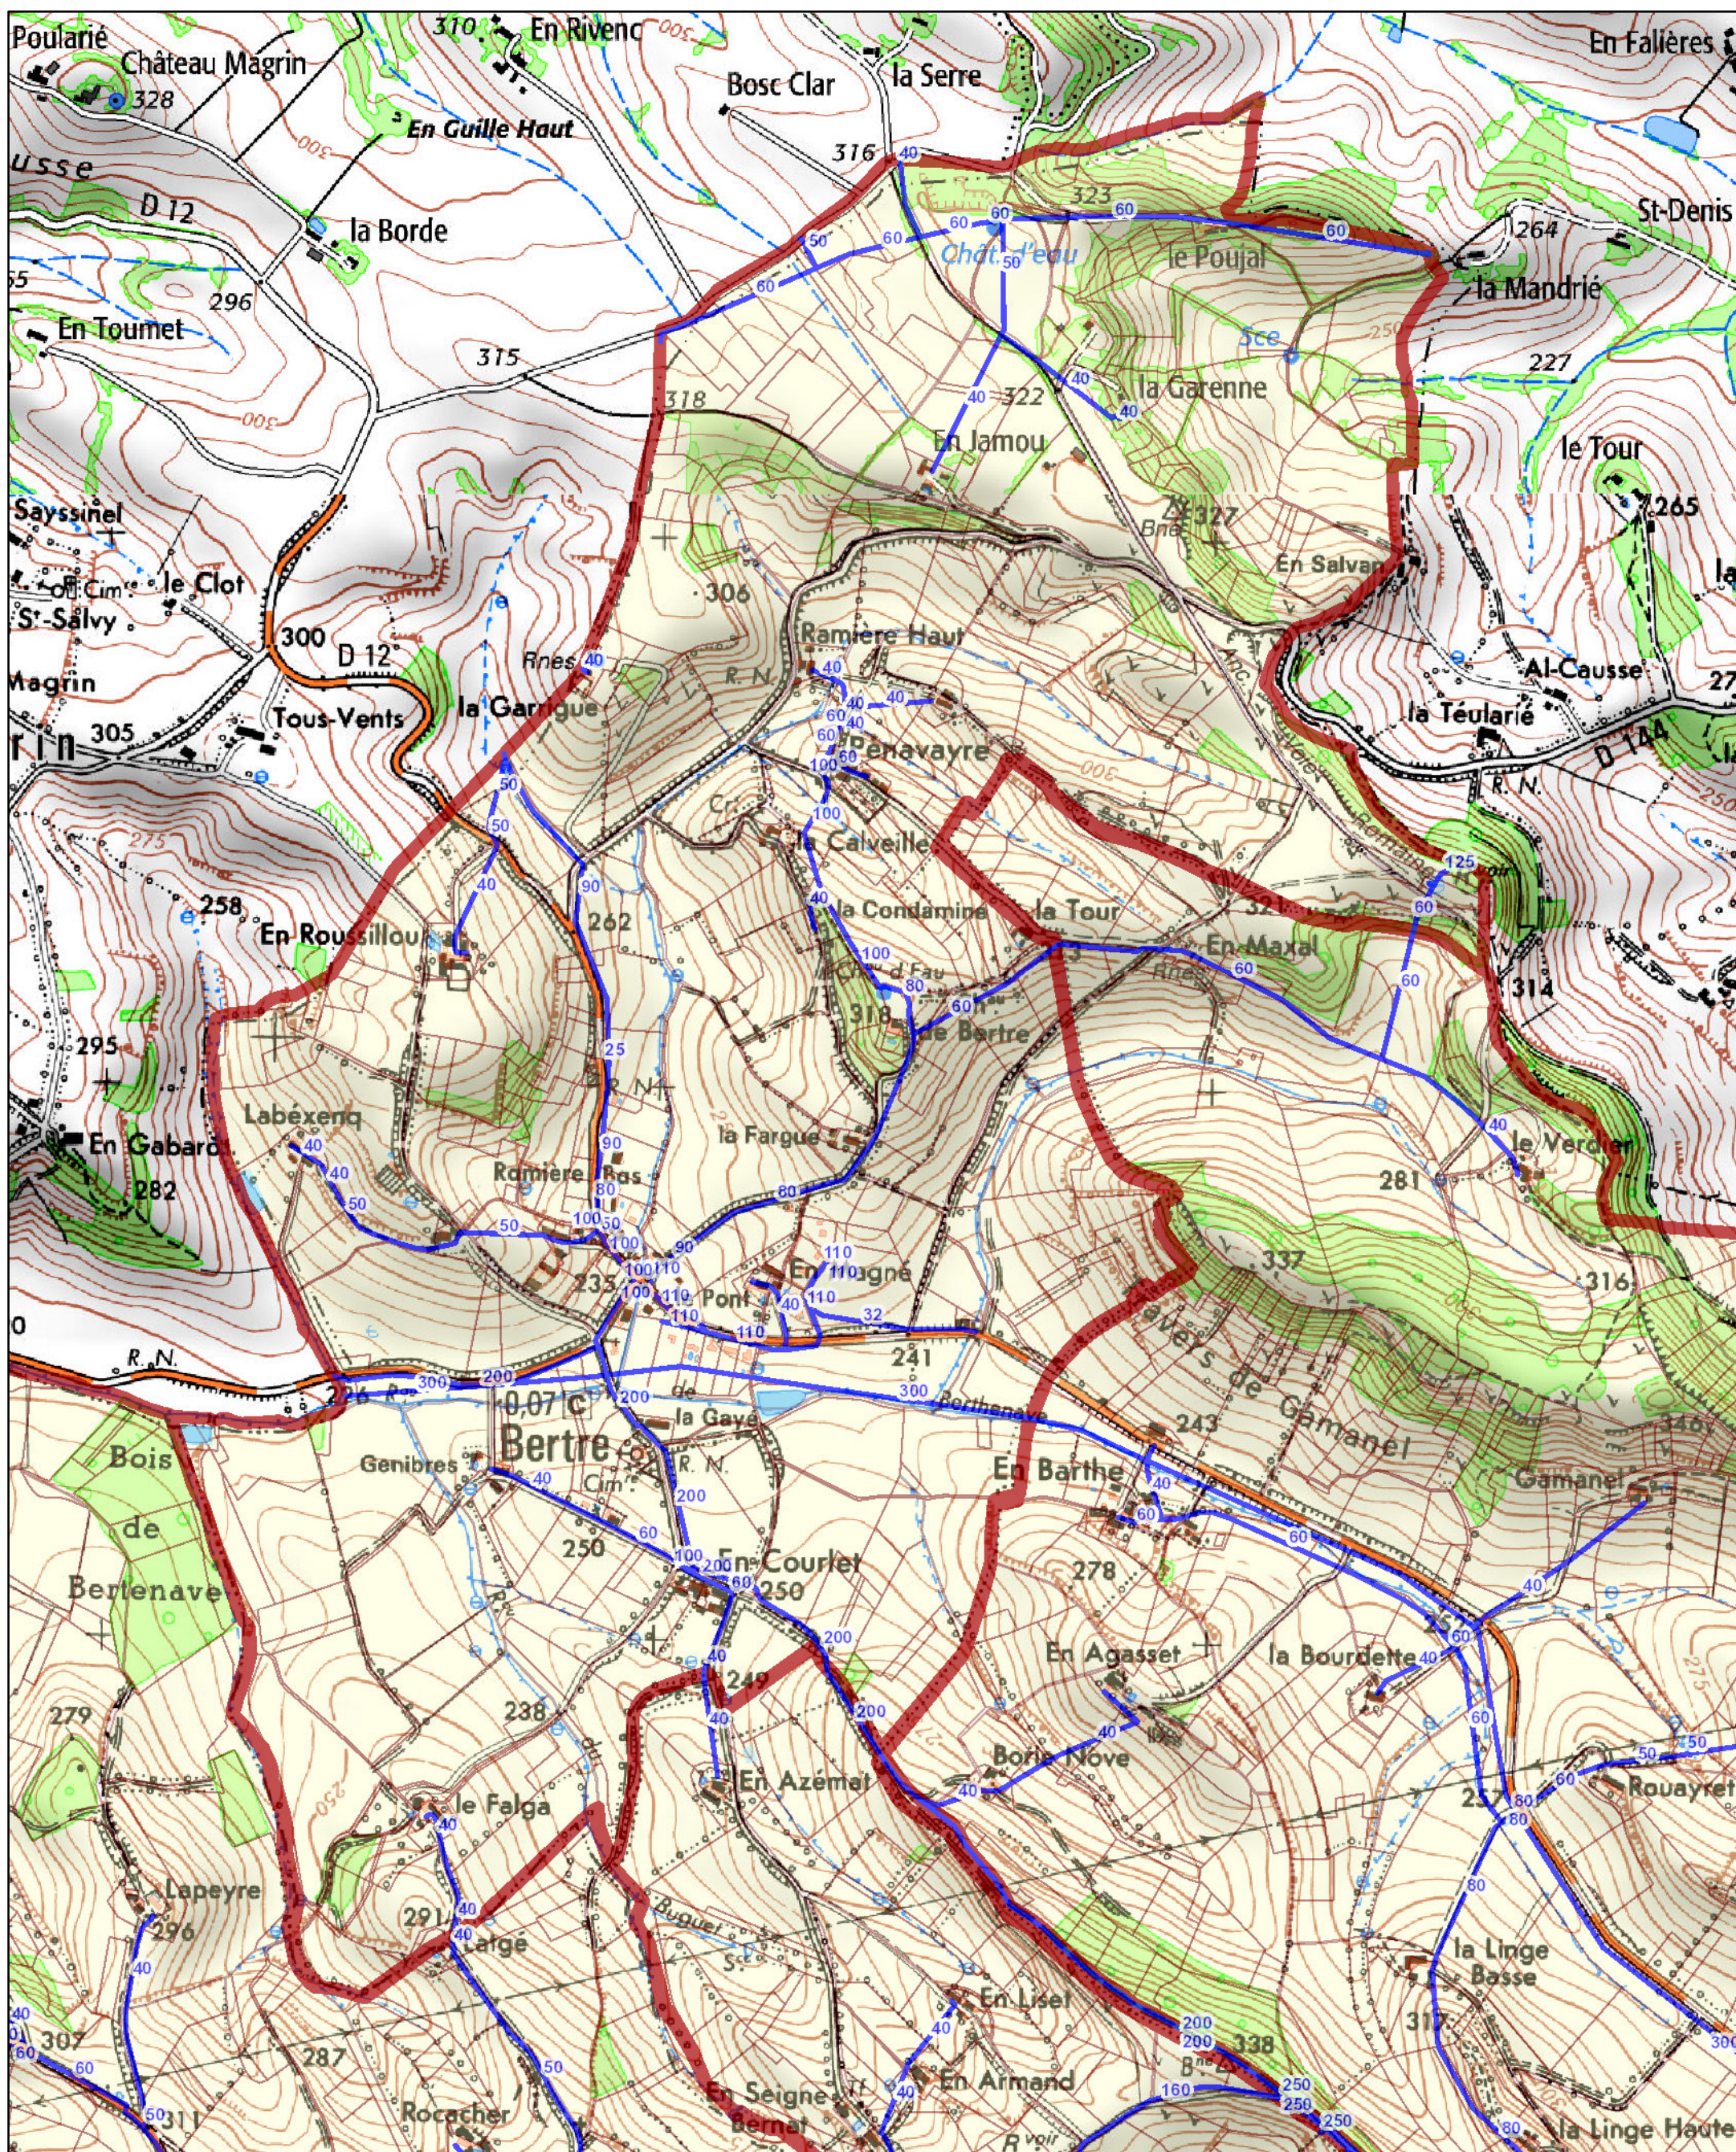

Légende

eau_semn81_ponctuel

eau_semn81_ponctuel

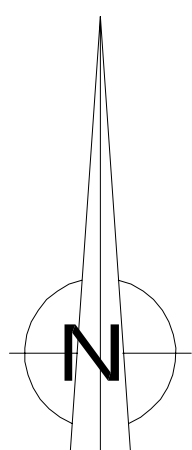

PREFECTURE DU TARN
COMMUNE DE :

CAMBOUNET sur le SOR

Responsable de l'étude :
Communauté de Communes
de Sor et Agout
Espace Loisirs "Les Etangs"
BP 28
81710 SAIX
05 63 72 84 84

PLUI

PLAN LOCAL D'URBANISME INTERCOMMUNAL

P.L.U.I.

Arrêté le :

Approuvé le :

Exécutoire le :

VISA


Date :

Le Président,

INTERVENANTS

Plan du réseau eau potable


5.1

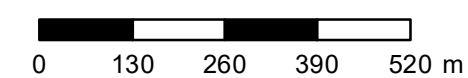

Légende

eau_semn81_ponctuel

eau_semn81_ponctuel

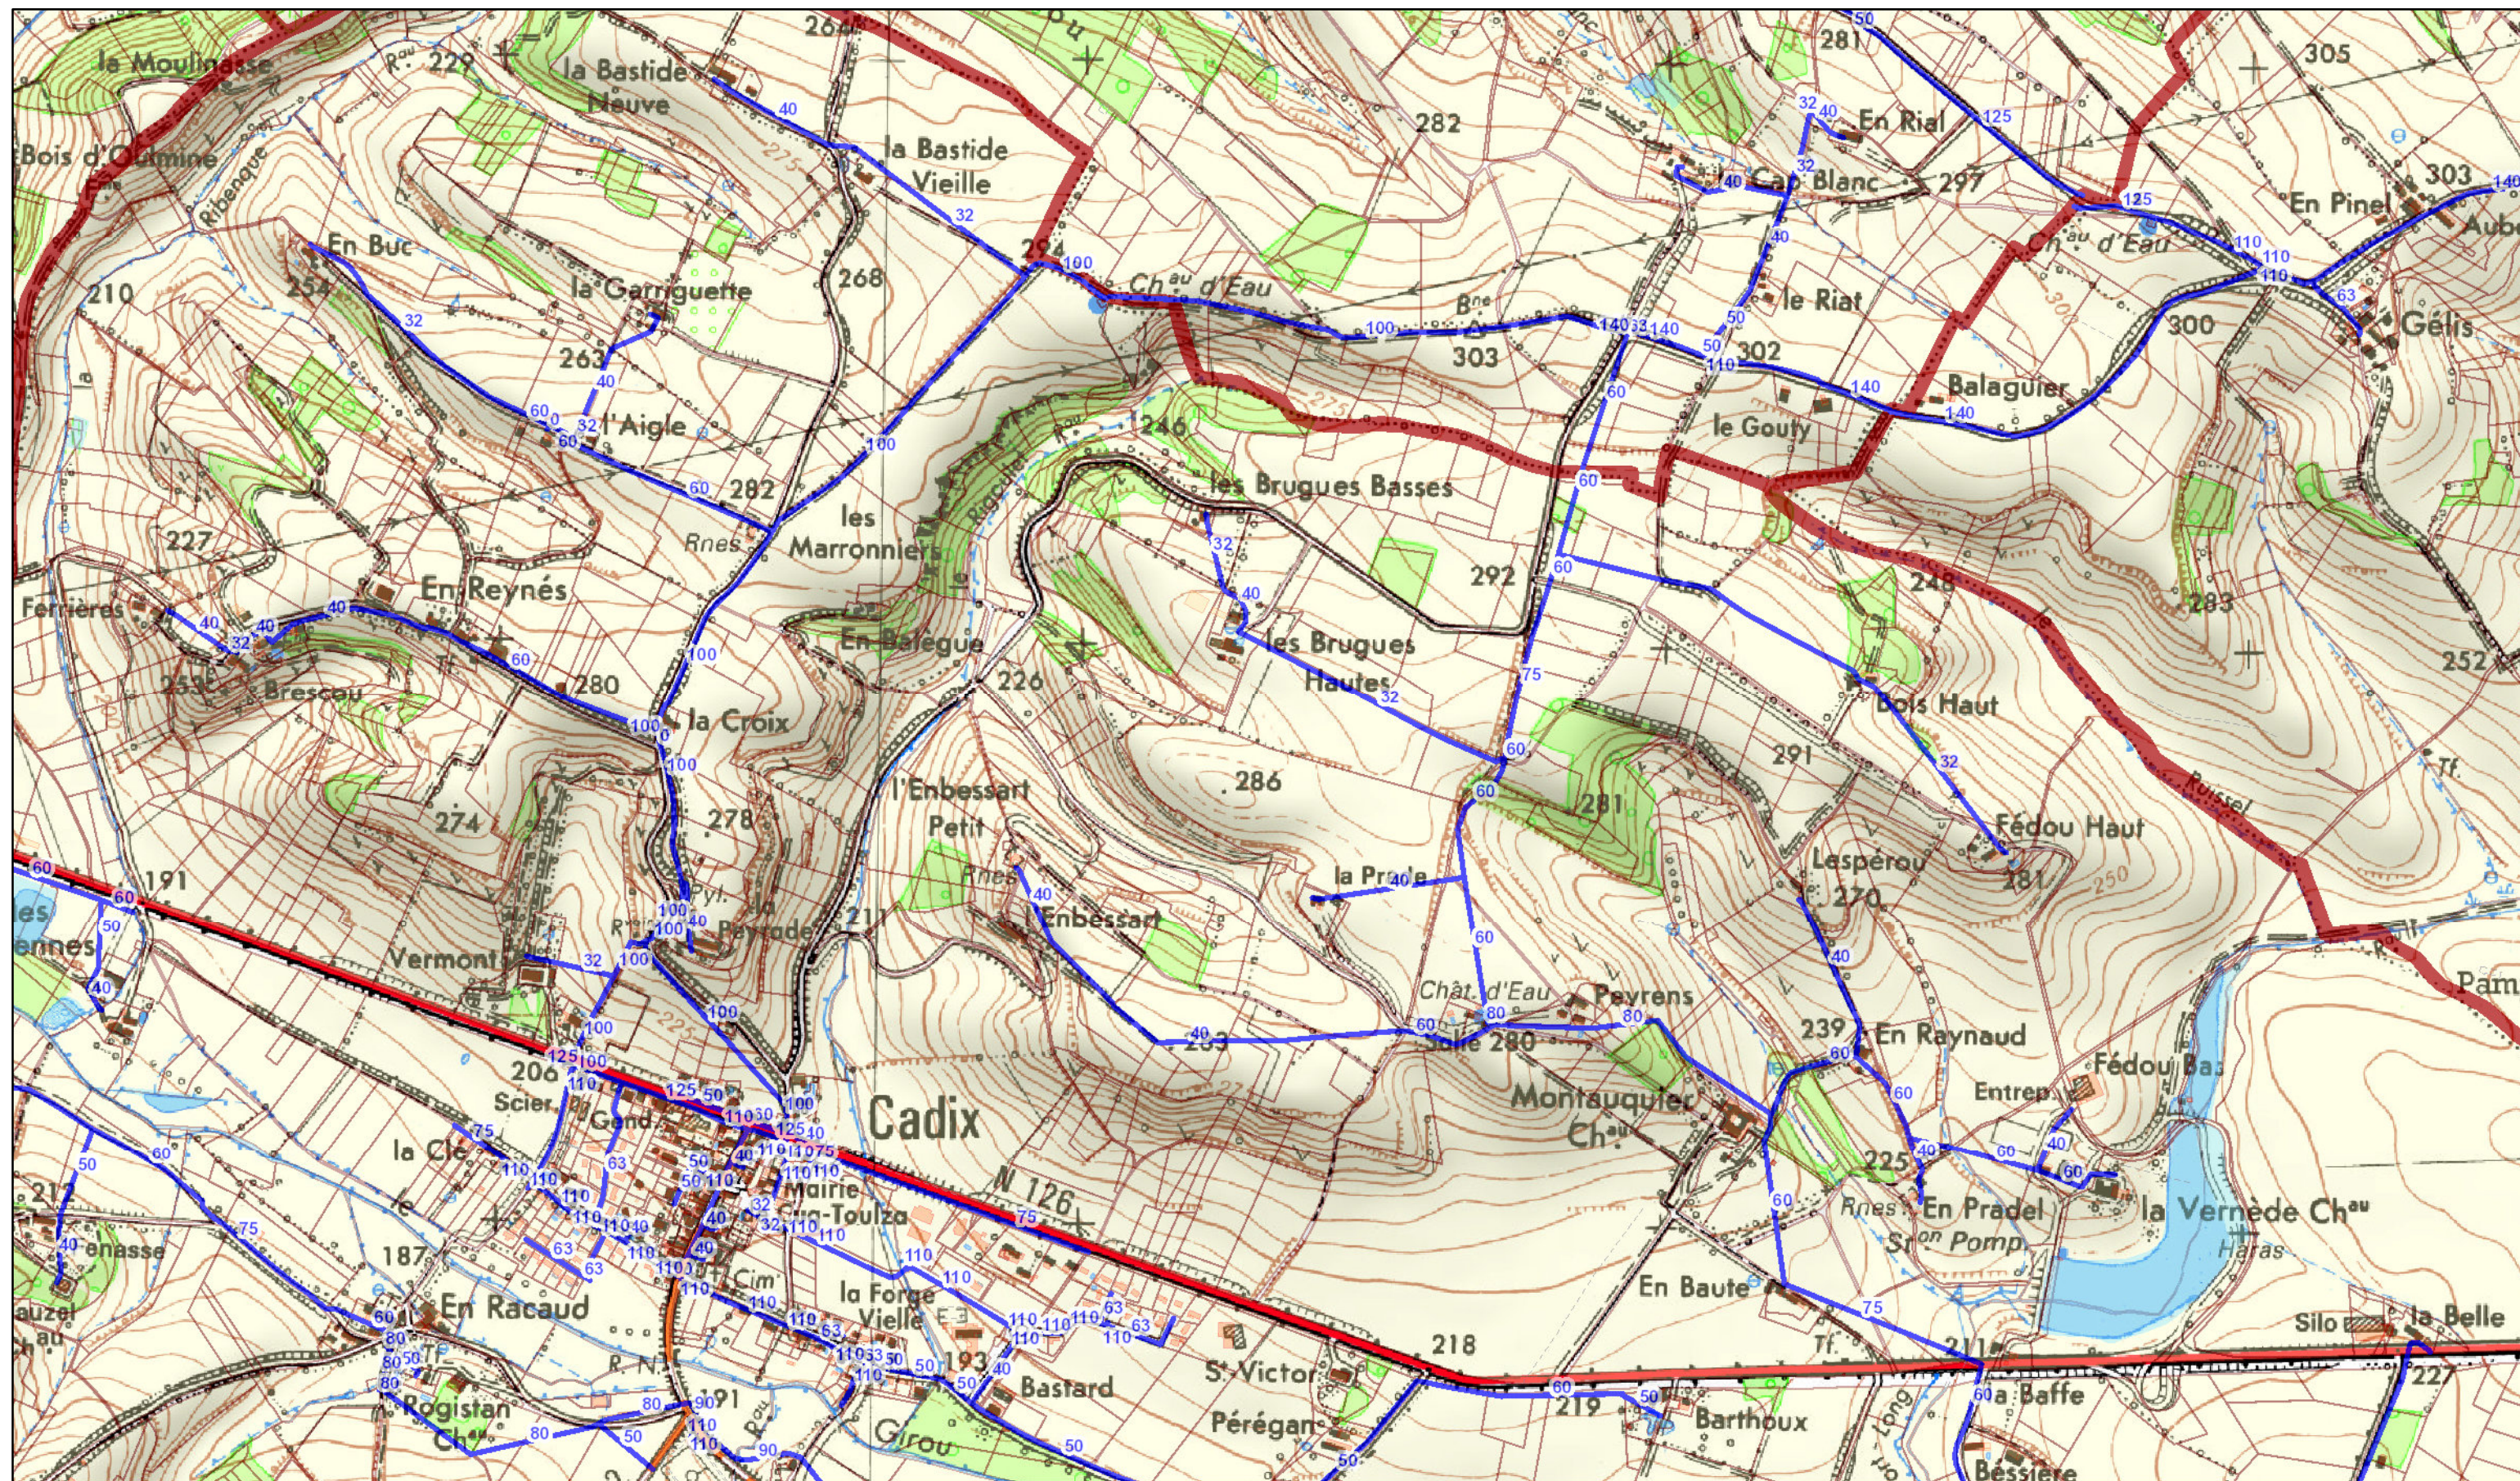

Légende

eau_semn81_ponctuel

eau_semn81_ponctuel



DOURGNE

PLU
PLAN LOCAL D'URBANISME

Responsable de l'étude :
Communauté de Communes
de Sor et Agout


Approved by :

VISA



Date :
Le Président,

INTERVENANTS

Plan du réseau
eau potable 1/5 000°

5.1



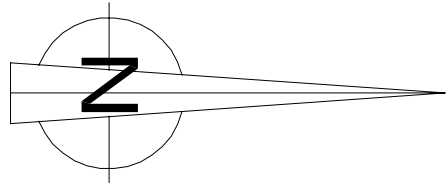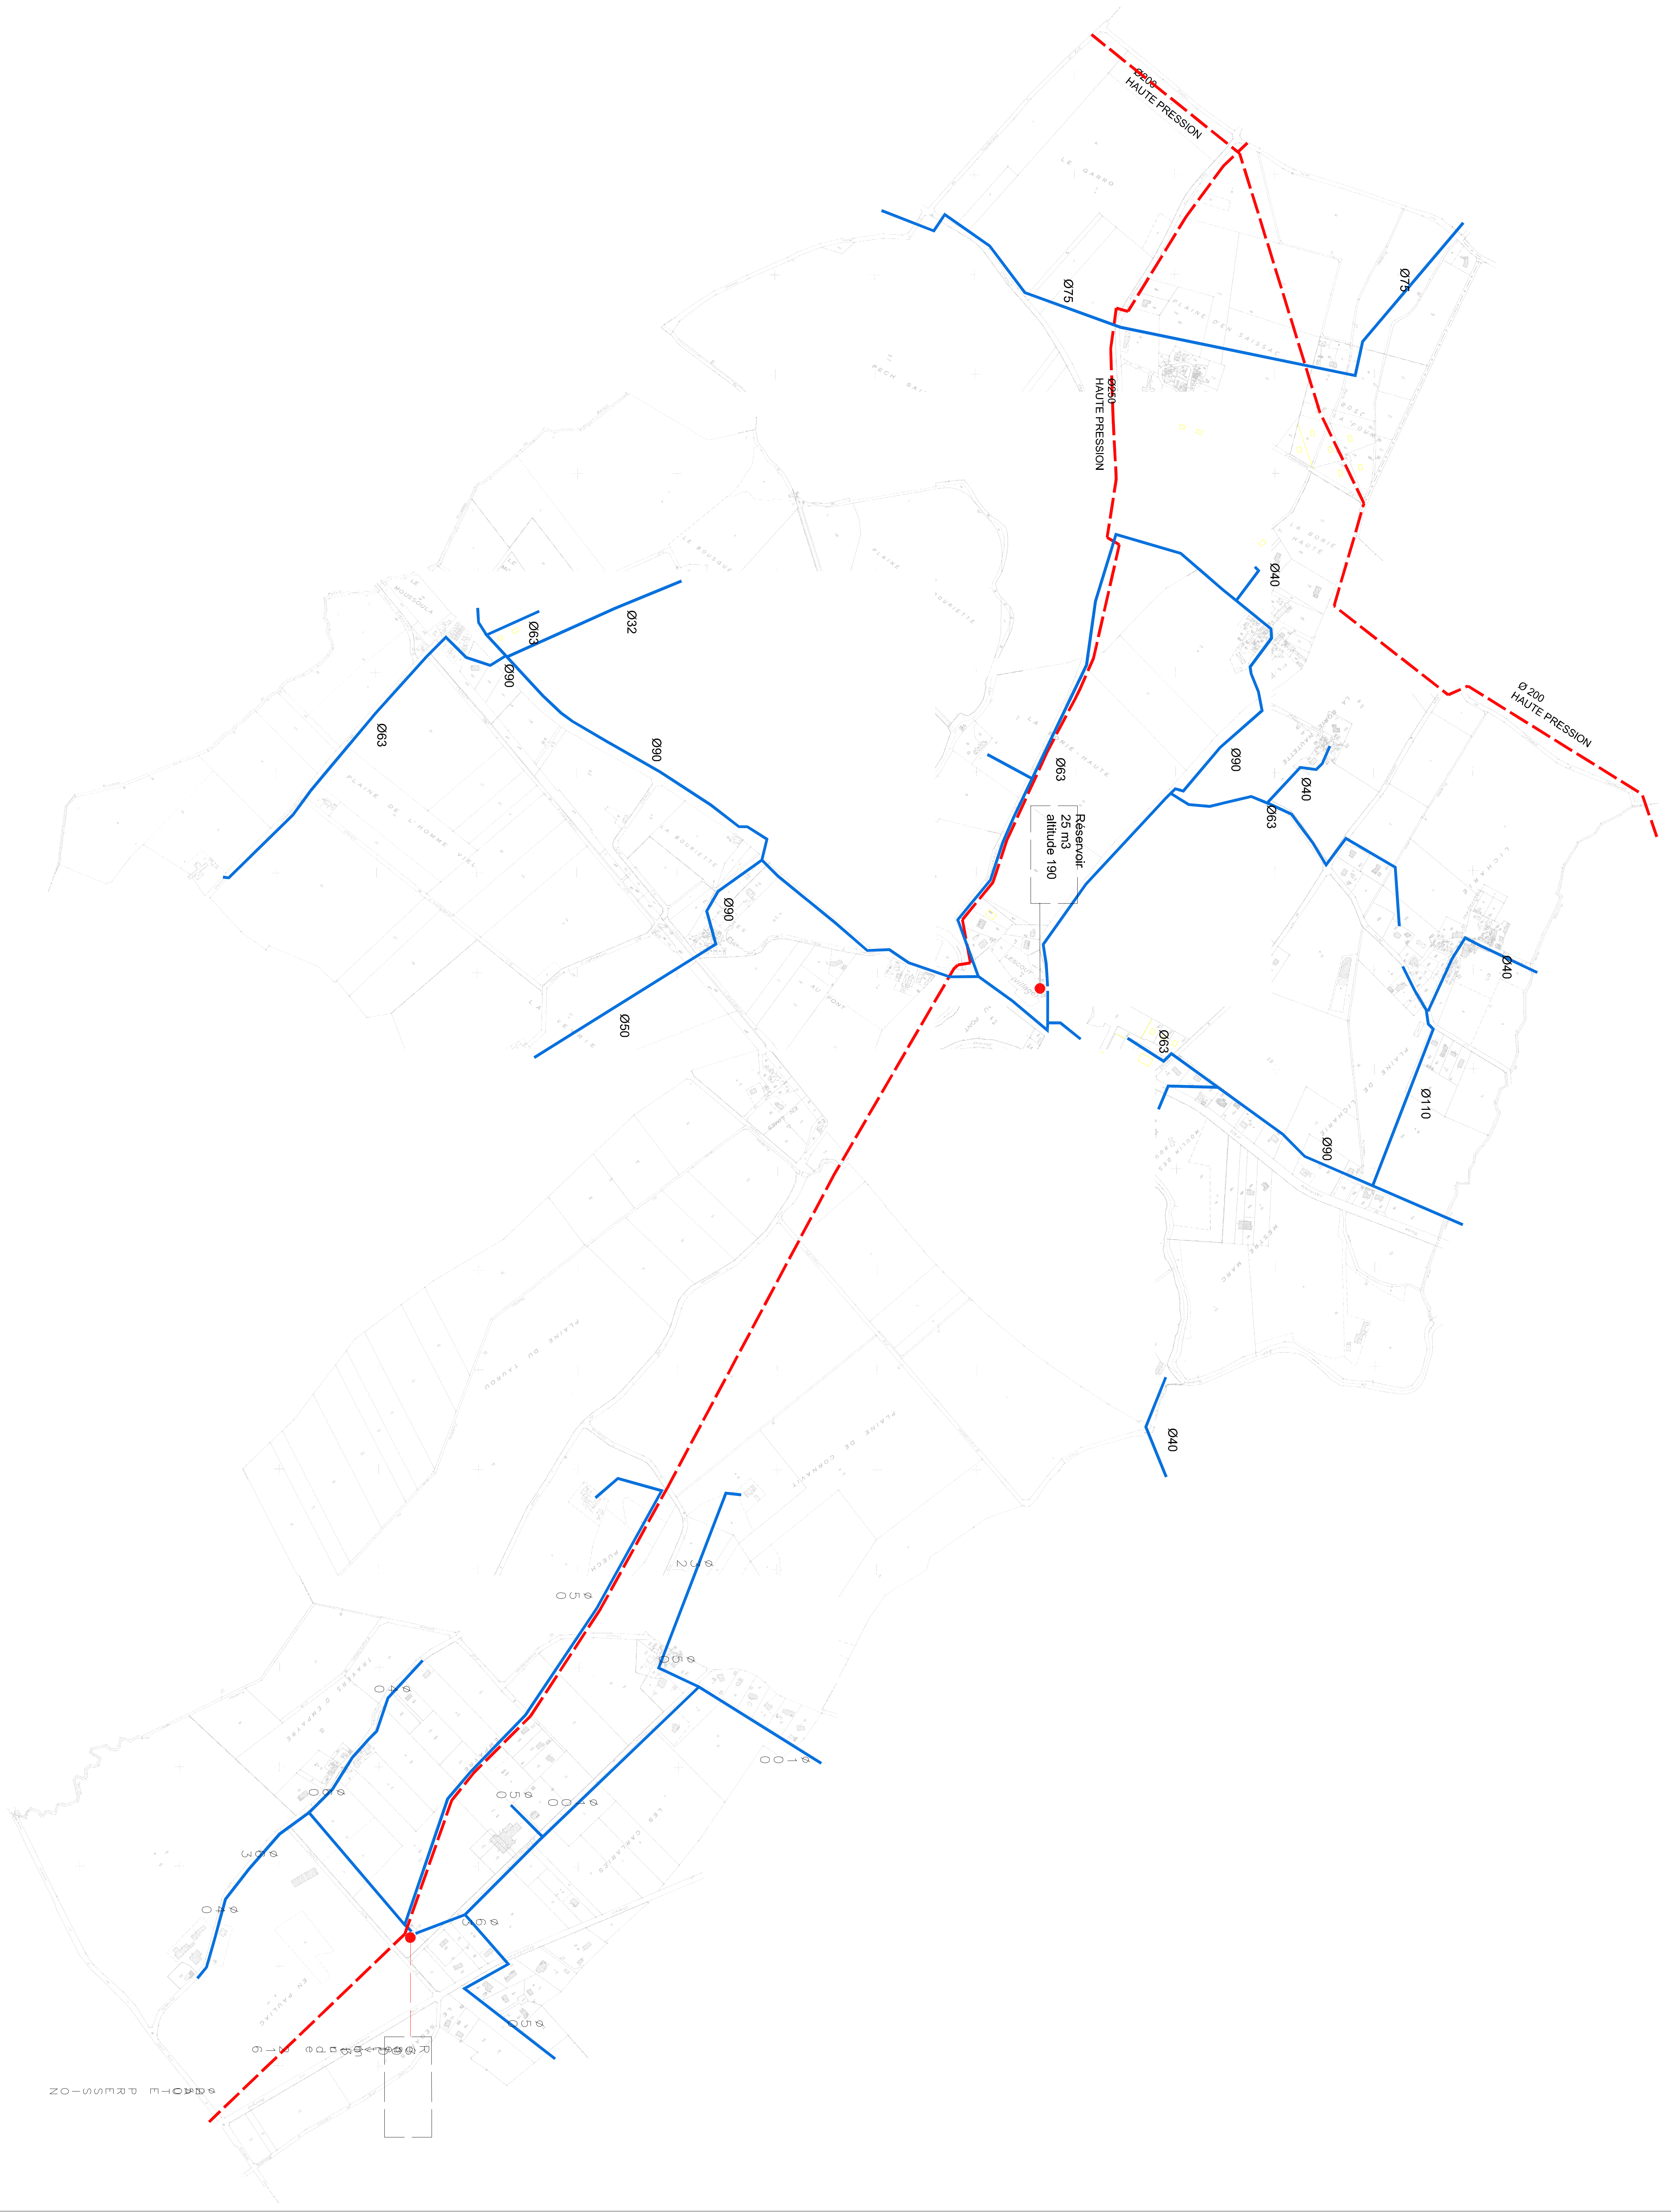

Responsable de l'étude:
Communauté de Communes
du Tarn
Espace Local de l'Aménagement
81710 Ségat
05 63 72 84 84

PLAN LOCAL D'URBANISME INTERCOMMUNAL

PREFECTURE DU TARN
COMMUNE DE :
LESCOUT

PLU

PLU

Annexe 1

Annexe 2

Annexe 3

Annexe 4

Annexe 5

Annexe 6

Annexe 7

Annexe 8

Plan du réseau eau potable
1/5000°

5.1

Département du TARN

Commune de MASSAGUEL

PLAN DE RECOLEMENT



Assainissement Eaux Usées
Alimentation en Eau Potable

Tranche Conditionnelle N°2

Rue de l'Eglise

NOTA :
NIVELLEMENT RATTACHE AU NIGF-IGN 1969
REFERENCE DE NIVELLEMENT:
REPERE: Z.D.L3 - 118 - Z=281.943m

Maître d'oeuvre	Entreprise	
CT2E 13 Bd du Maquis 81 300 GRAULHET	 Entreprise OULES Chemin de Lourmet BP 9 31180 Castelmaurou Tél : 05.61.09.14.16	
Echelle 1/200	Plan réalisé le: Décembre 2011	Plan 1/1
 Plan de Recolement - Topographie - Travaux Infographie 171 Chemin des Ramiers - 82100 CASTELSARRASIN Tél - Fax : 05.63.04.92.16 - Port : 06.83.95.44.78 - E-Mail : resotopo@wanadoo.fr		

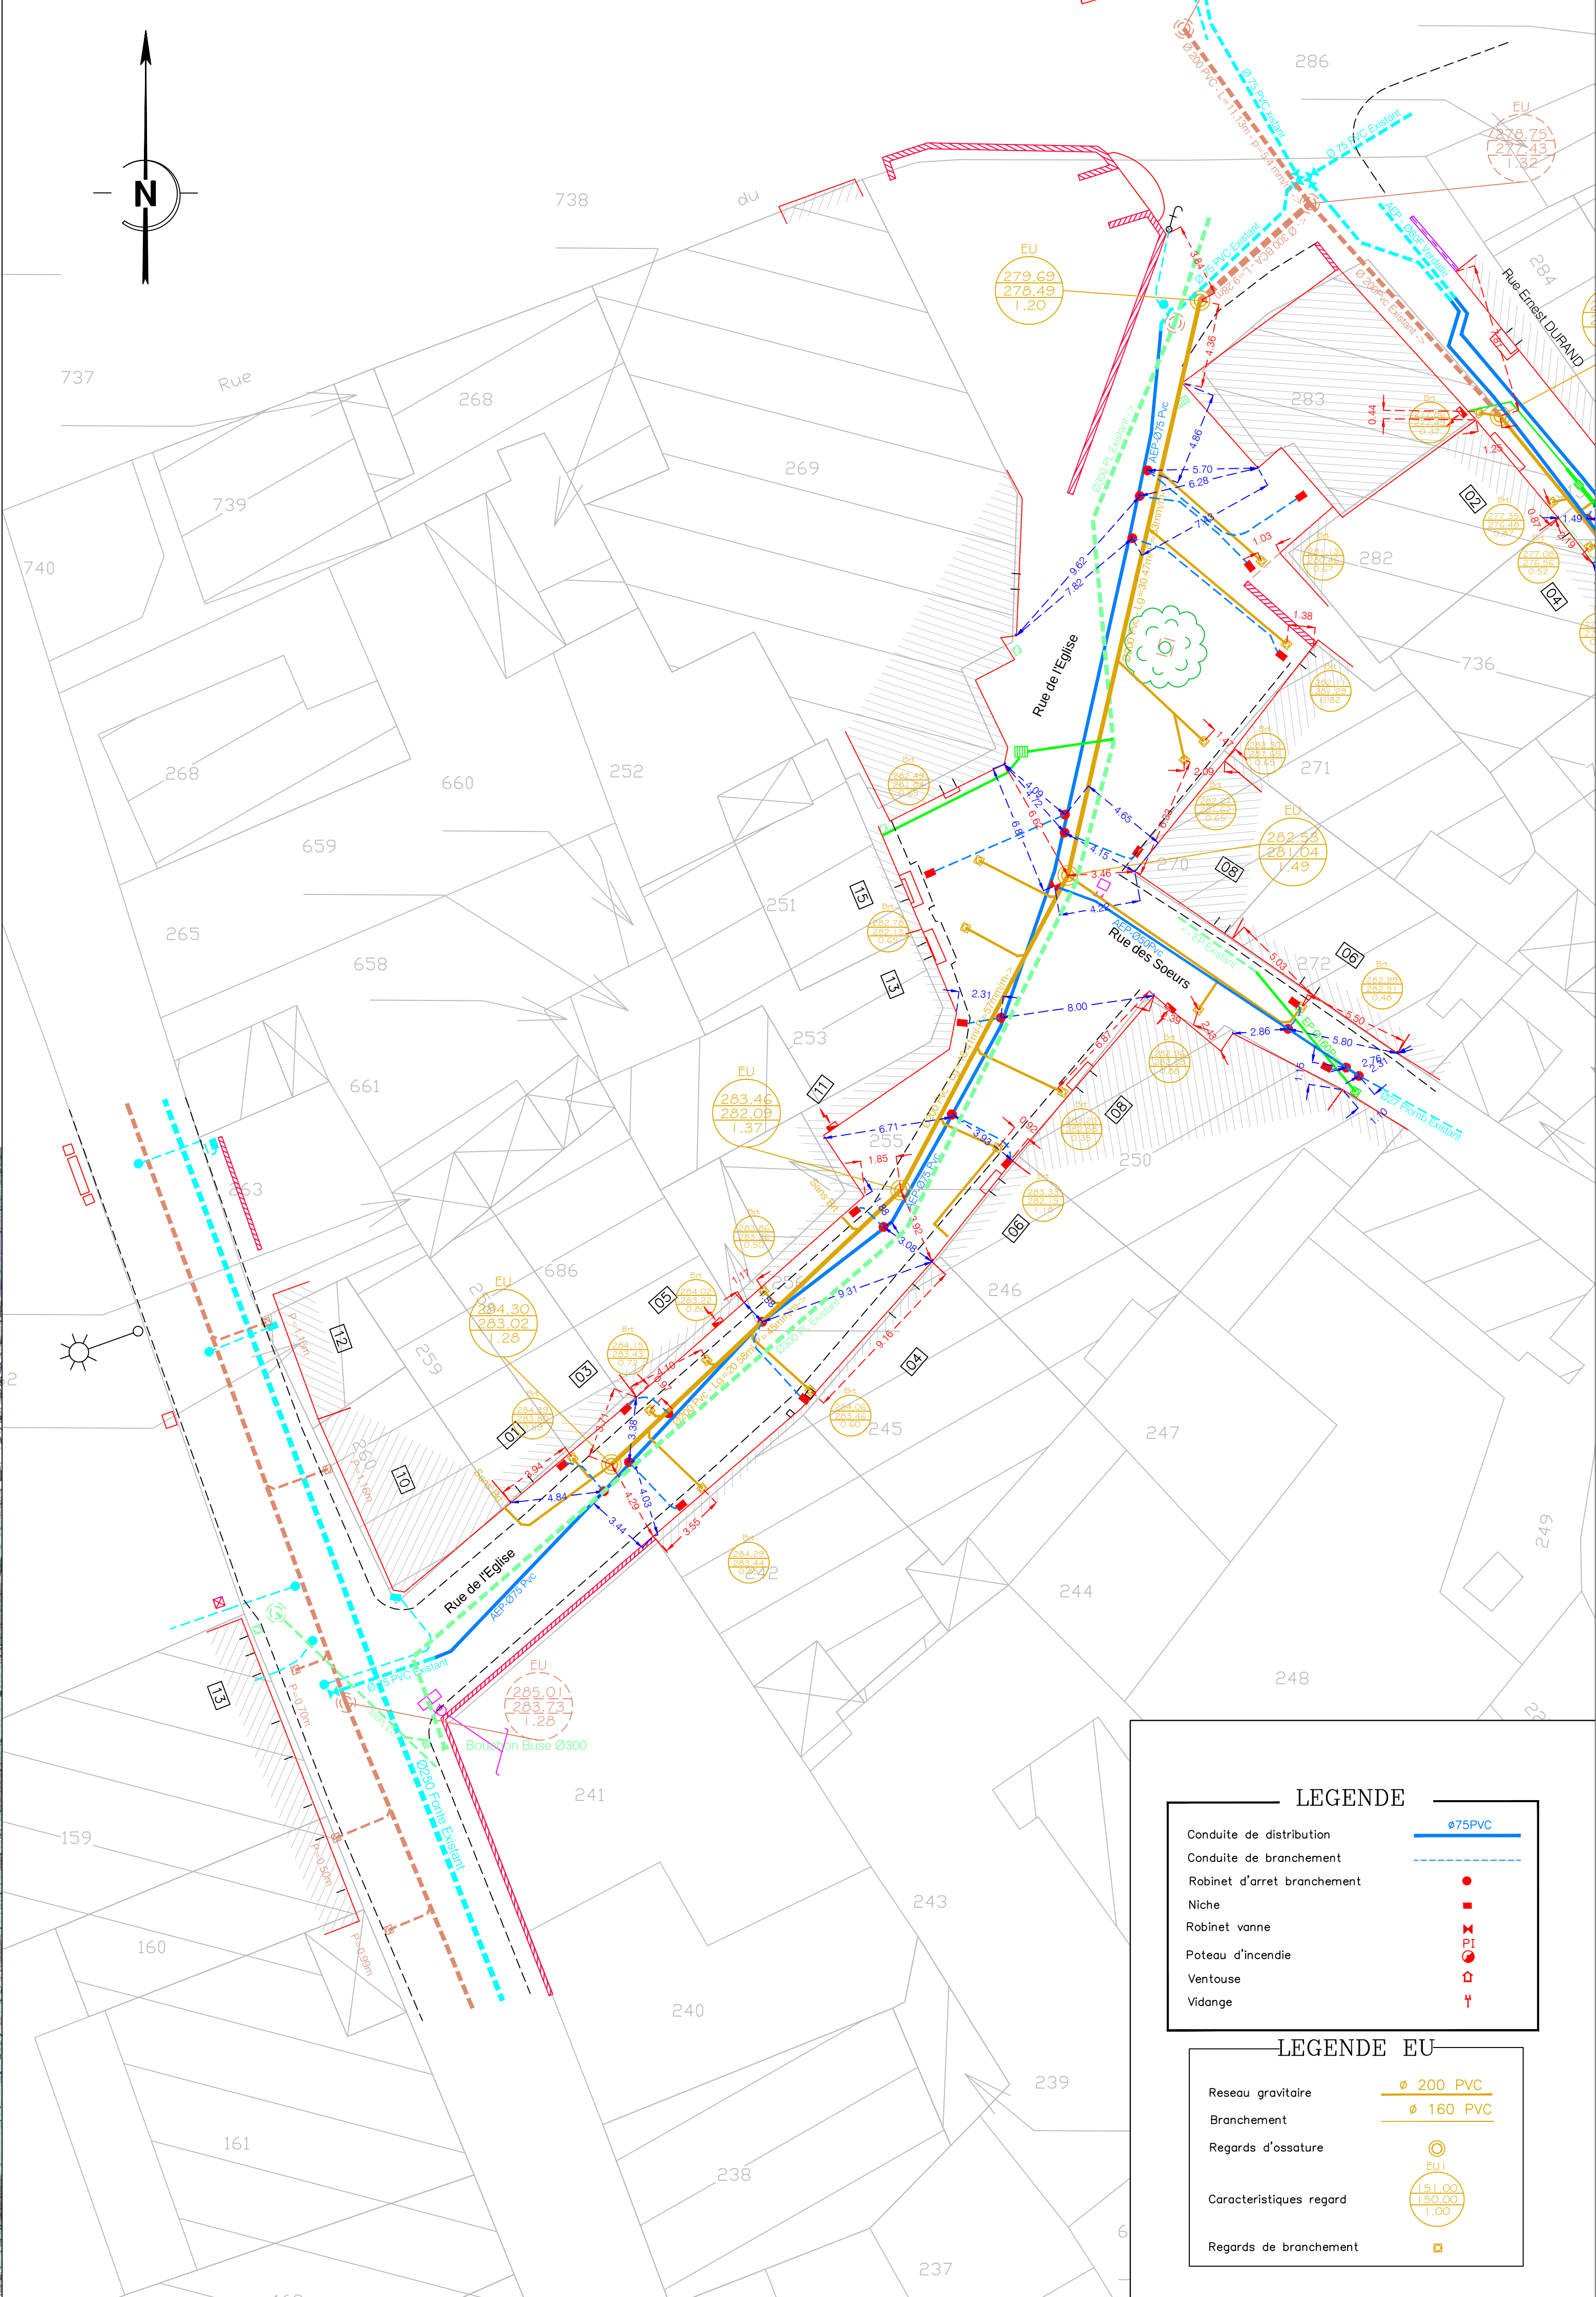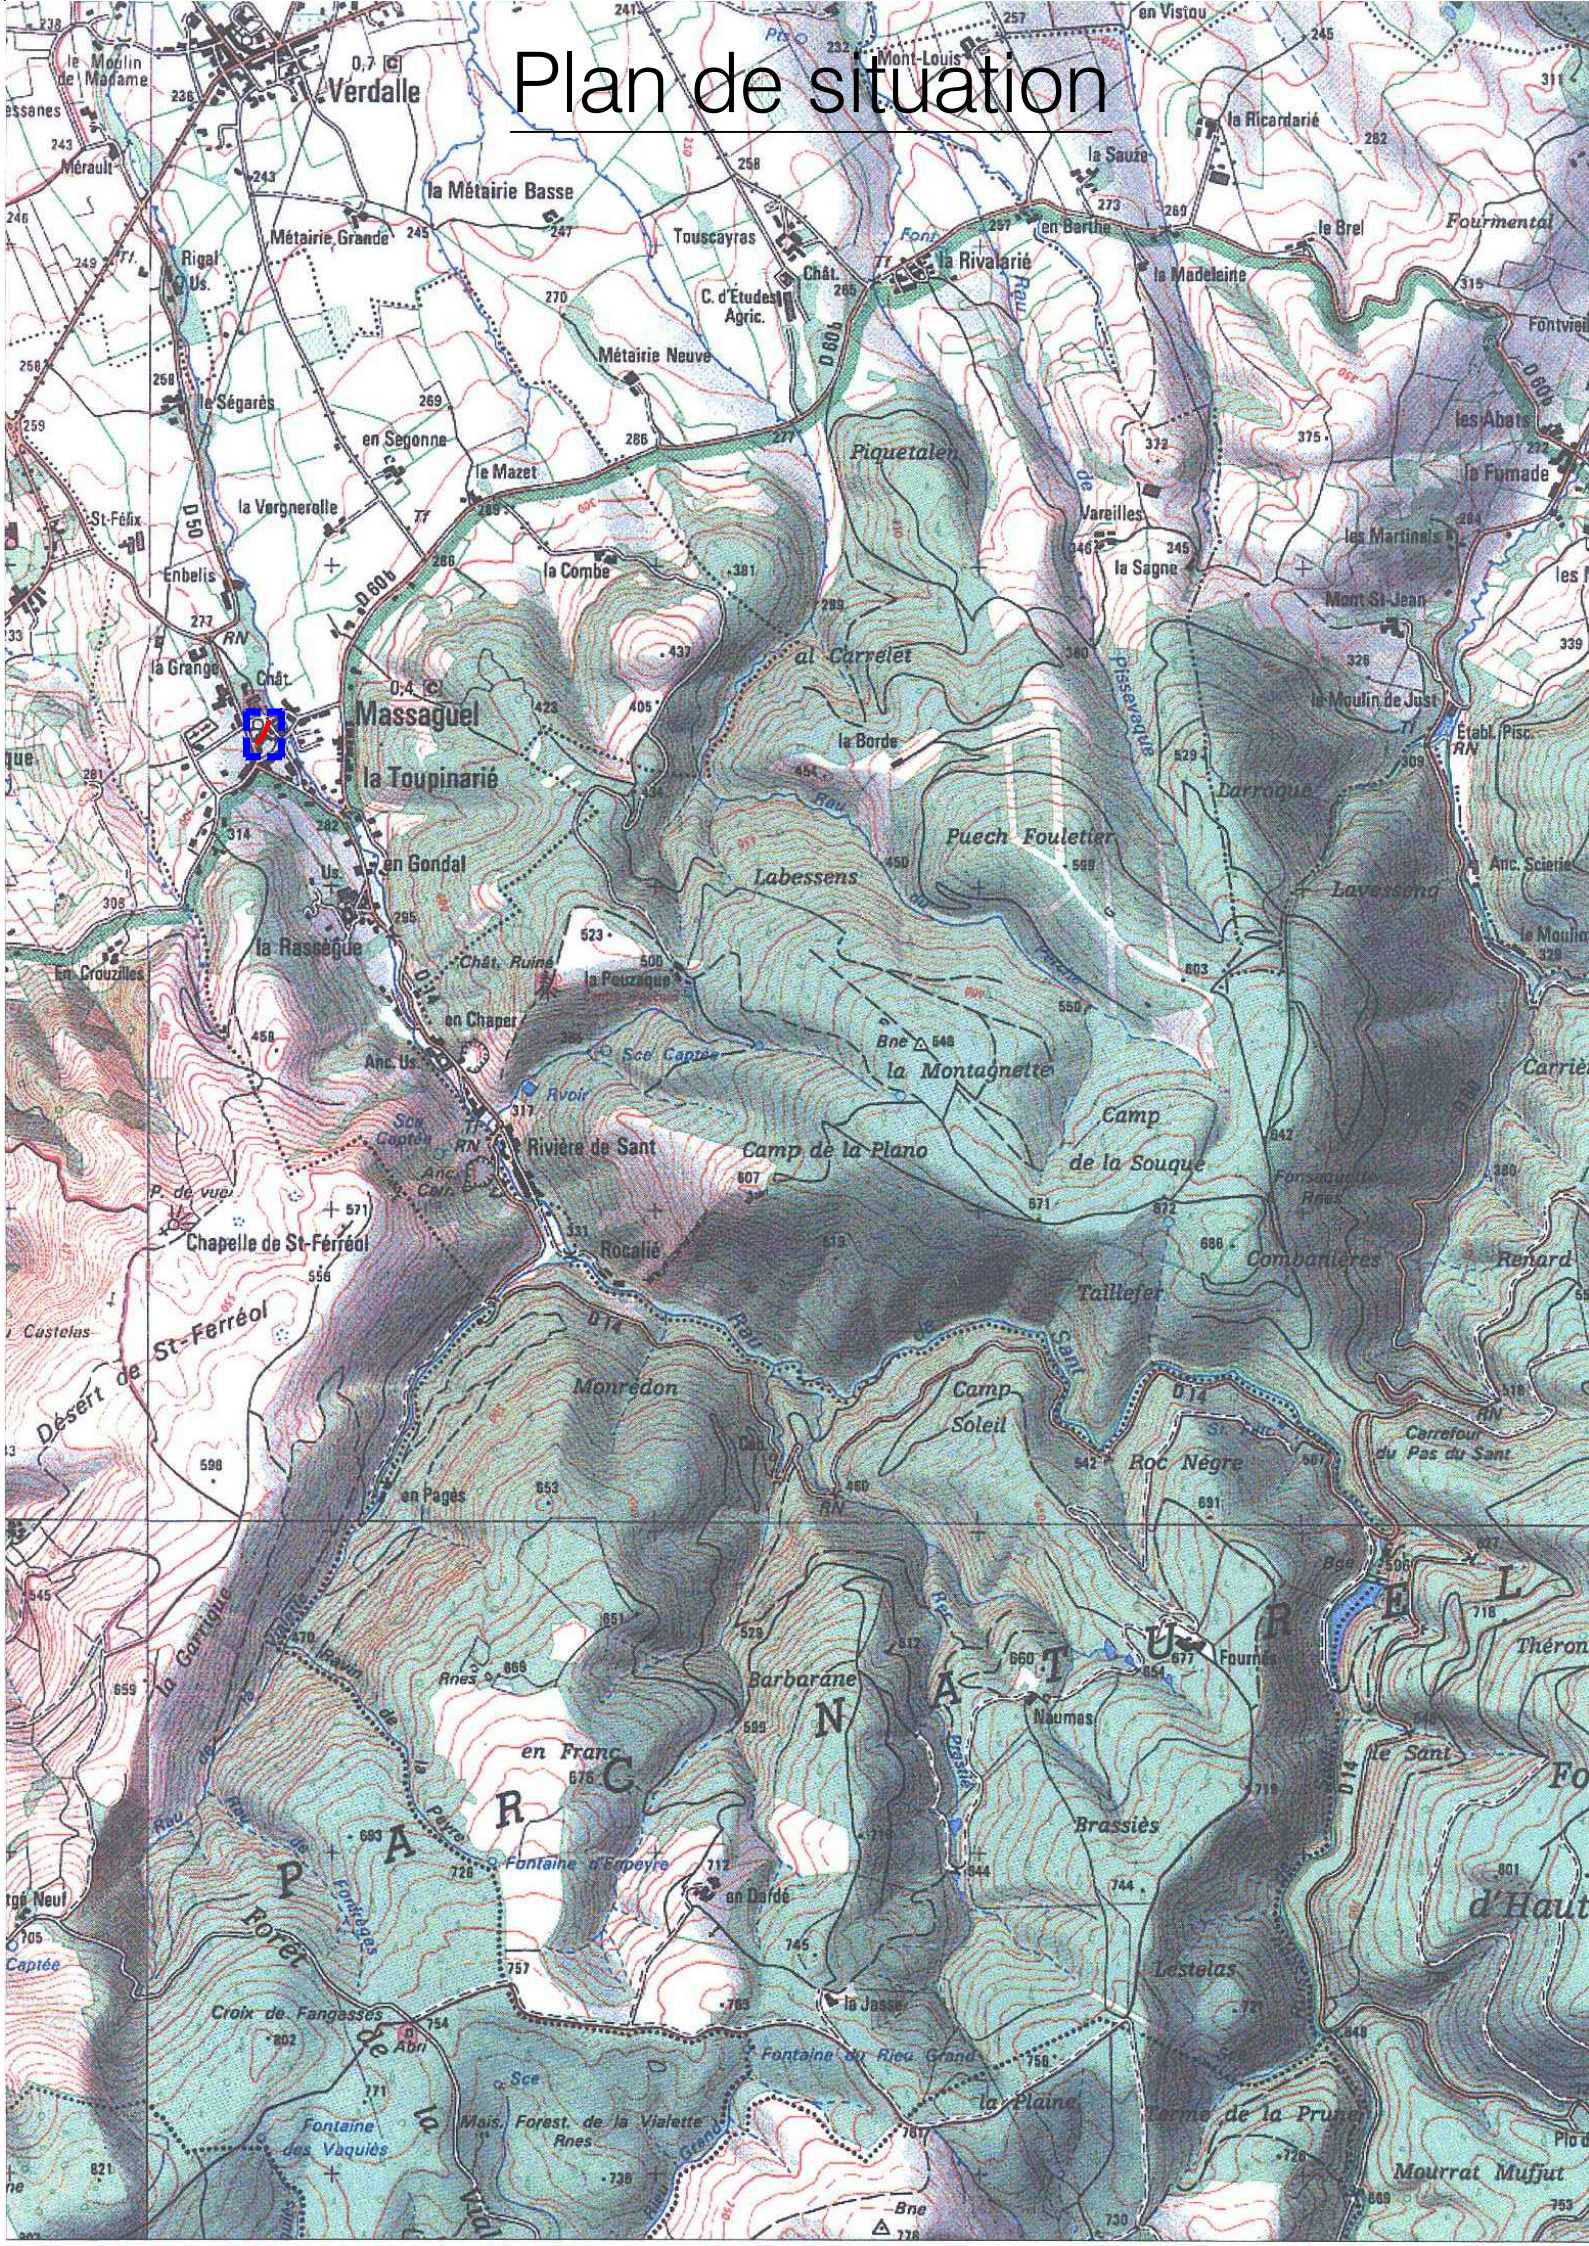

LEGENDE	
Conduite de distribution	
Conduite de branchement	
Robinet d'arrêt branchement	
Niche	
Robinet vanne	
Poteau d'incendie	
Ventouse	
Vidange	

LEGENDE EU	
Reseau gravitaire	
Branchement	
Regards d'ossature	
Caracteristiques regard	
Regards de branchement	

Département du TARN

Commune de MASSAGUEL

PLAN DE RECOLEMENT



Assainissement Eaux Usées
Alimentation en Eau Potable


Tranche Conditionnelle N°2

Rue des Perruquiers

NOTA :
NIVELLEMENT RATTACHE AU NGF-IGN 1969
REFERENCE DE NIVELLEMENT:
REPERE: Z.D.L.S - 118 - Z=281.943m

Maitre d'oeuvre	Entreprise	
CT2E 13 Bd du Maquis 81 300 GRAULHET		Entreprise OULES Chemin de Lourmet BP 9 31180 Castelsarrasin Tél : 05.61.09.14.16
Echelle 1/200	Plan réalisé le: Décembre 2011	Plan 1/1
 Plan de Recolement - Topographie - Travaux Infographie 171 Chemin des Ramiers - 82100 CASTELSARRASIN Tél - Fax : 05 63 04 92 16 - Port : 06 83 95 44 73 - E-Mail : resotopo@wanadoo.fr		

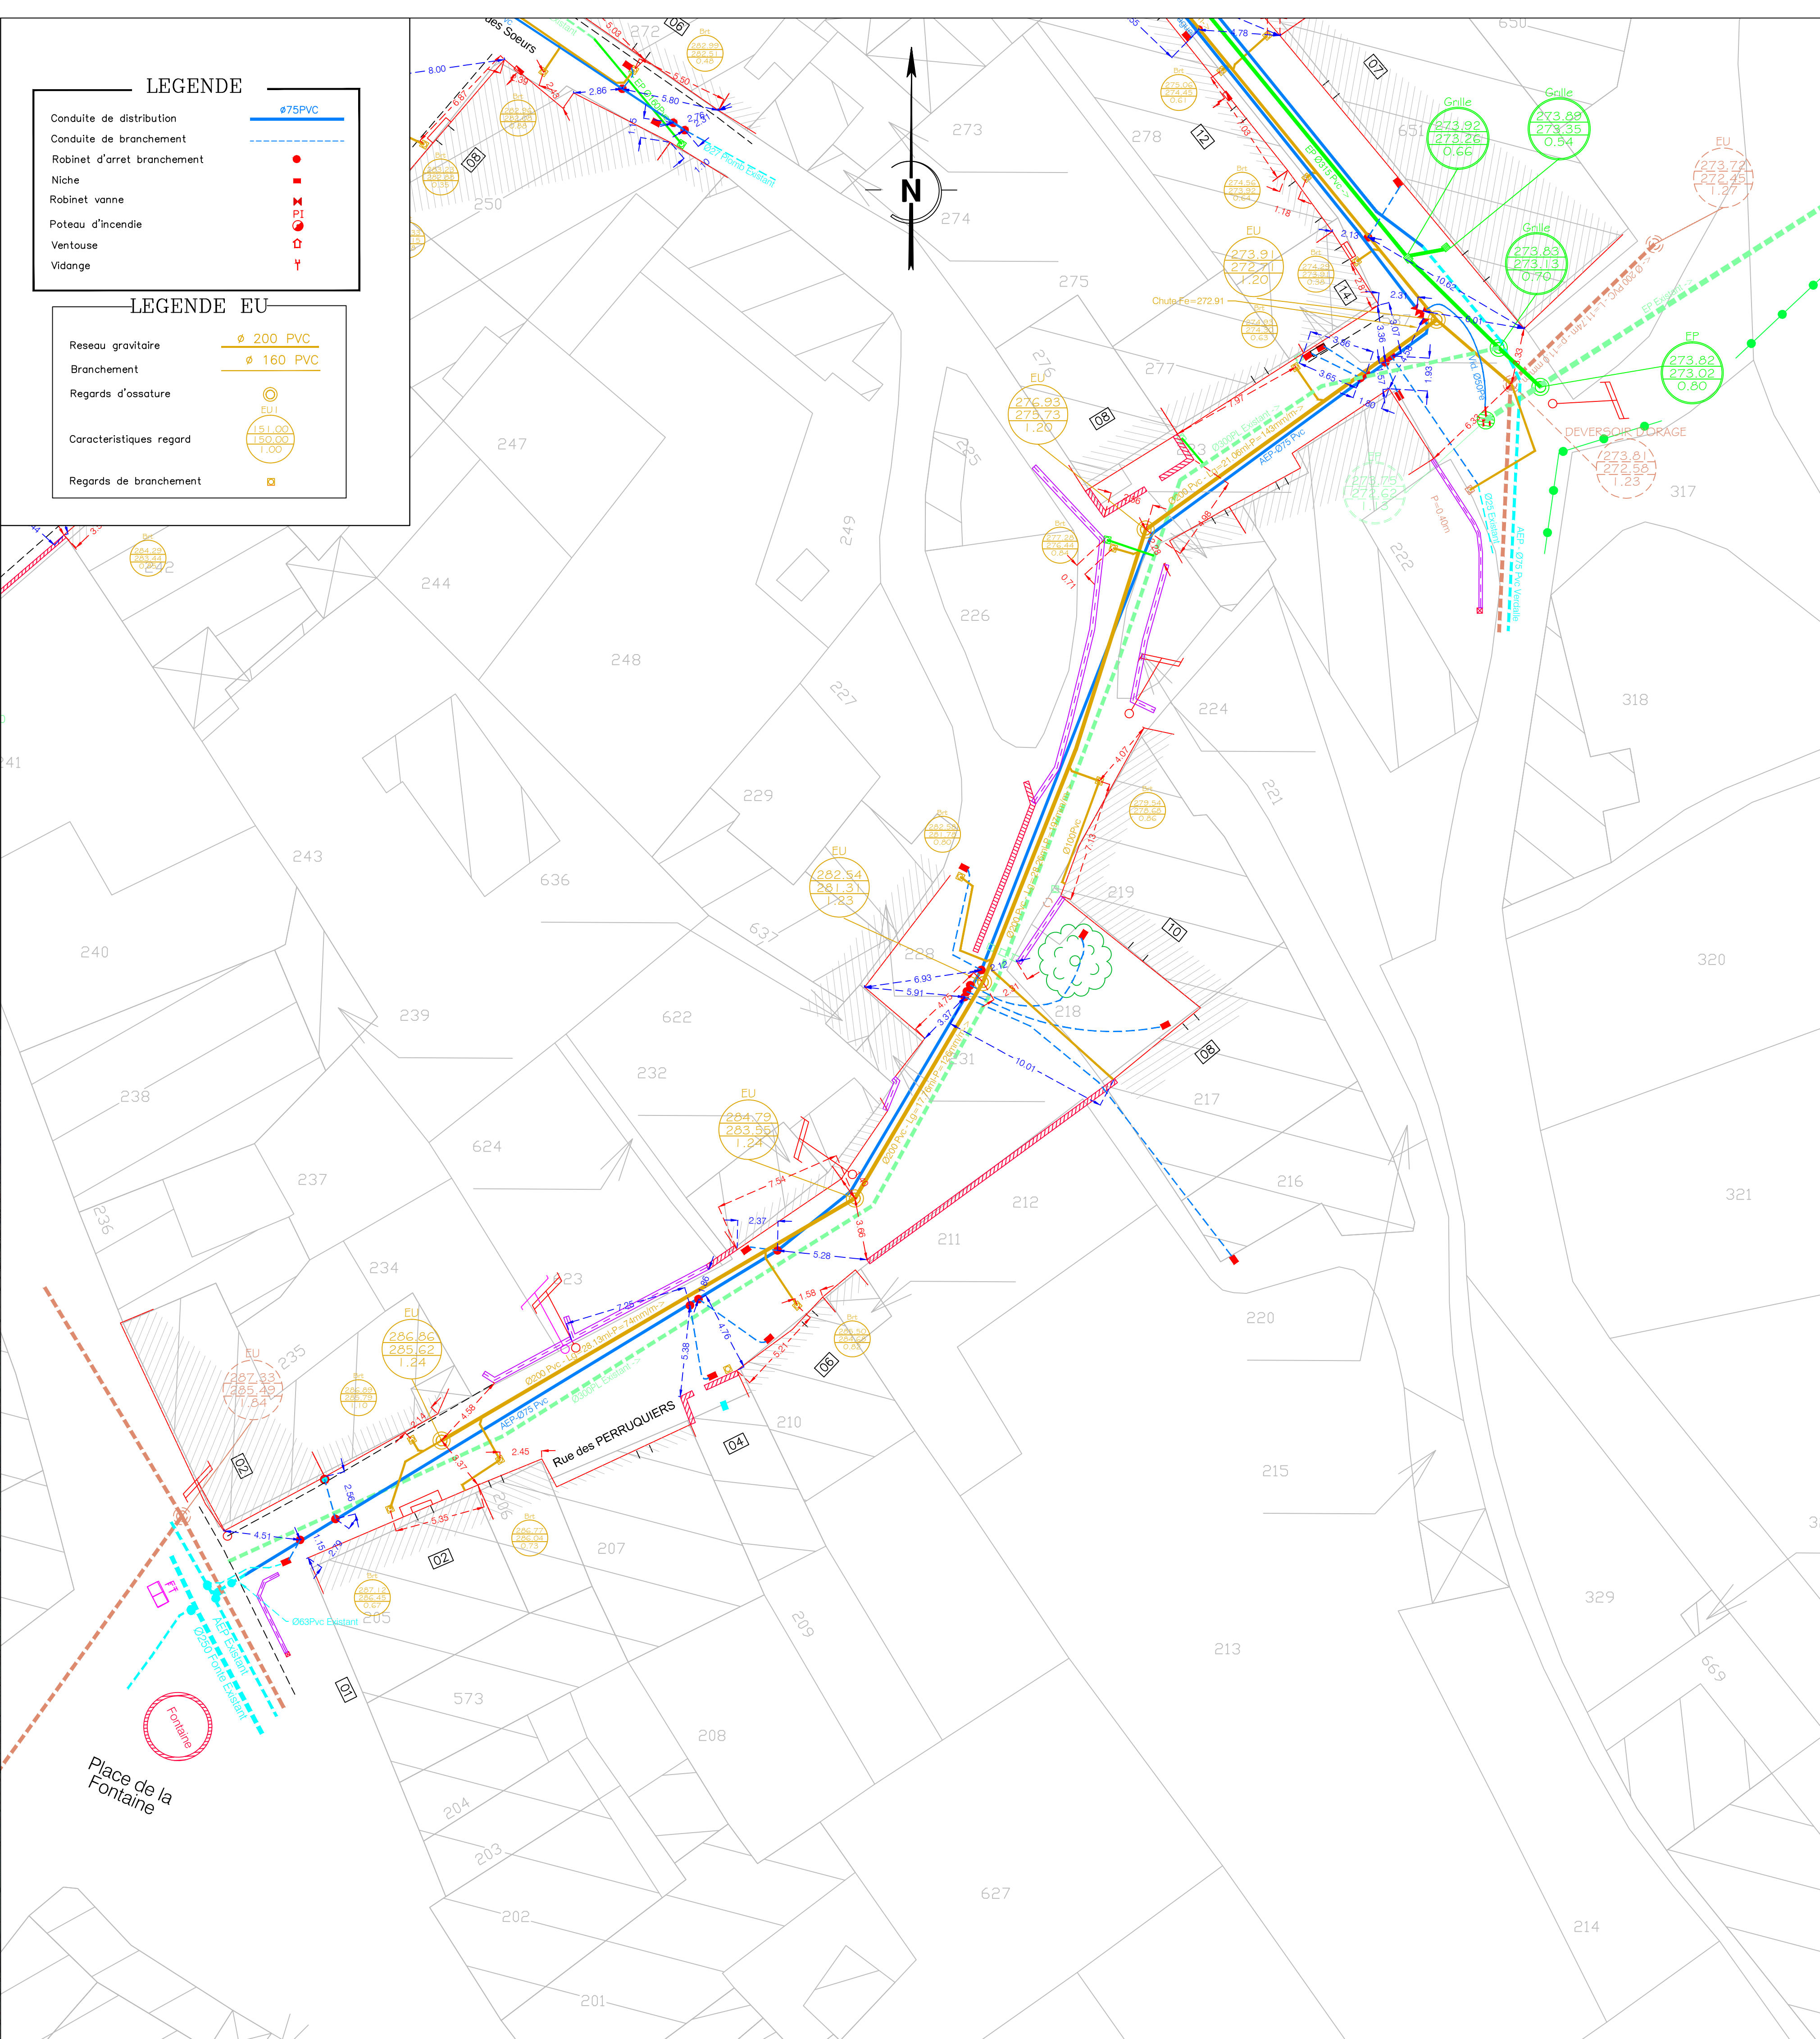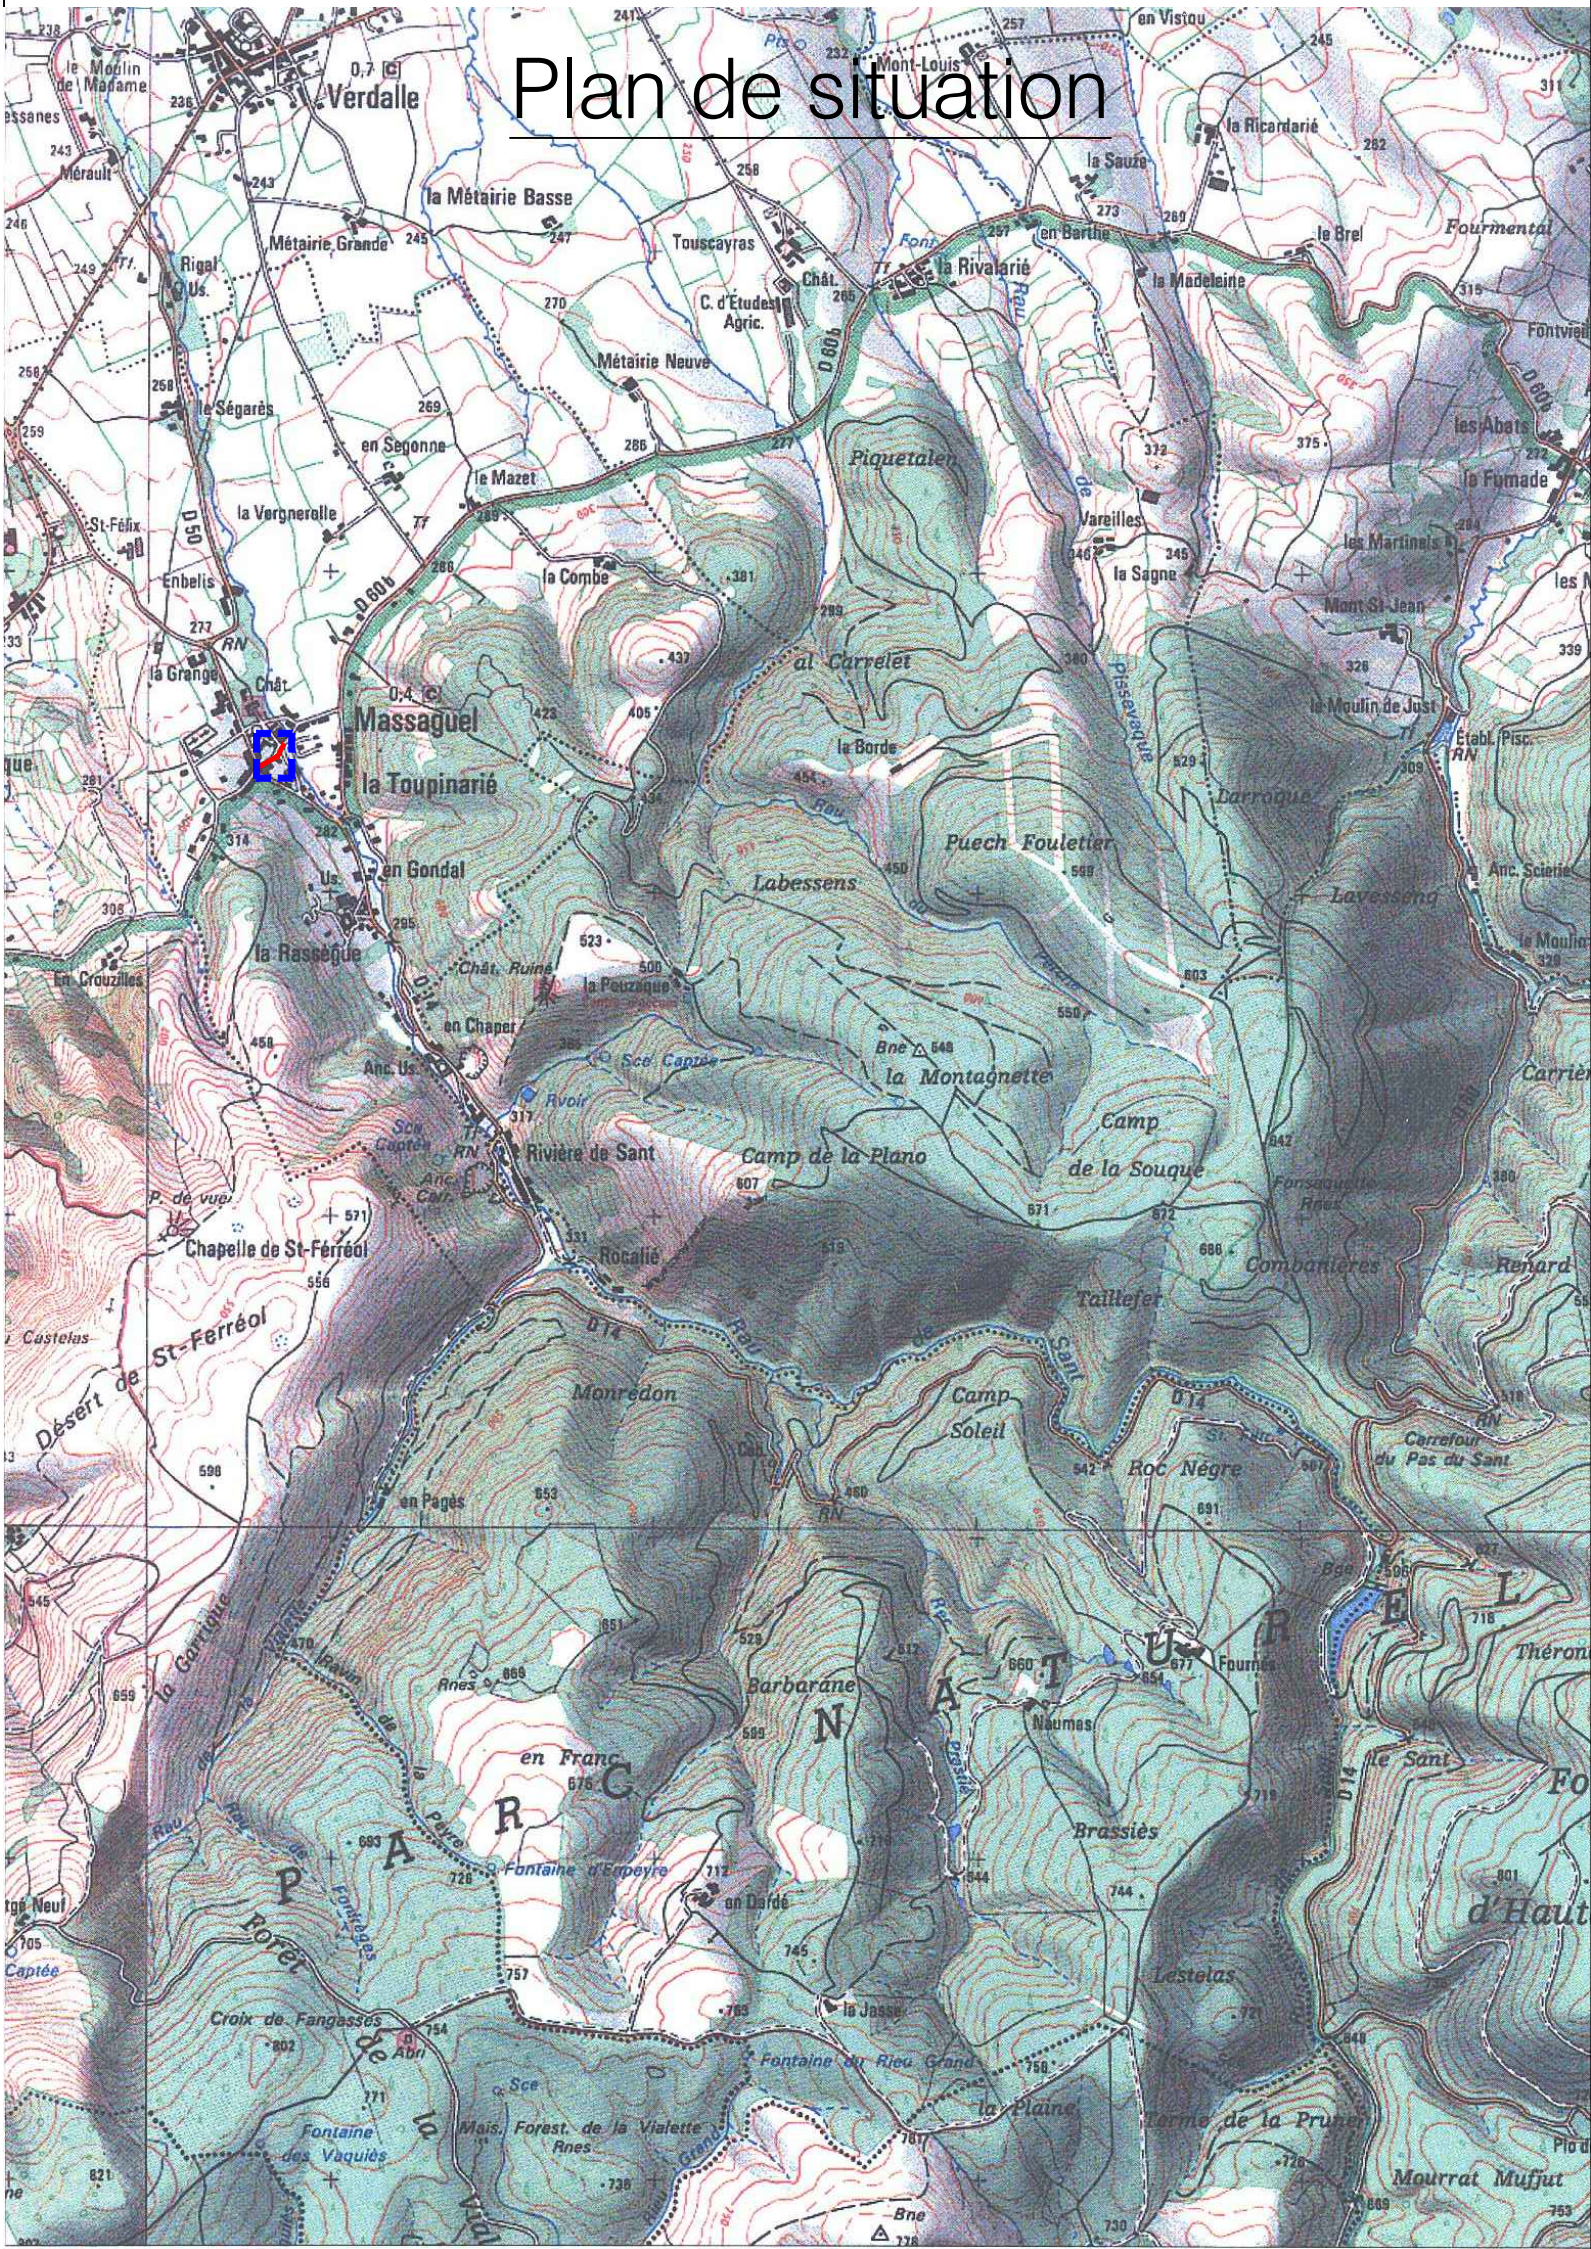

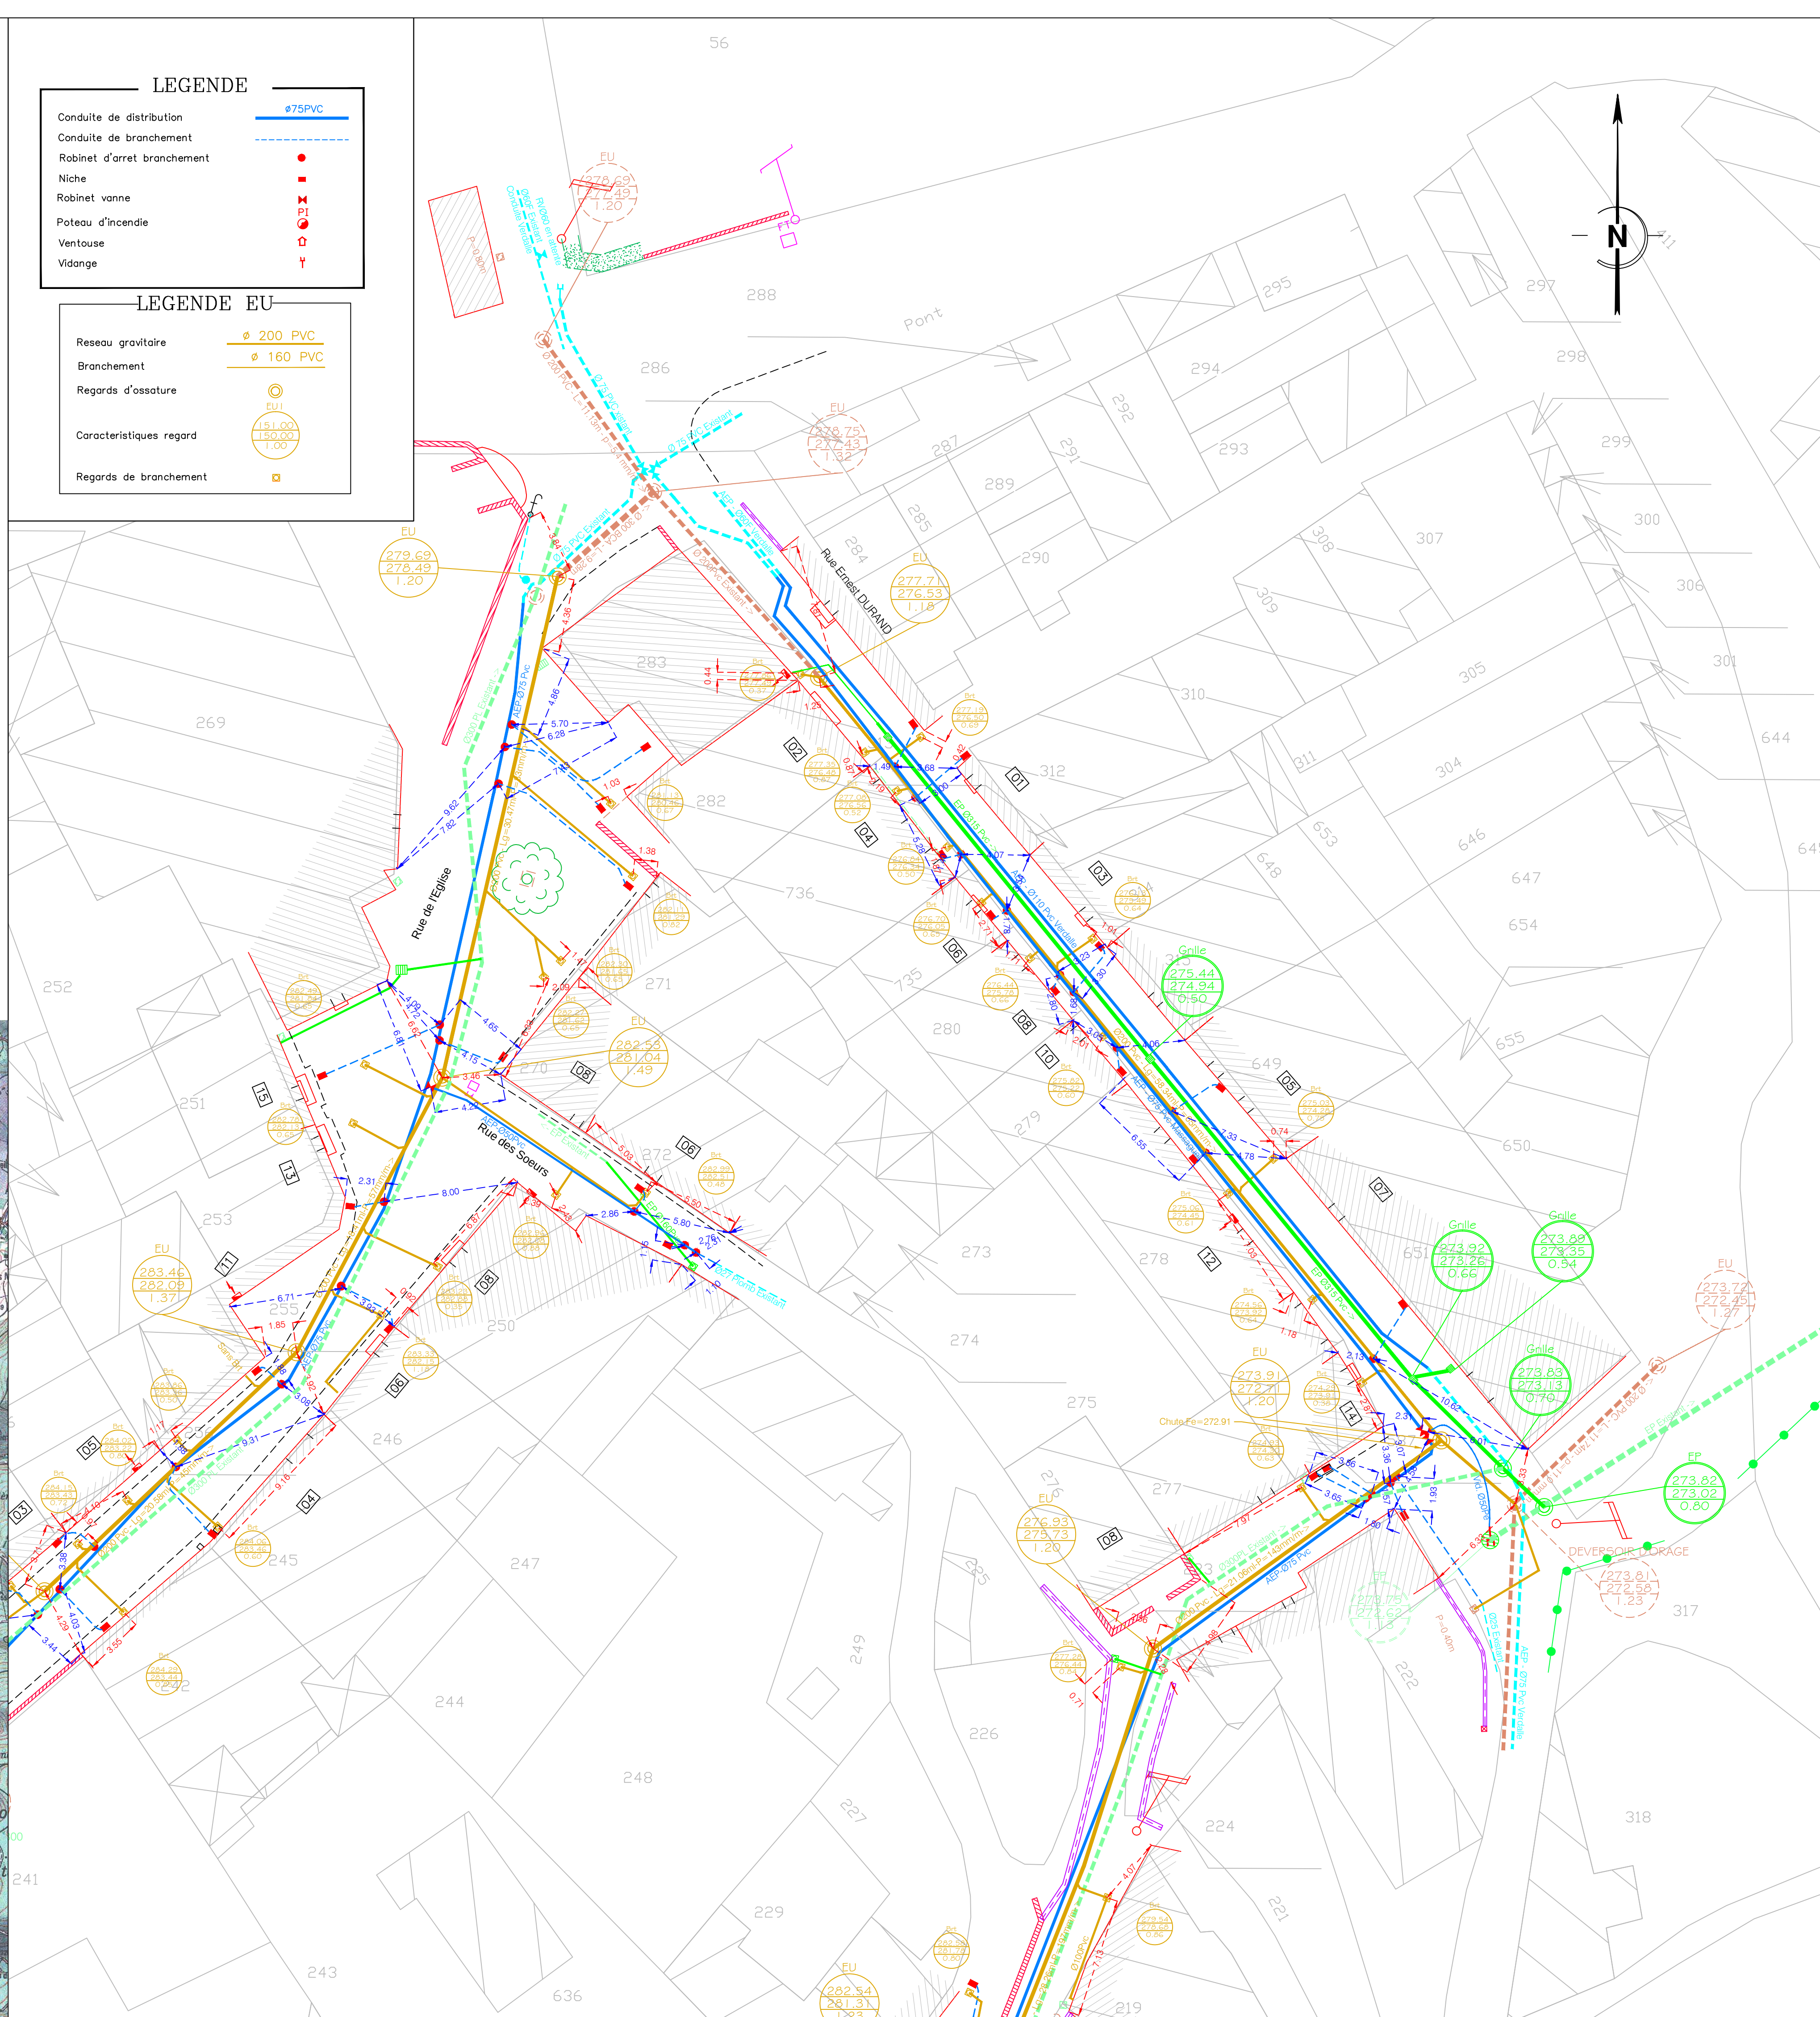

Département du TARN

Commune de MASSAGUEL

PLAN DE RECOLEMENT

Assainissement Eaux Usées
Alimentation en Eau Potable



Tranche Conditionnelle N°2

Route des Rigous

NOTA :
NIVELLEMENT RATTACHE AU NGF-IGN 1969
REFERENCE DE NIVELLEMENT:
REPERE: Z.D.L3 - 118 _ Z=281.943m

Maître d'oeuvre	Entreprise	
CT2E 13 Bd du Maquis 81 300 GRAULHET		Entreprise OULES Chemin de Lourmet BP 9 31180 Castelmaurou Tél : 05.61.09.14.16
Echelle 1/200	Plan réalisé le: Décembre 2011	Plan 1/1
 Plan de Recdement - Topographie - Travaux Infoqraphie 171 Chemin des Ramiers - 82100 CASTEL SARRASIN Tél - Fax : 05.63.04.92.16 - Port : 06.83.95.44.78 - E-Mail : resotopo@wanadoo.fr		

Plan de situation

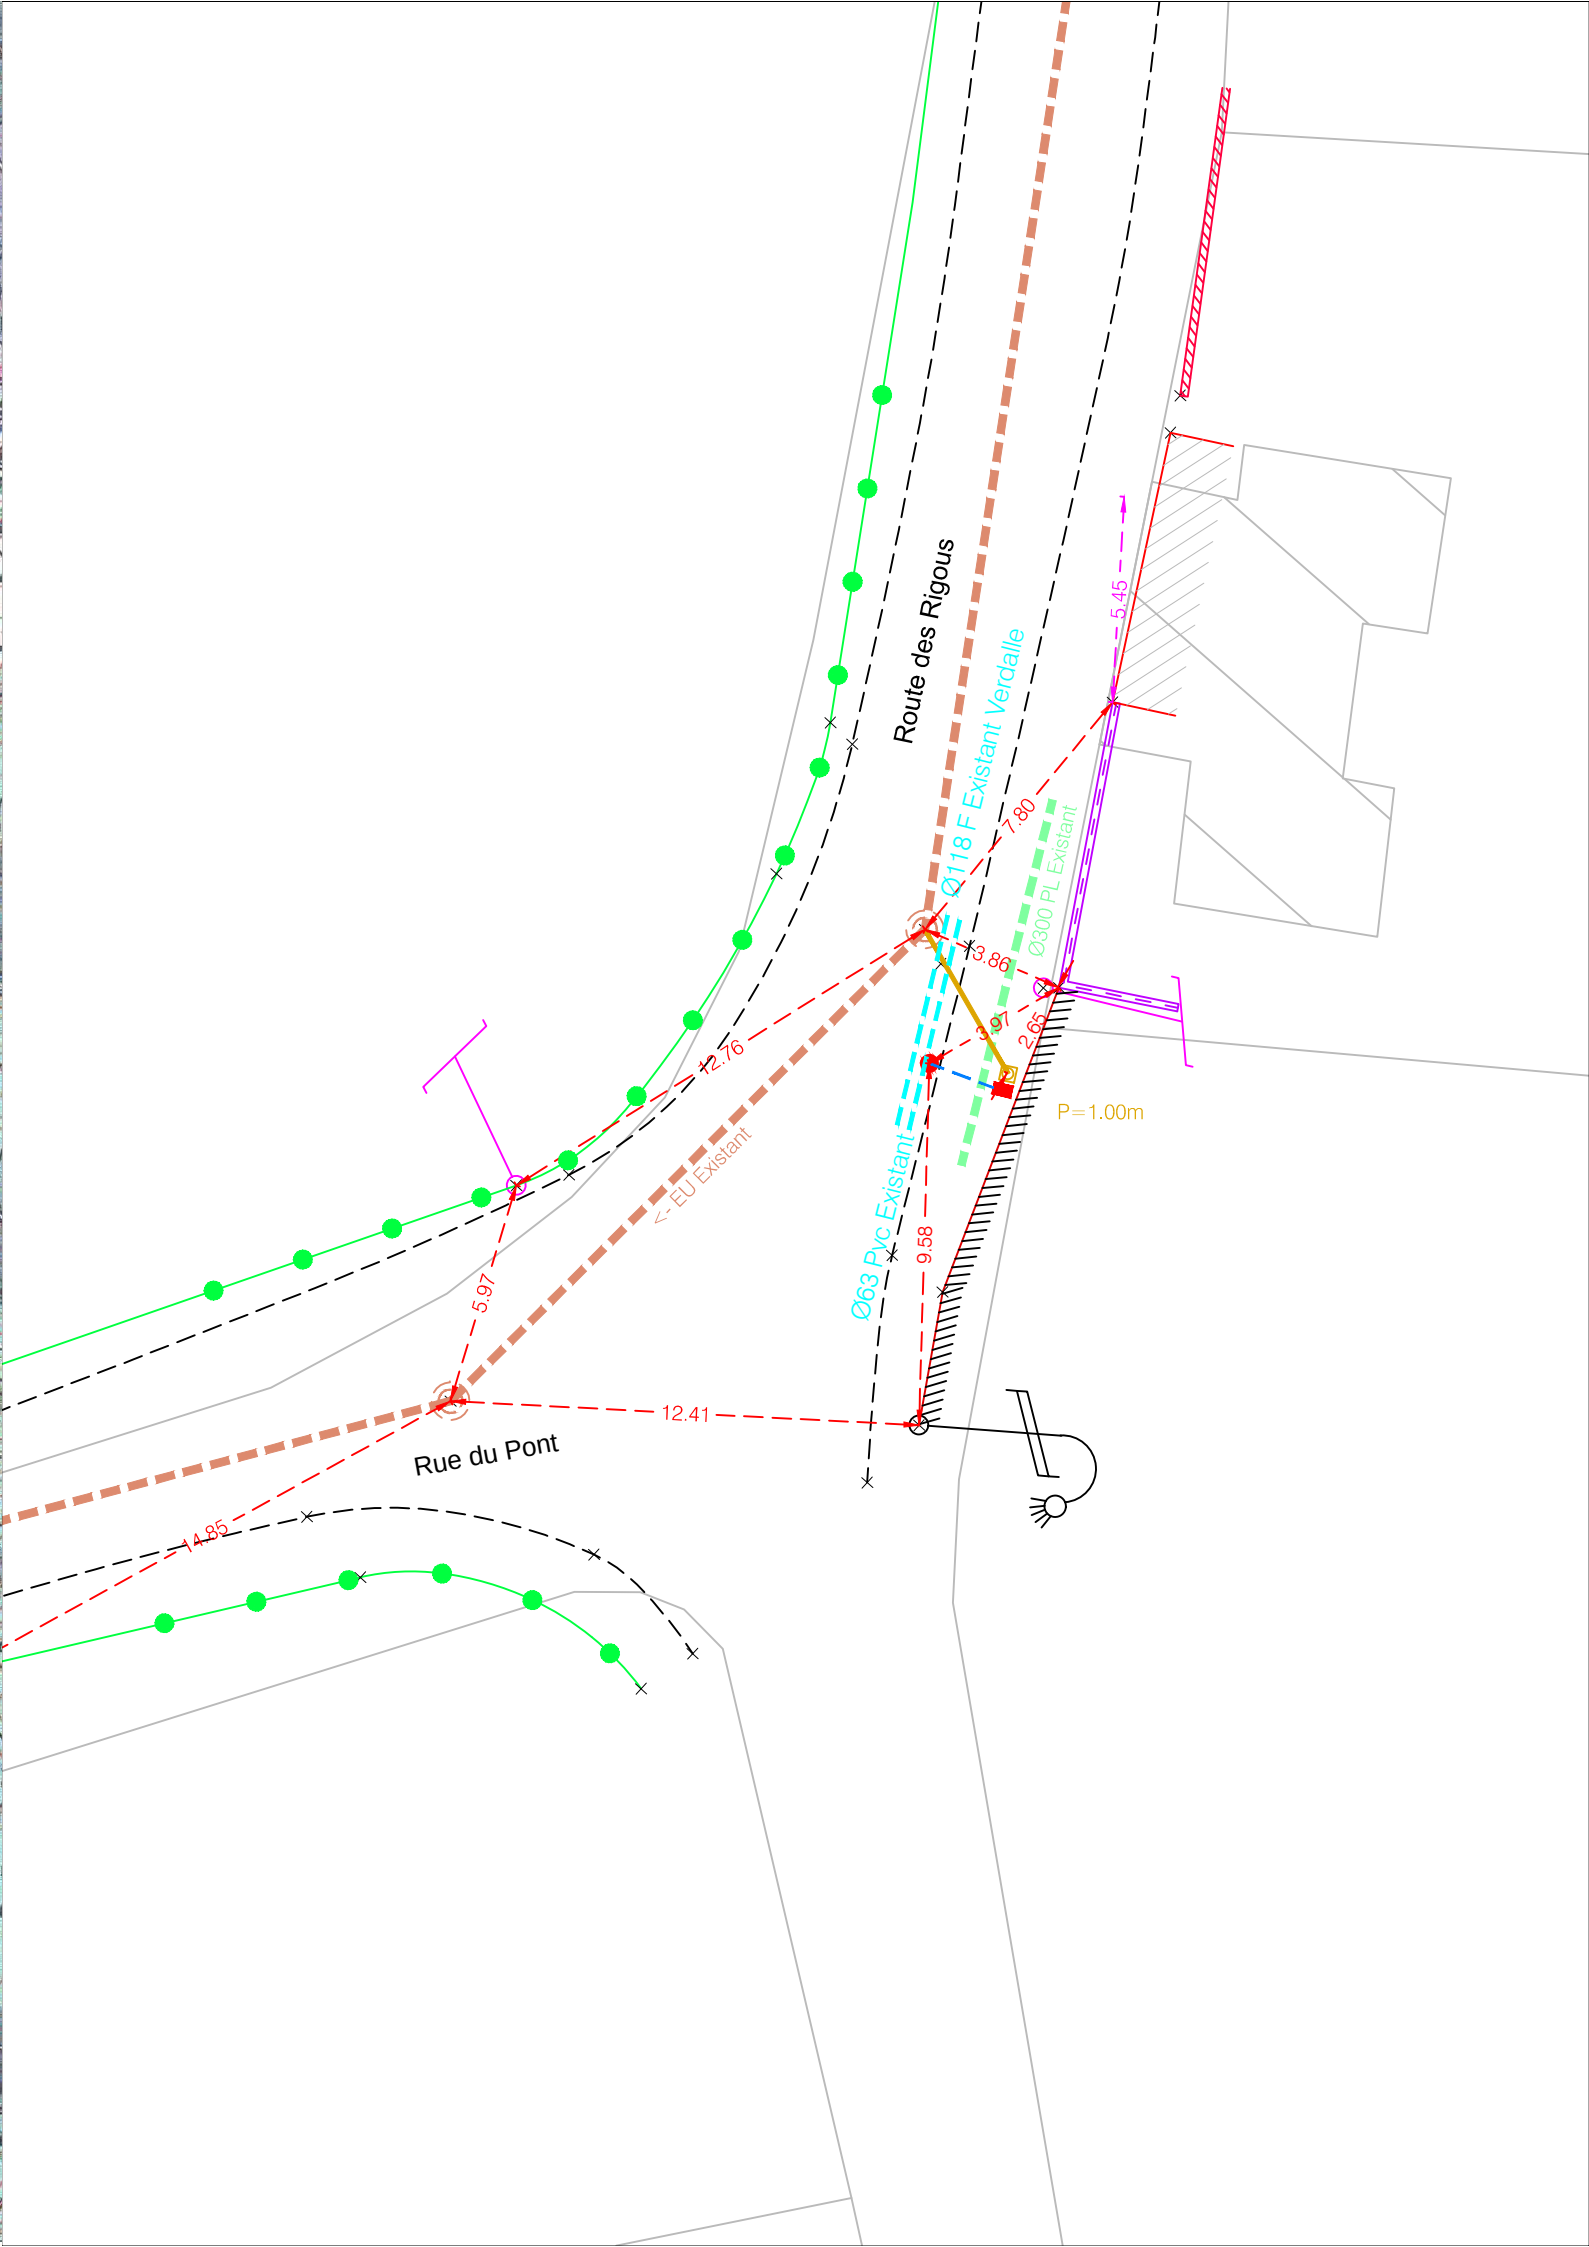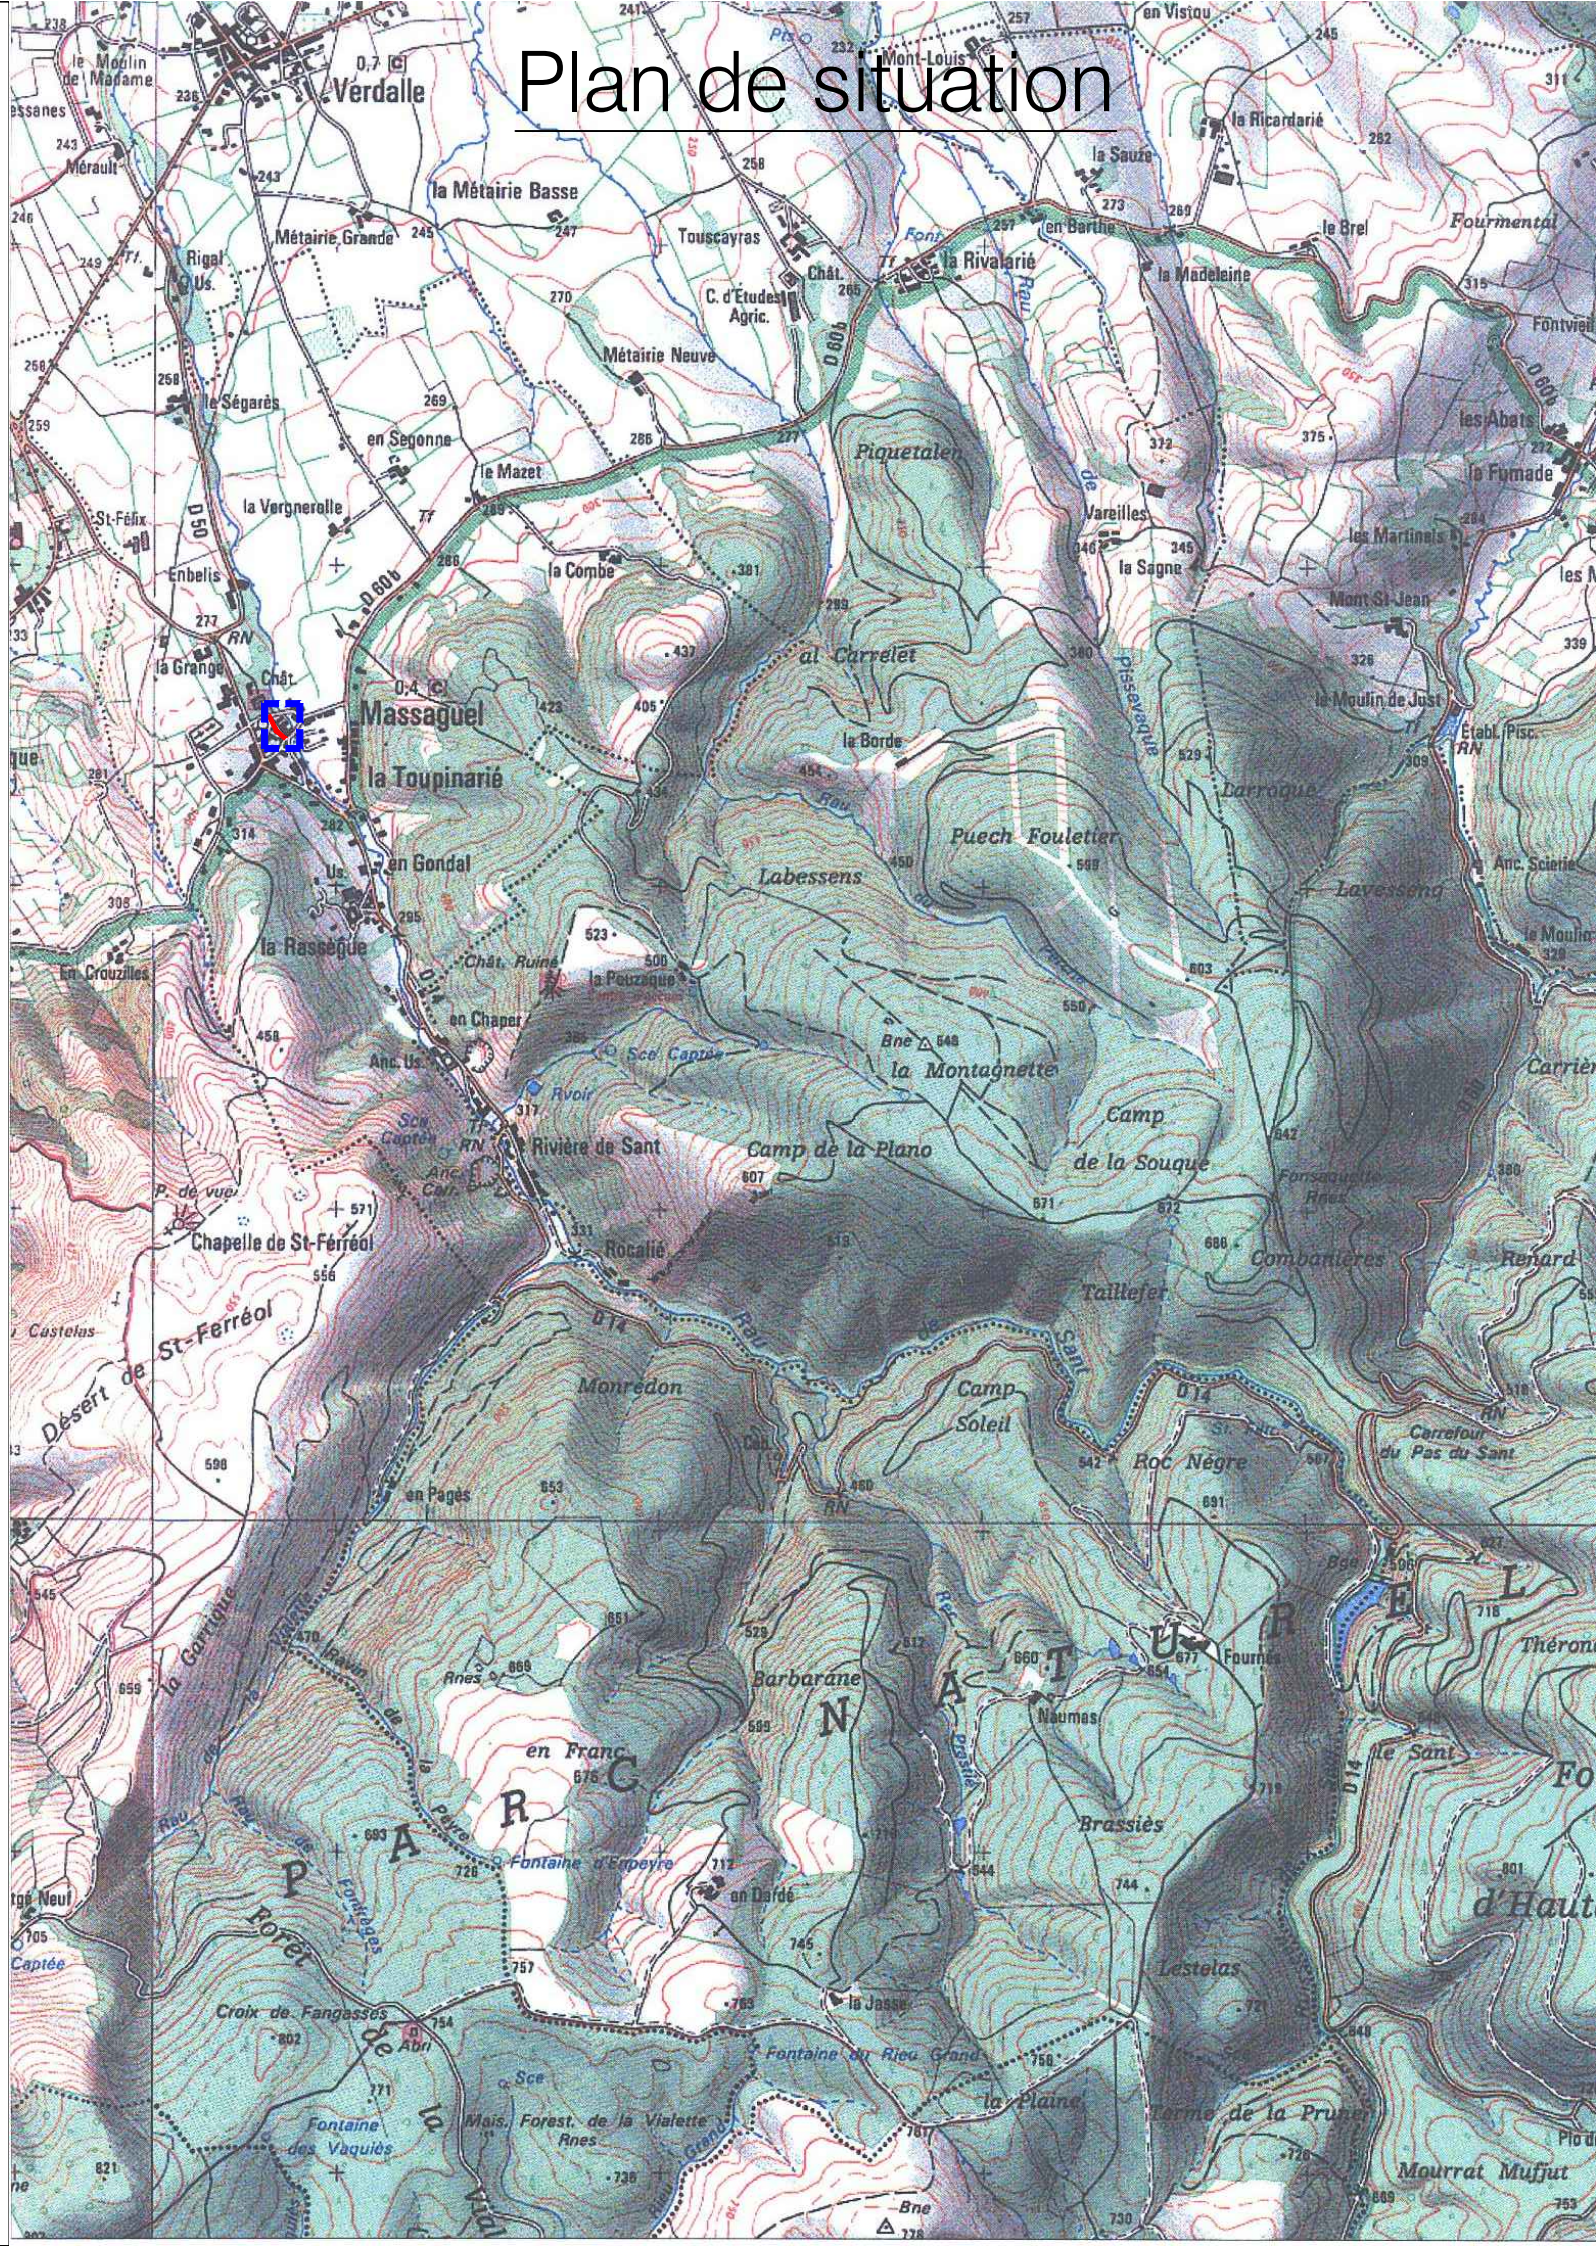



Département du TARN

Commune de MASSAGUEL

PLAN DE RECOLEMENT

Alimentation en Eau Potable

Avenue André Cabrol - La Pierre Plantée
Tranche Conditionnelle

NOTA:
PROJET ETABLI EN 2010
REFERENCE DE NIVELEMENT:
NAPES 2 013 - 119 - 2 081 1841
Ligne de Niveau

Maitre d'Oeuvre

Entreprise

D.D.E.A. 81
19, Rue de Siron
81000 ALBI



Entreprise
OULES

Entreprise OULES
Chemin de Lourmet BP 9
31180 Castelmaurou
Tél : 05.61.09.14.16

Echelle 1/200

Plan réalisé le: Novembre 2010

Plan 2/2




Resotopo

Plan de Recollement - Topographie - Travaux d'Infographie
"Boulevard" - 3, rue de la Poste - 81000 CASTELMAUROU
Tél - Fax: 05.65.04.92.16 - Fax: 05.65.99.44.78 - E-Mail: resotopo@orange.fr


Plan de situation

LEGENDE

Conduite de distribution	Ø75 Pvc
Conduite de branchement	Ø200 Pvc
Robinet d'arrêt branchement	●
Niche	■
Robinet vanne	■
Poteau d'incendie	■
Ventouse	○
Vidange	Y

 

Plan de situation

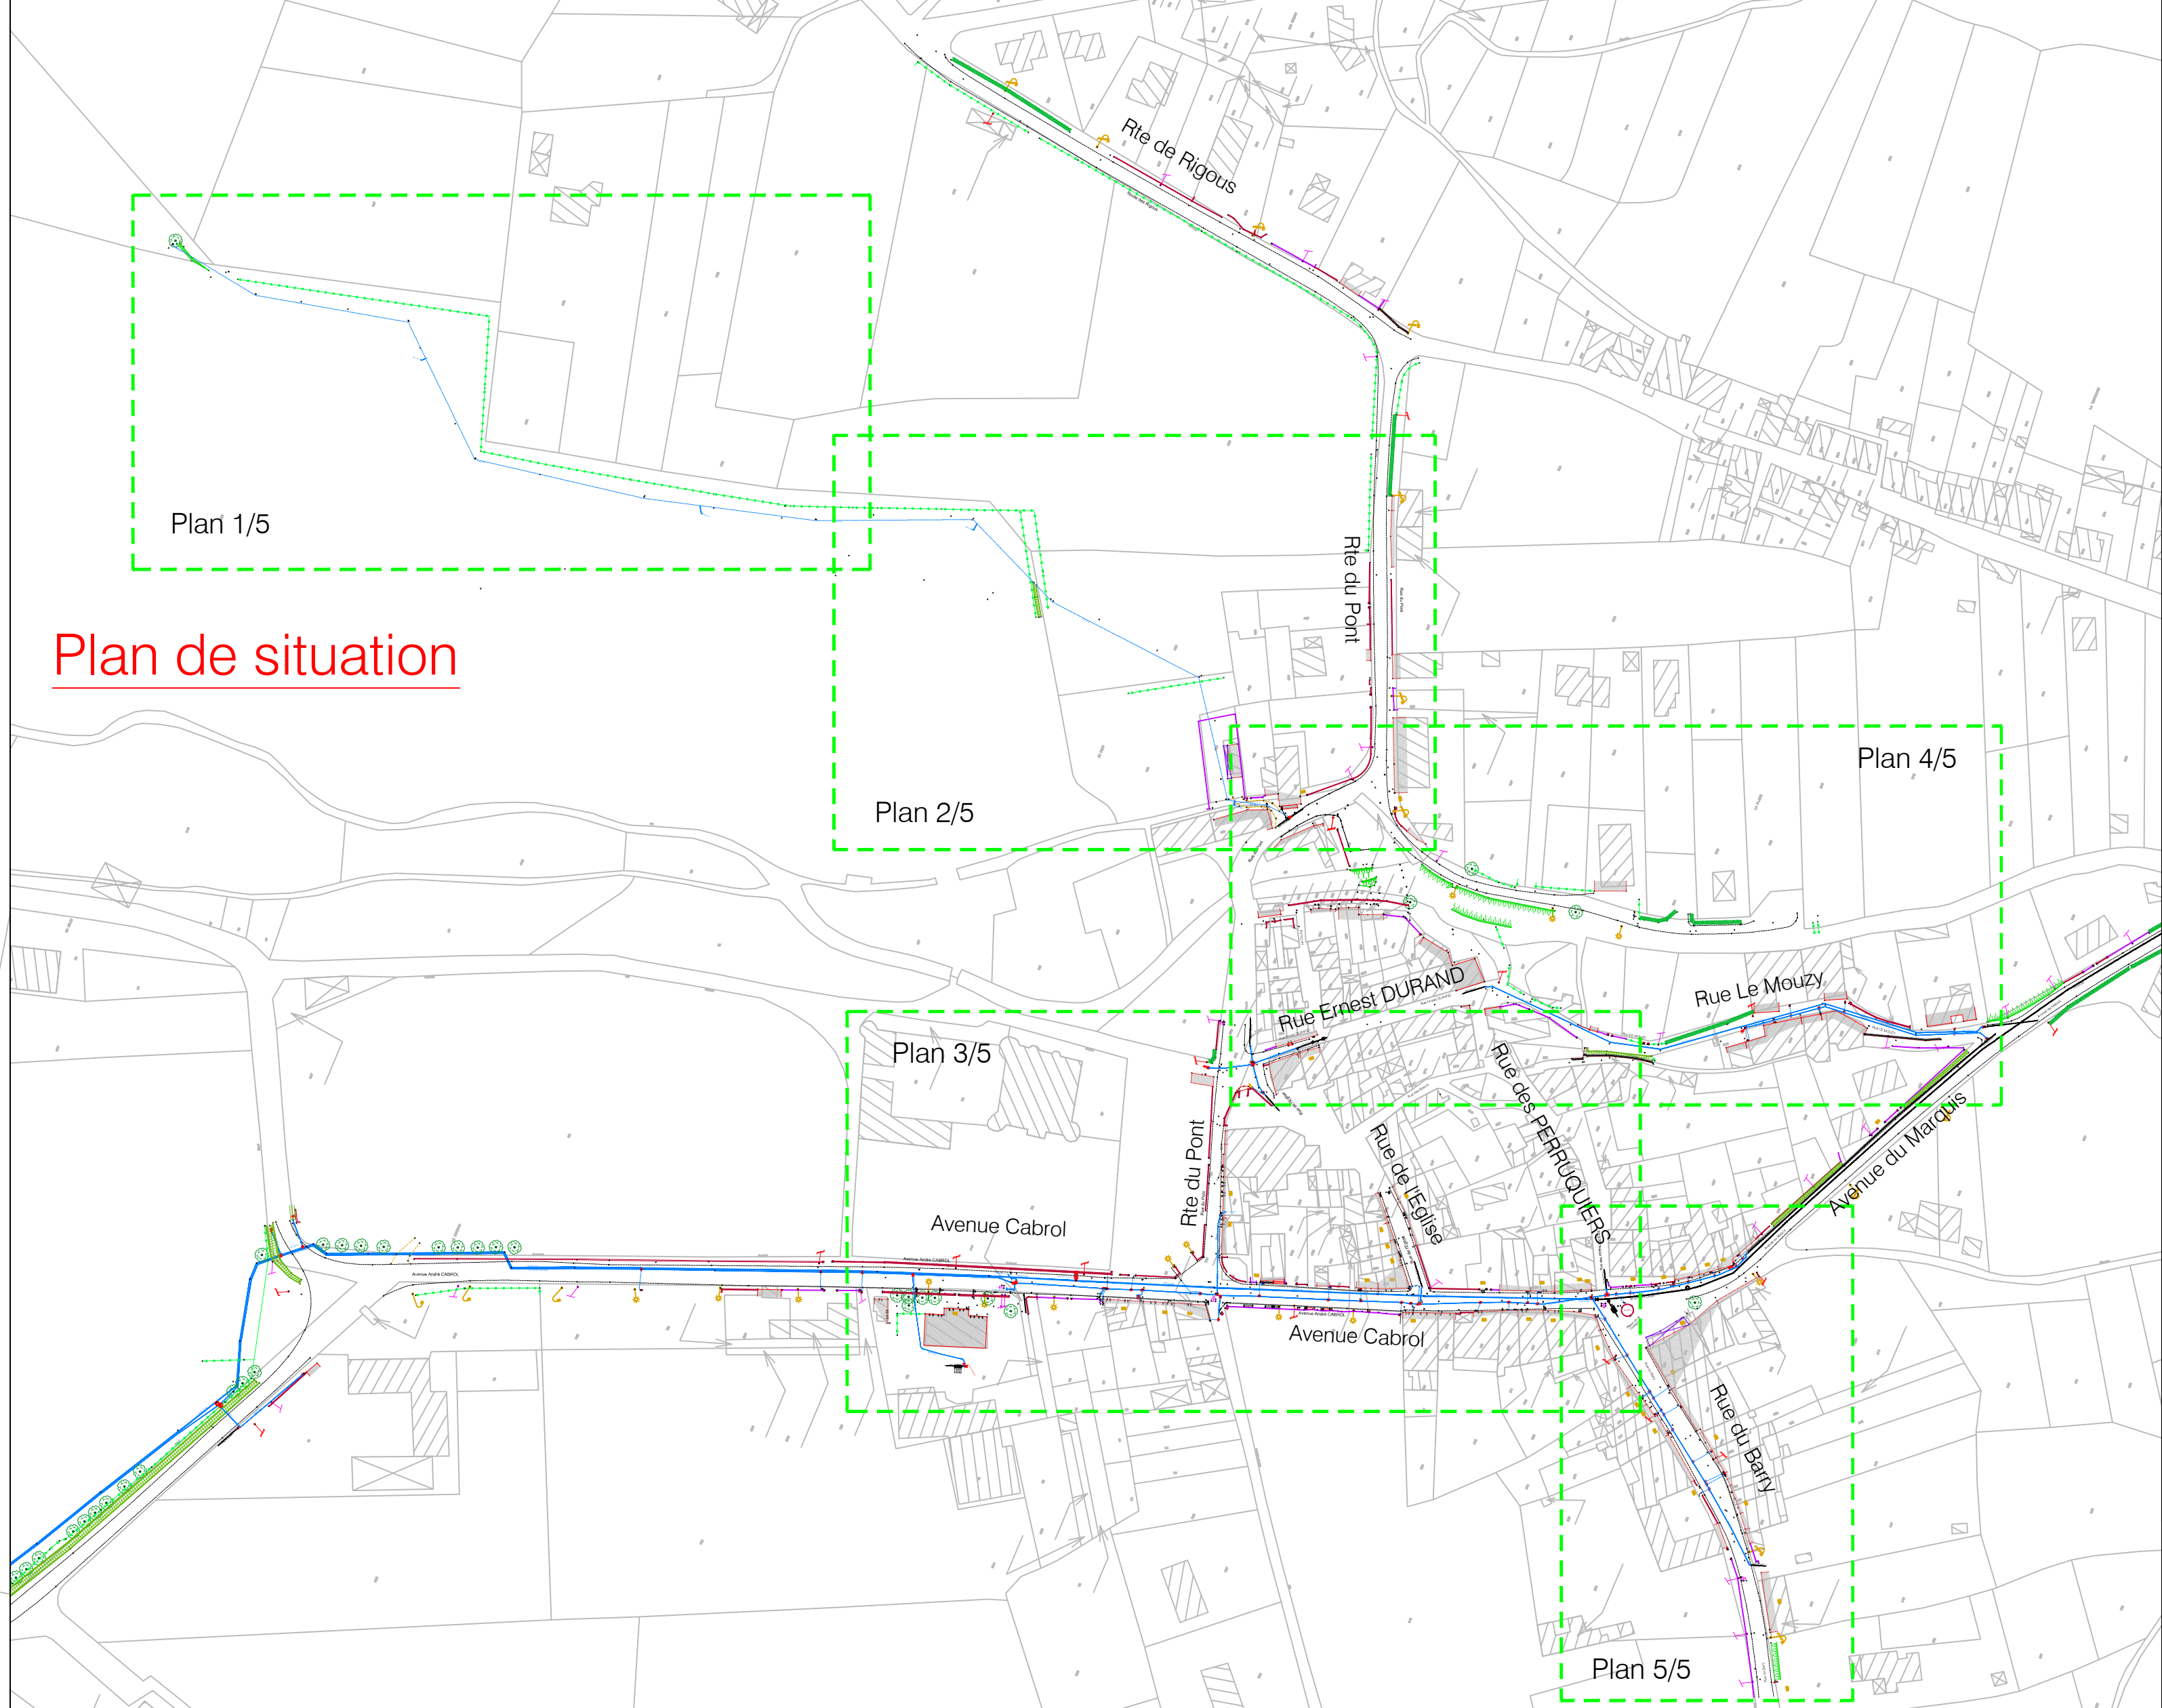

Département du TARN

Commune de MASSAGUEL

PLAN DE RECOLEMENT

Alimentation en Eau Potable

Travaux d'Alimentation en Eau Potable communal

NOTA:
REFERENCE DE NIVELLEMENT:
REPERE: Z 013 - 118 - 21-281 8431
Eglise de Massaguel
Zéroage au point du mur de façade extérieur nord-ouest du clocher


	Entreprise	
	 Entreprise OULES Chemin de Lourmet BP 9 31180 Castelmaurou Tél : 05.61.09.14.16	
Echelle 1/200	Plan réalisé le: Novembre 2010	Plan 1/5



Plan de Recollement - Topographie - Travaux Infographie
"1 Paroisse" - 3, lot de Brecheville - 82100 CASTELMAUROU
Tél - Fax : 05.65.04.92.16 - Port : 06.29.95.44.78 - E-Mail : resotopo@wanadoo.fr

LEGENDE

Conduite de distribution	Ø110PVC
Conduite de branchement	Ø25Pehd
Robinet d'arrêt branchement	
Niche	
Robinet vanne	
Poteau d'incendie	
Ventouse	
Vidange	

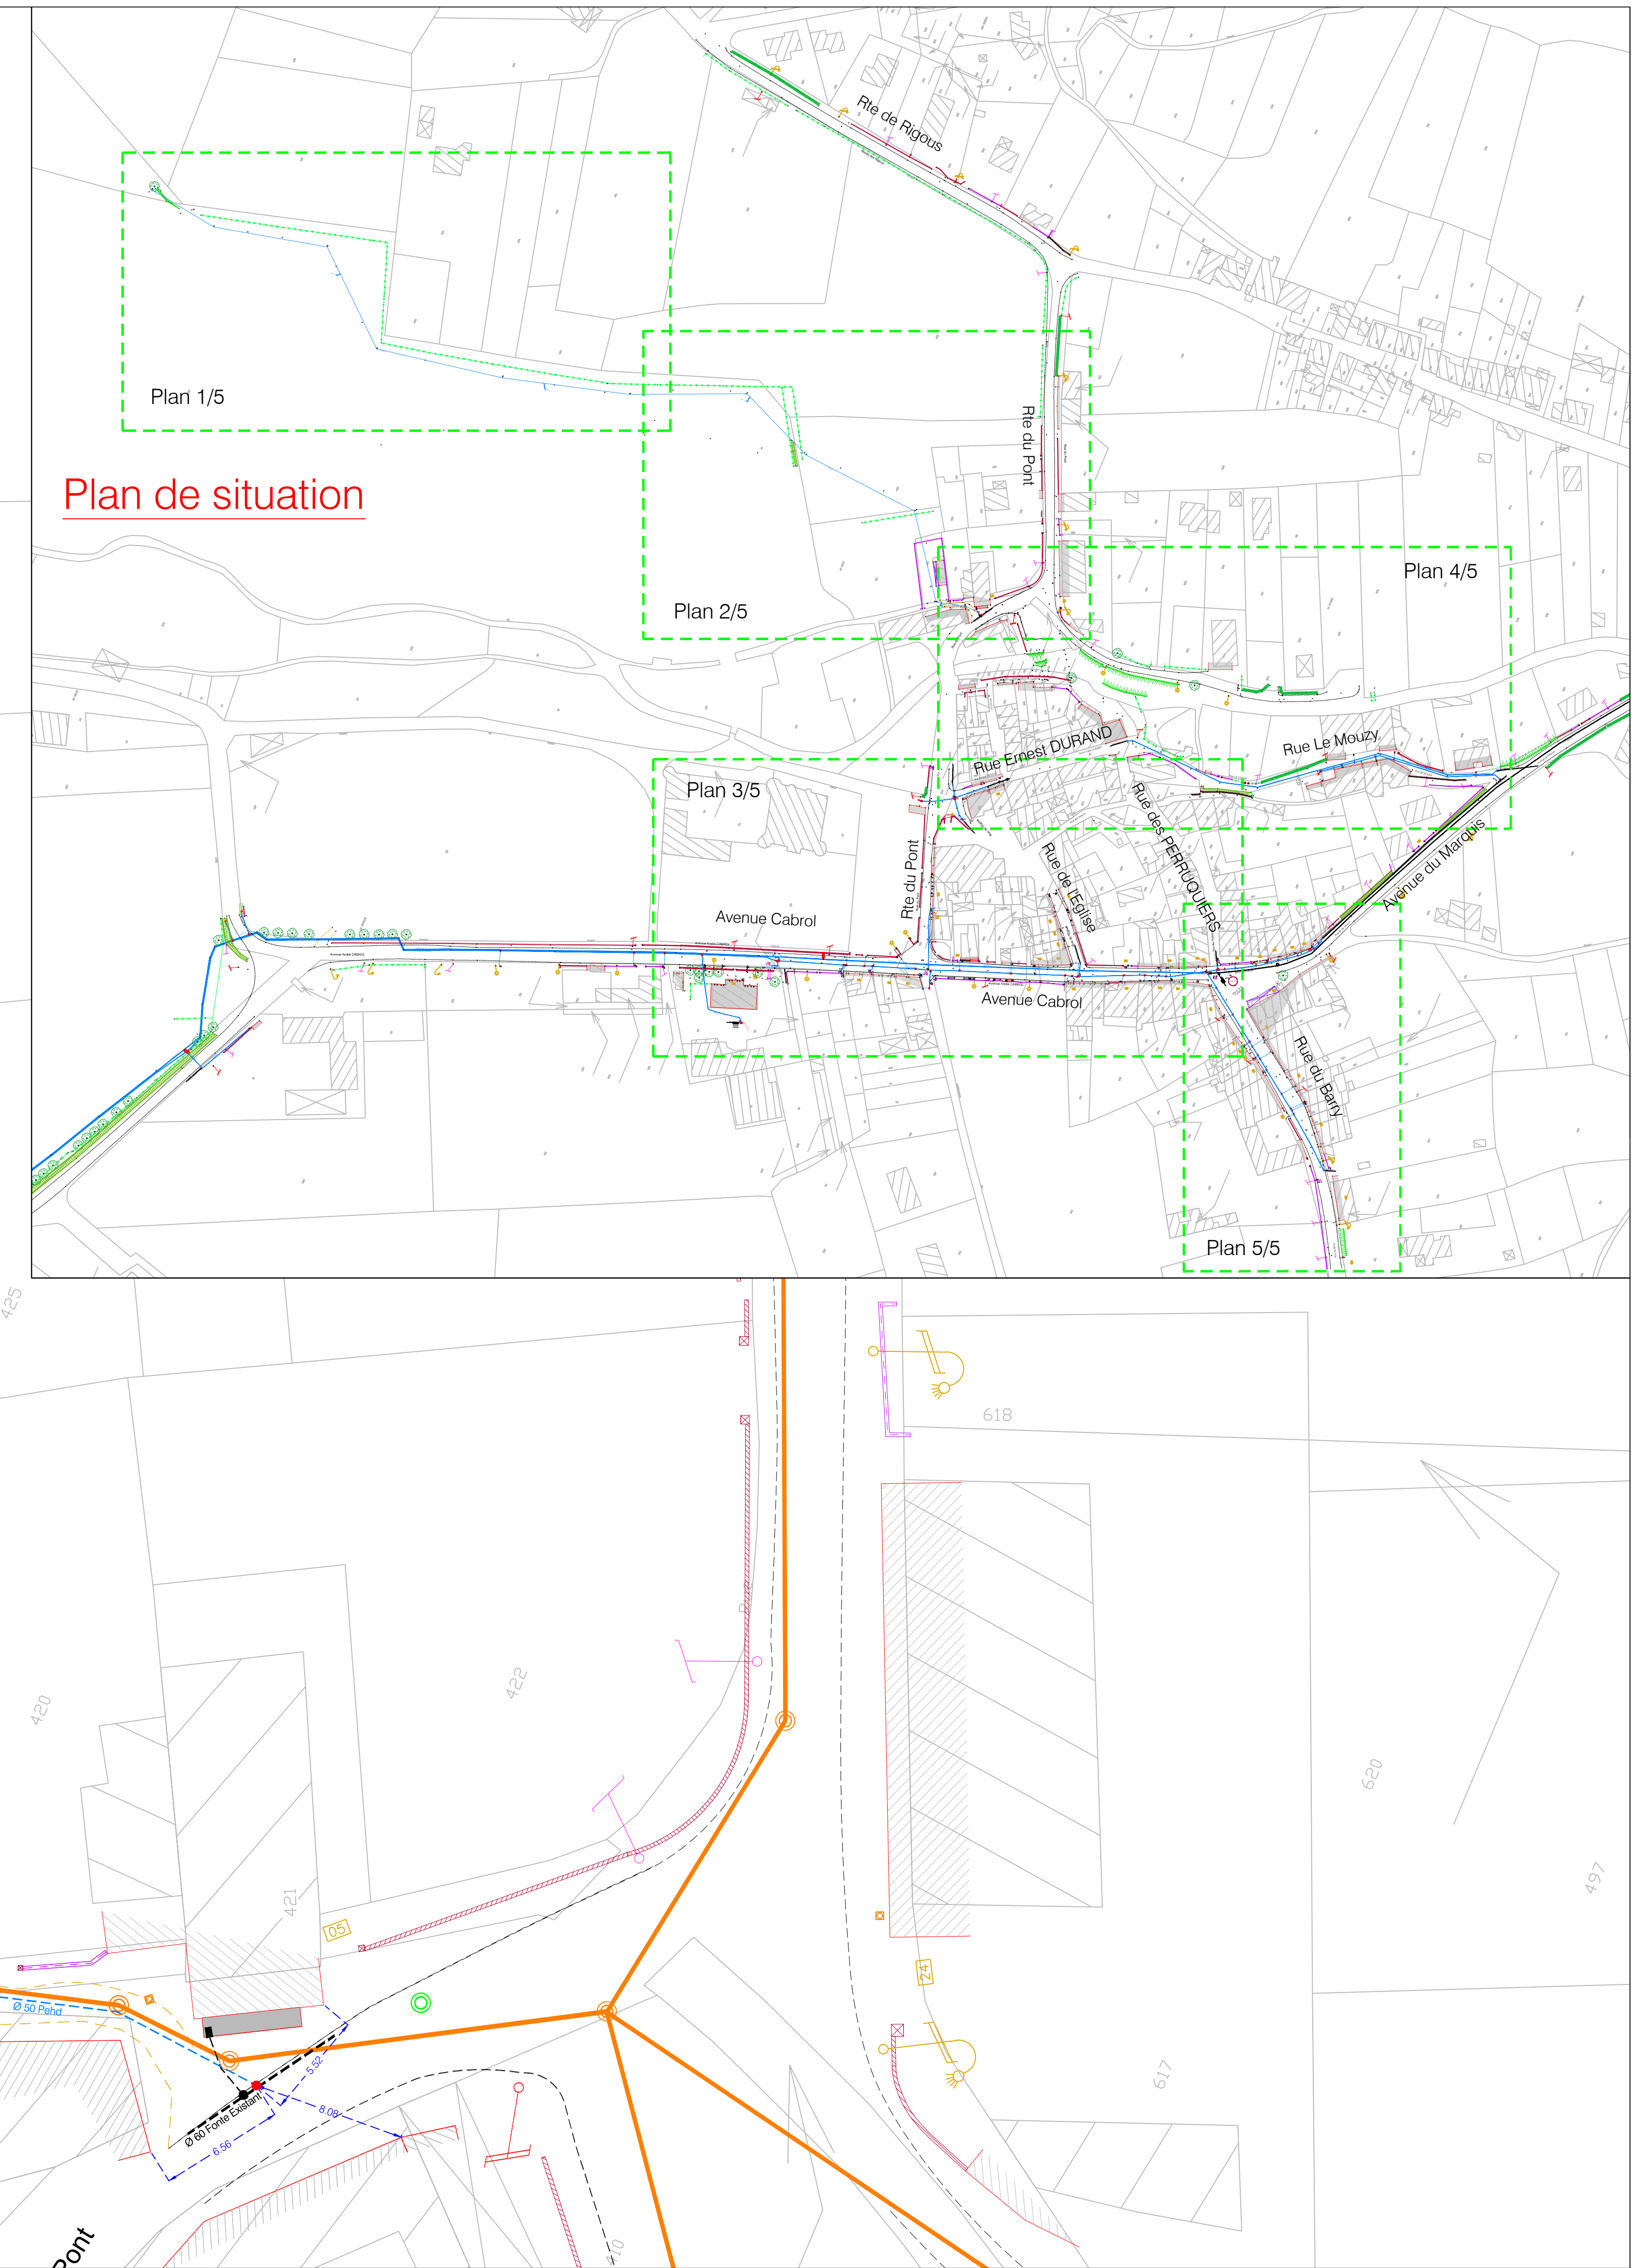

Plan de situation

Plan 1/5

Plan 2/5

Plan 4/5

Plan 3/5

Avenue Cabrol

Plan 5/5

Département du TARN

Commune de MASSAGUEL

PLAN DE RECOLEMENT

Alimentation en Eau Potable

Travaux d'Alimentation en Eau Potable communal

- LEGENDE

Conduite de distribution	
Conduite de branchement	
Robinet d'arrêt branchement	
Niche	
Robinet vanne	
Poteau d'incendie	
Ventouse	
Vidange	

NOTA :
NIVELLEMENT RATTACHE AU NGF-IGN 1969

REFERENCE DE NIVELLEMENT:
REPÈRE : Z D L3 - 118 _ Z=281.943m
Eglise de Mesnaguel
Jambage sud-ouest du mur de façade antérieur nord-ouest du clocher

Entreprise



Entreprise OULES
Chemin de Lourmet BP 9
31180 Castelmaurou
Tél : 05.61.09.14.16

Echelle 1/200

Plan réalisé le: Novembre 2010

Plan 2/5



Plan de Recolement - Topographie - Travaux Infoographie
 "Parcade" - 3, lot de Peychevelle - 82100 CASTELSARRASIN
 Tél - Fax : 05 63.04.92.16 - Port : 06 83.95.44.78 - E-Mail : resotopo@wanadoo.fr

Département du TARN

Commune de MASSAGUEL

PLAN DE RECOLEMENT

Alimentation en Eau Potable

Travaux d'Alimentation en Eau Potable communal

NOTA:


Entreprise



Entreprise
OULES

Entreprise OULES
Chemin de Lourmet BP 9
31180 Castelmaurou
Tél : 05.61.09.14.16

Echelle 1/200

Plan réalisé le: Novembre 2010

Plan 3/5



Resotopo


Plan de Recollement - Topographie - Travaux Infographie

LEGende



- Conduite de distribution
- Conduite de branchement
- Robinet d'arrêt branchement
- Niche
- Robinet vanne
- Poteau d'incendie
- Ventouse
- Vidange

Plan de situation

The plan shows the water network layout for the commune of Massaguel. The main network runs along Avenue André CABROL, with a branch to Rue du Pont. The plan includes various pipe diameters (e.g., Ø110PVC, Ø250 Fonte), valves, and manholes. A north arrow is present in the top left corner.

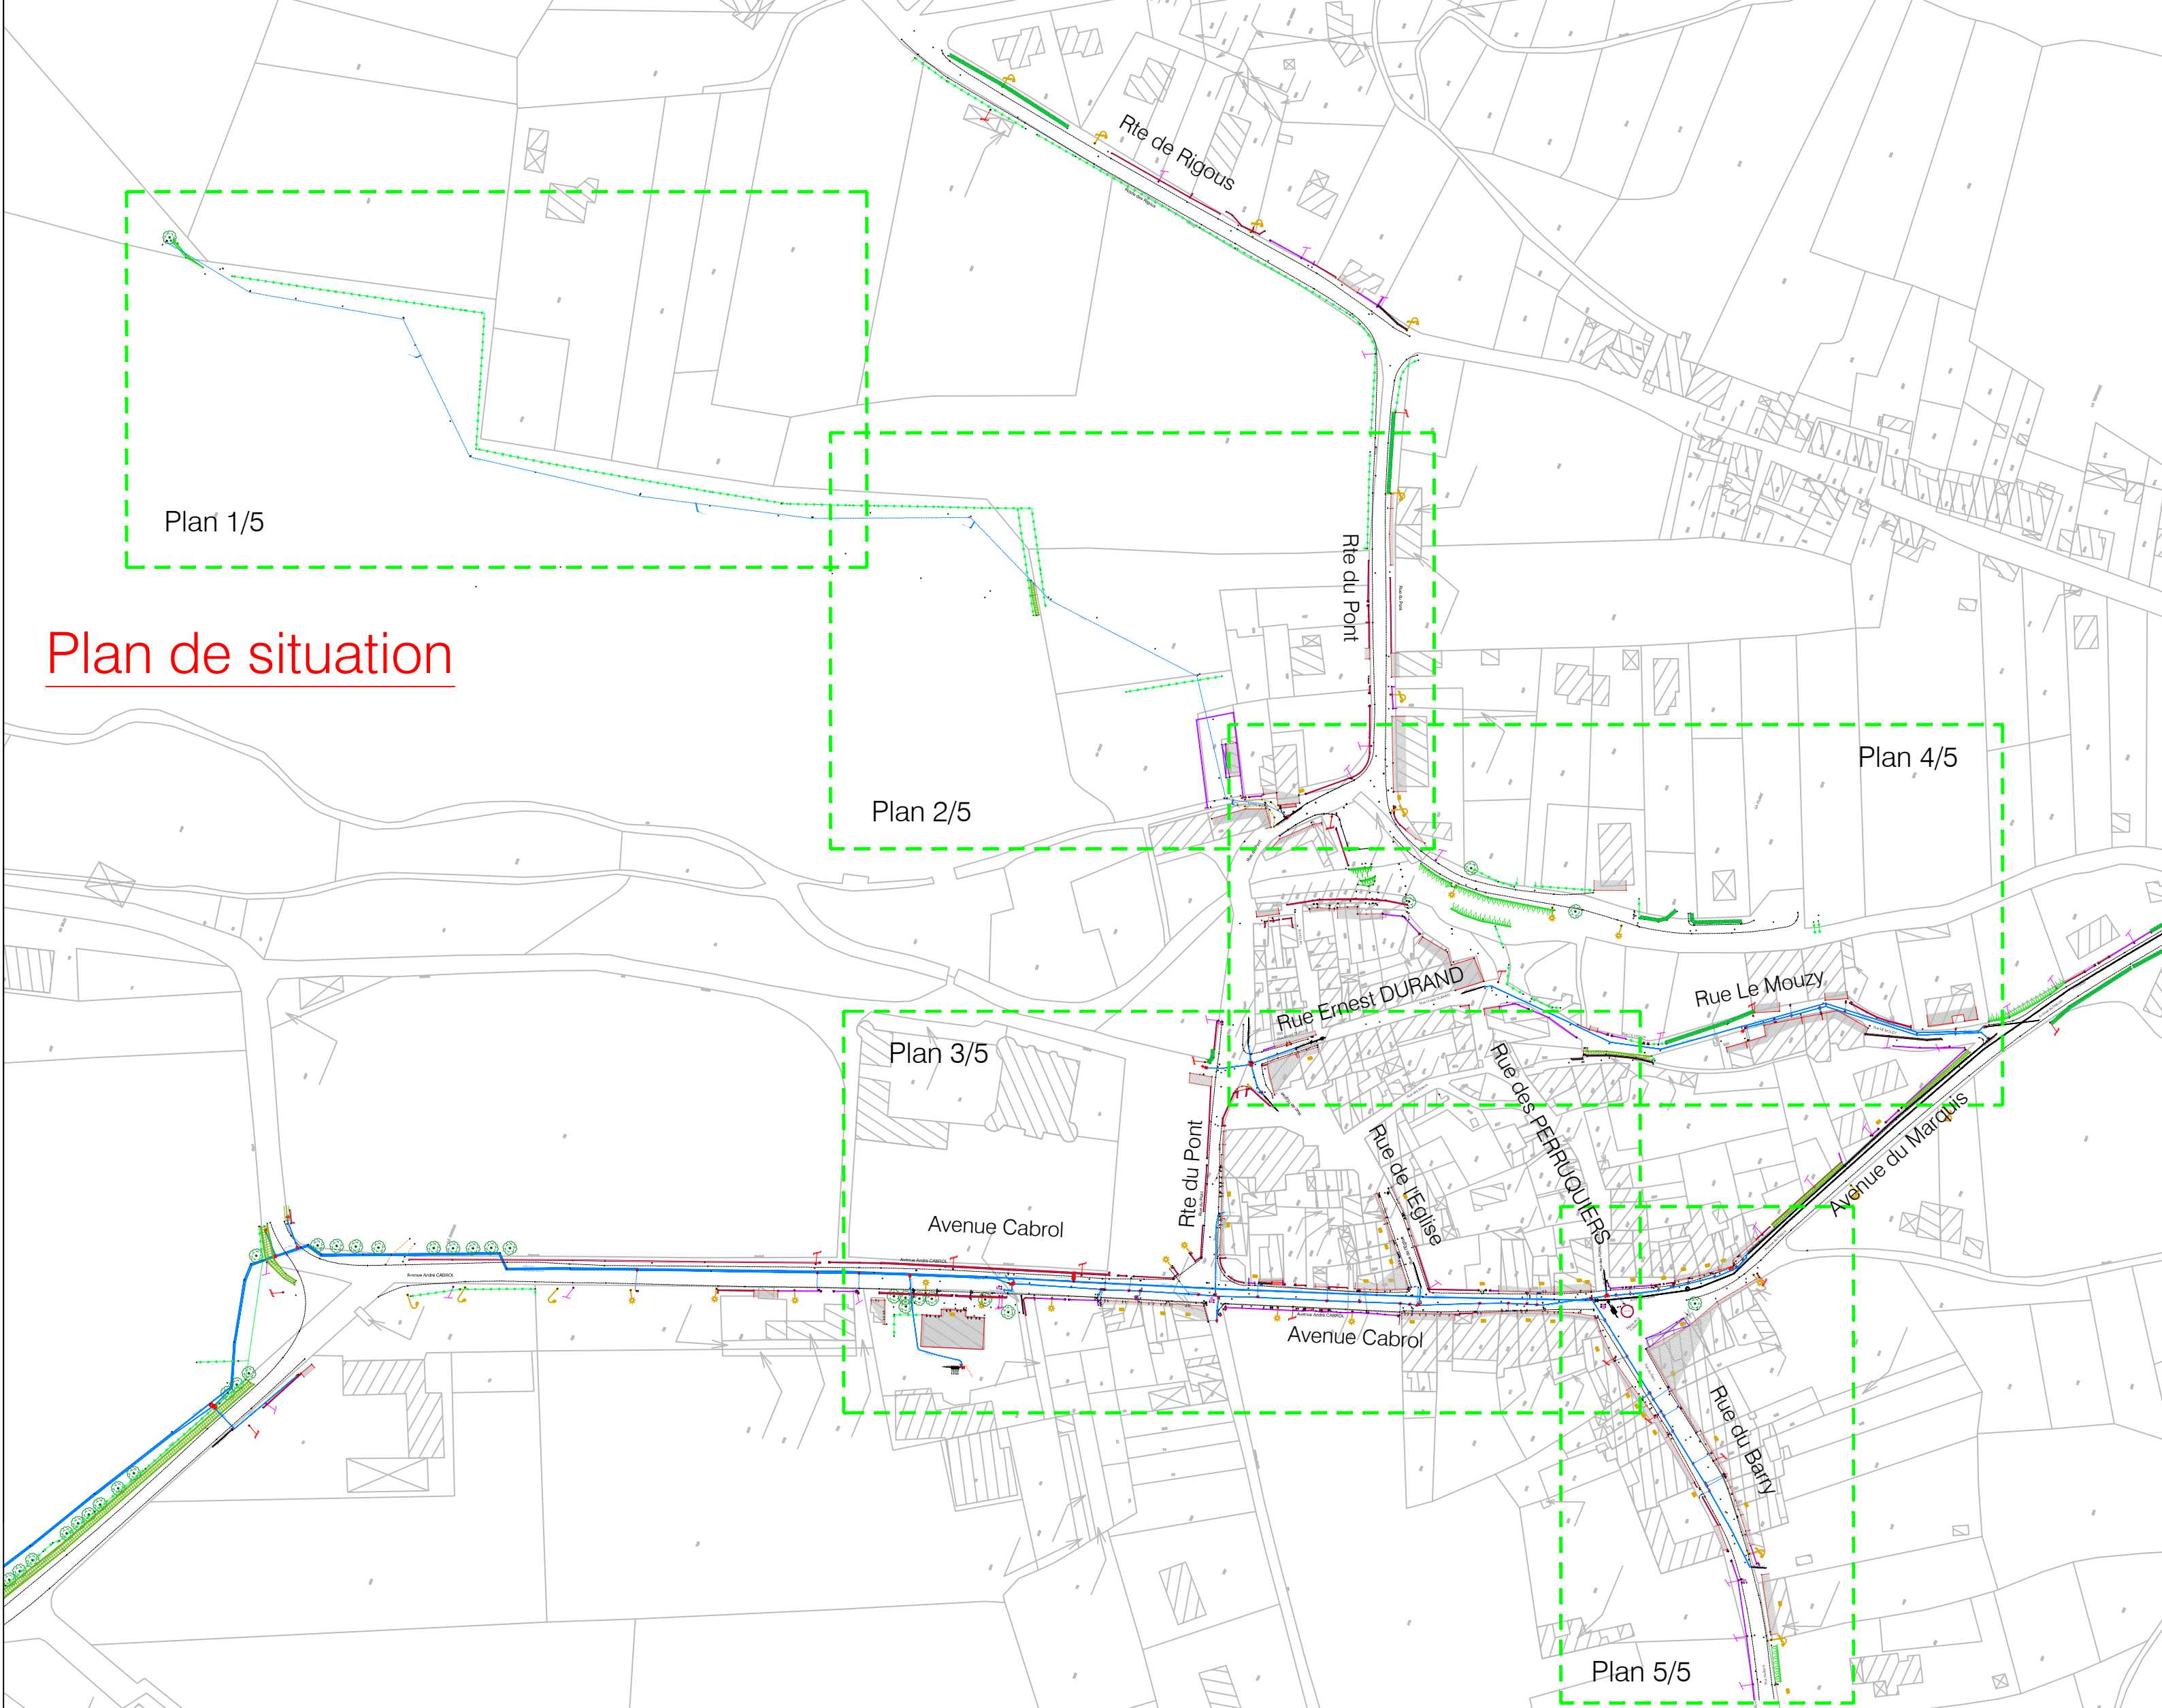

Plan de situation

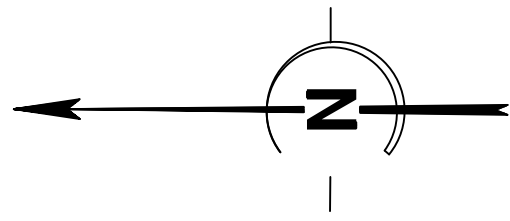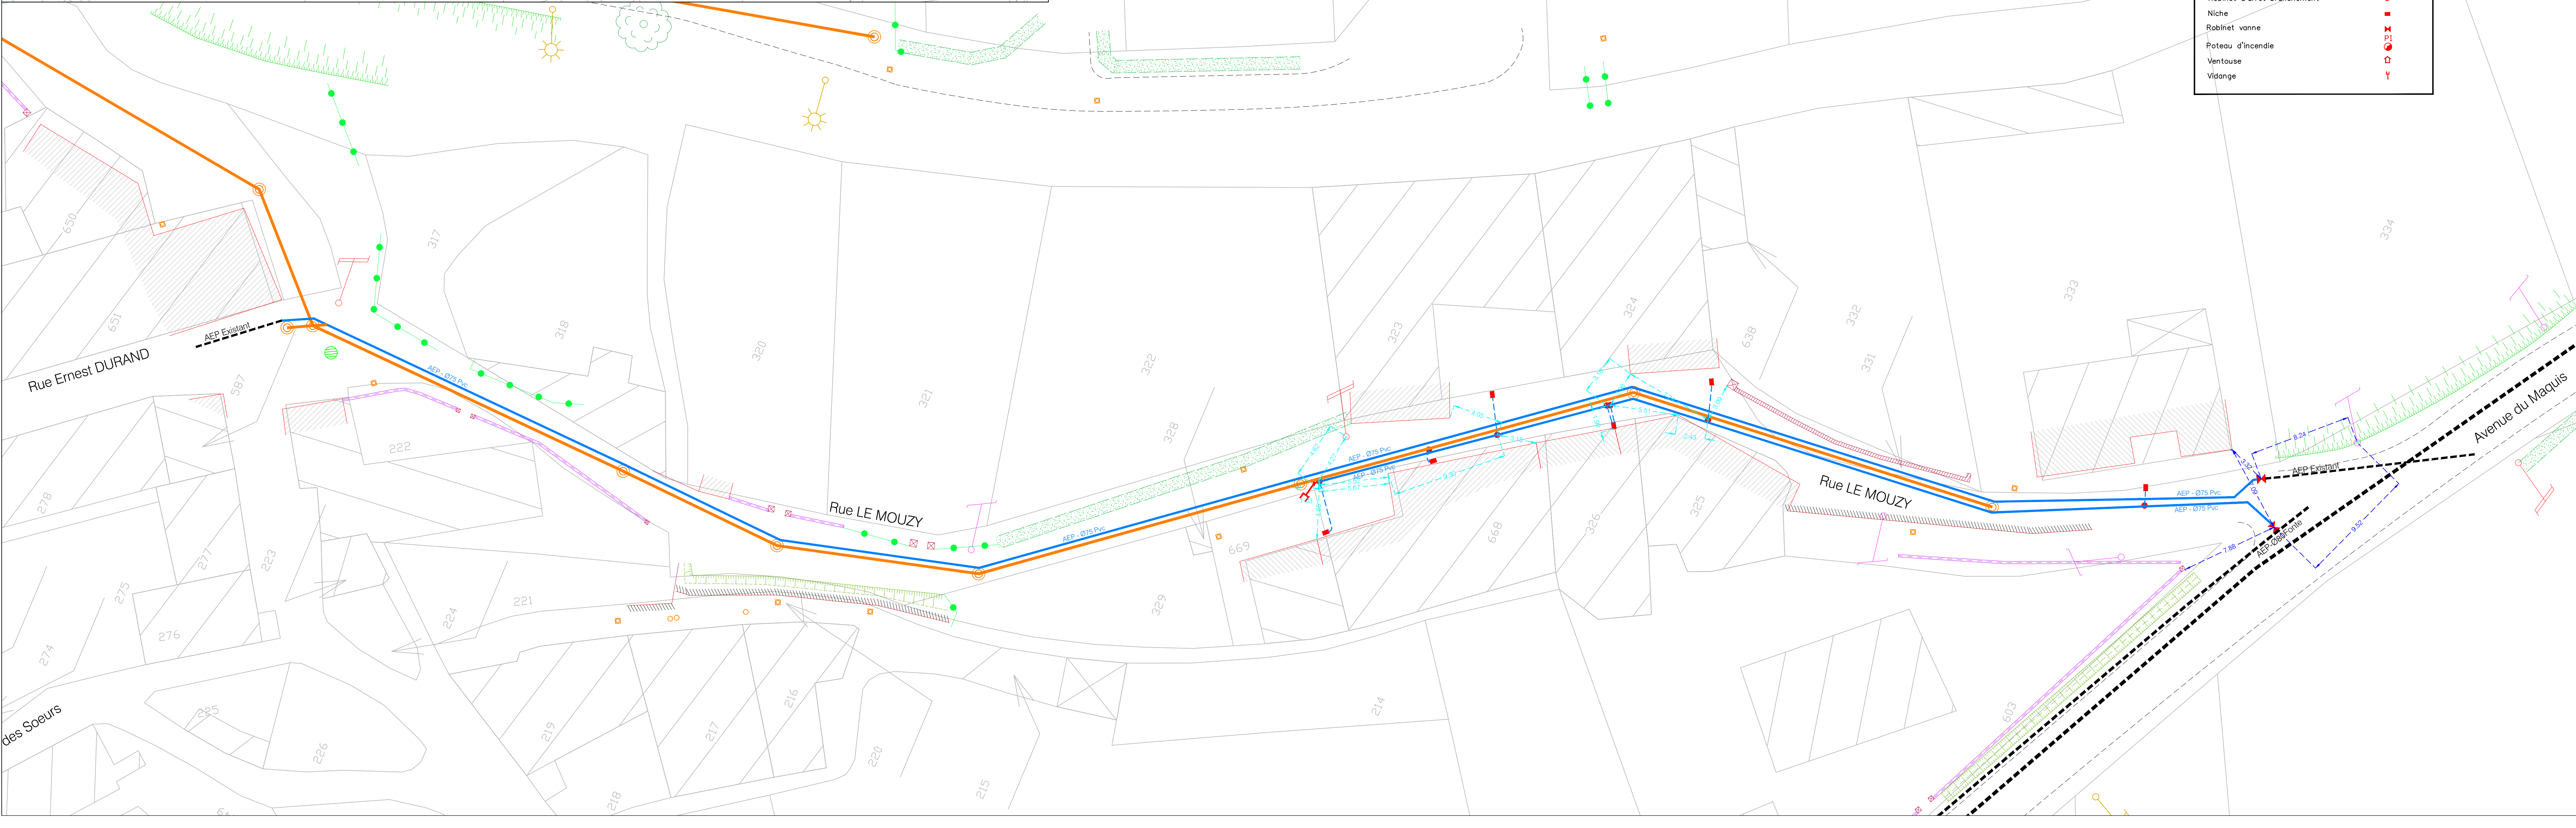

Département du TARN

Commune de MASSAGUEL

PLAN DE RECOLEMENT

Alimentation en Eau Potable

Travaux d'Alimentation en Eau Potable communal



NOTA :

Maitre d'Oeuvre	Entreprise	
	ROSSONI	ROSSONI T.P. 19 Rue Négolasé 81500 LAVAUUR Tél : 05.63.58.01.54
Echelle 1/200	Plan réalisé le: Novembre 2010	Plan 4/5

Plan de Recdement - Topographie - Travaux Infographie
"Borogade" - 3, lot de Poucheville - 82100 CASTELSARRAGIN
Tél - Fax : 05 65 04 92 16 - Port : 06 83 95 44 75 - E-Mail : resotopo@wanadoo.fr

LEGENDE

Conduite de distribution	ø110PVC
Conduite de branchement	ø25Pehd
Robinet d'arrêt branchement	
Niche	
Robinet vanne	
Poteau d'incendie	
Ventouse	
Vidange	

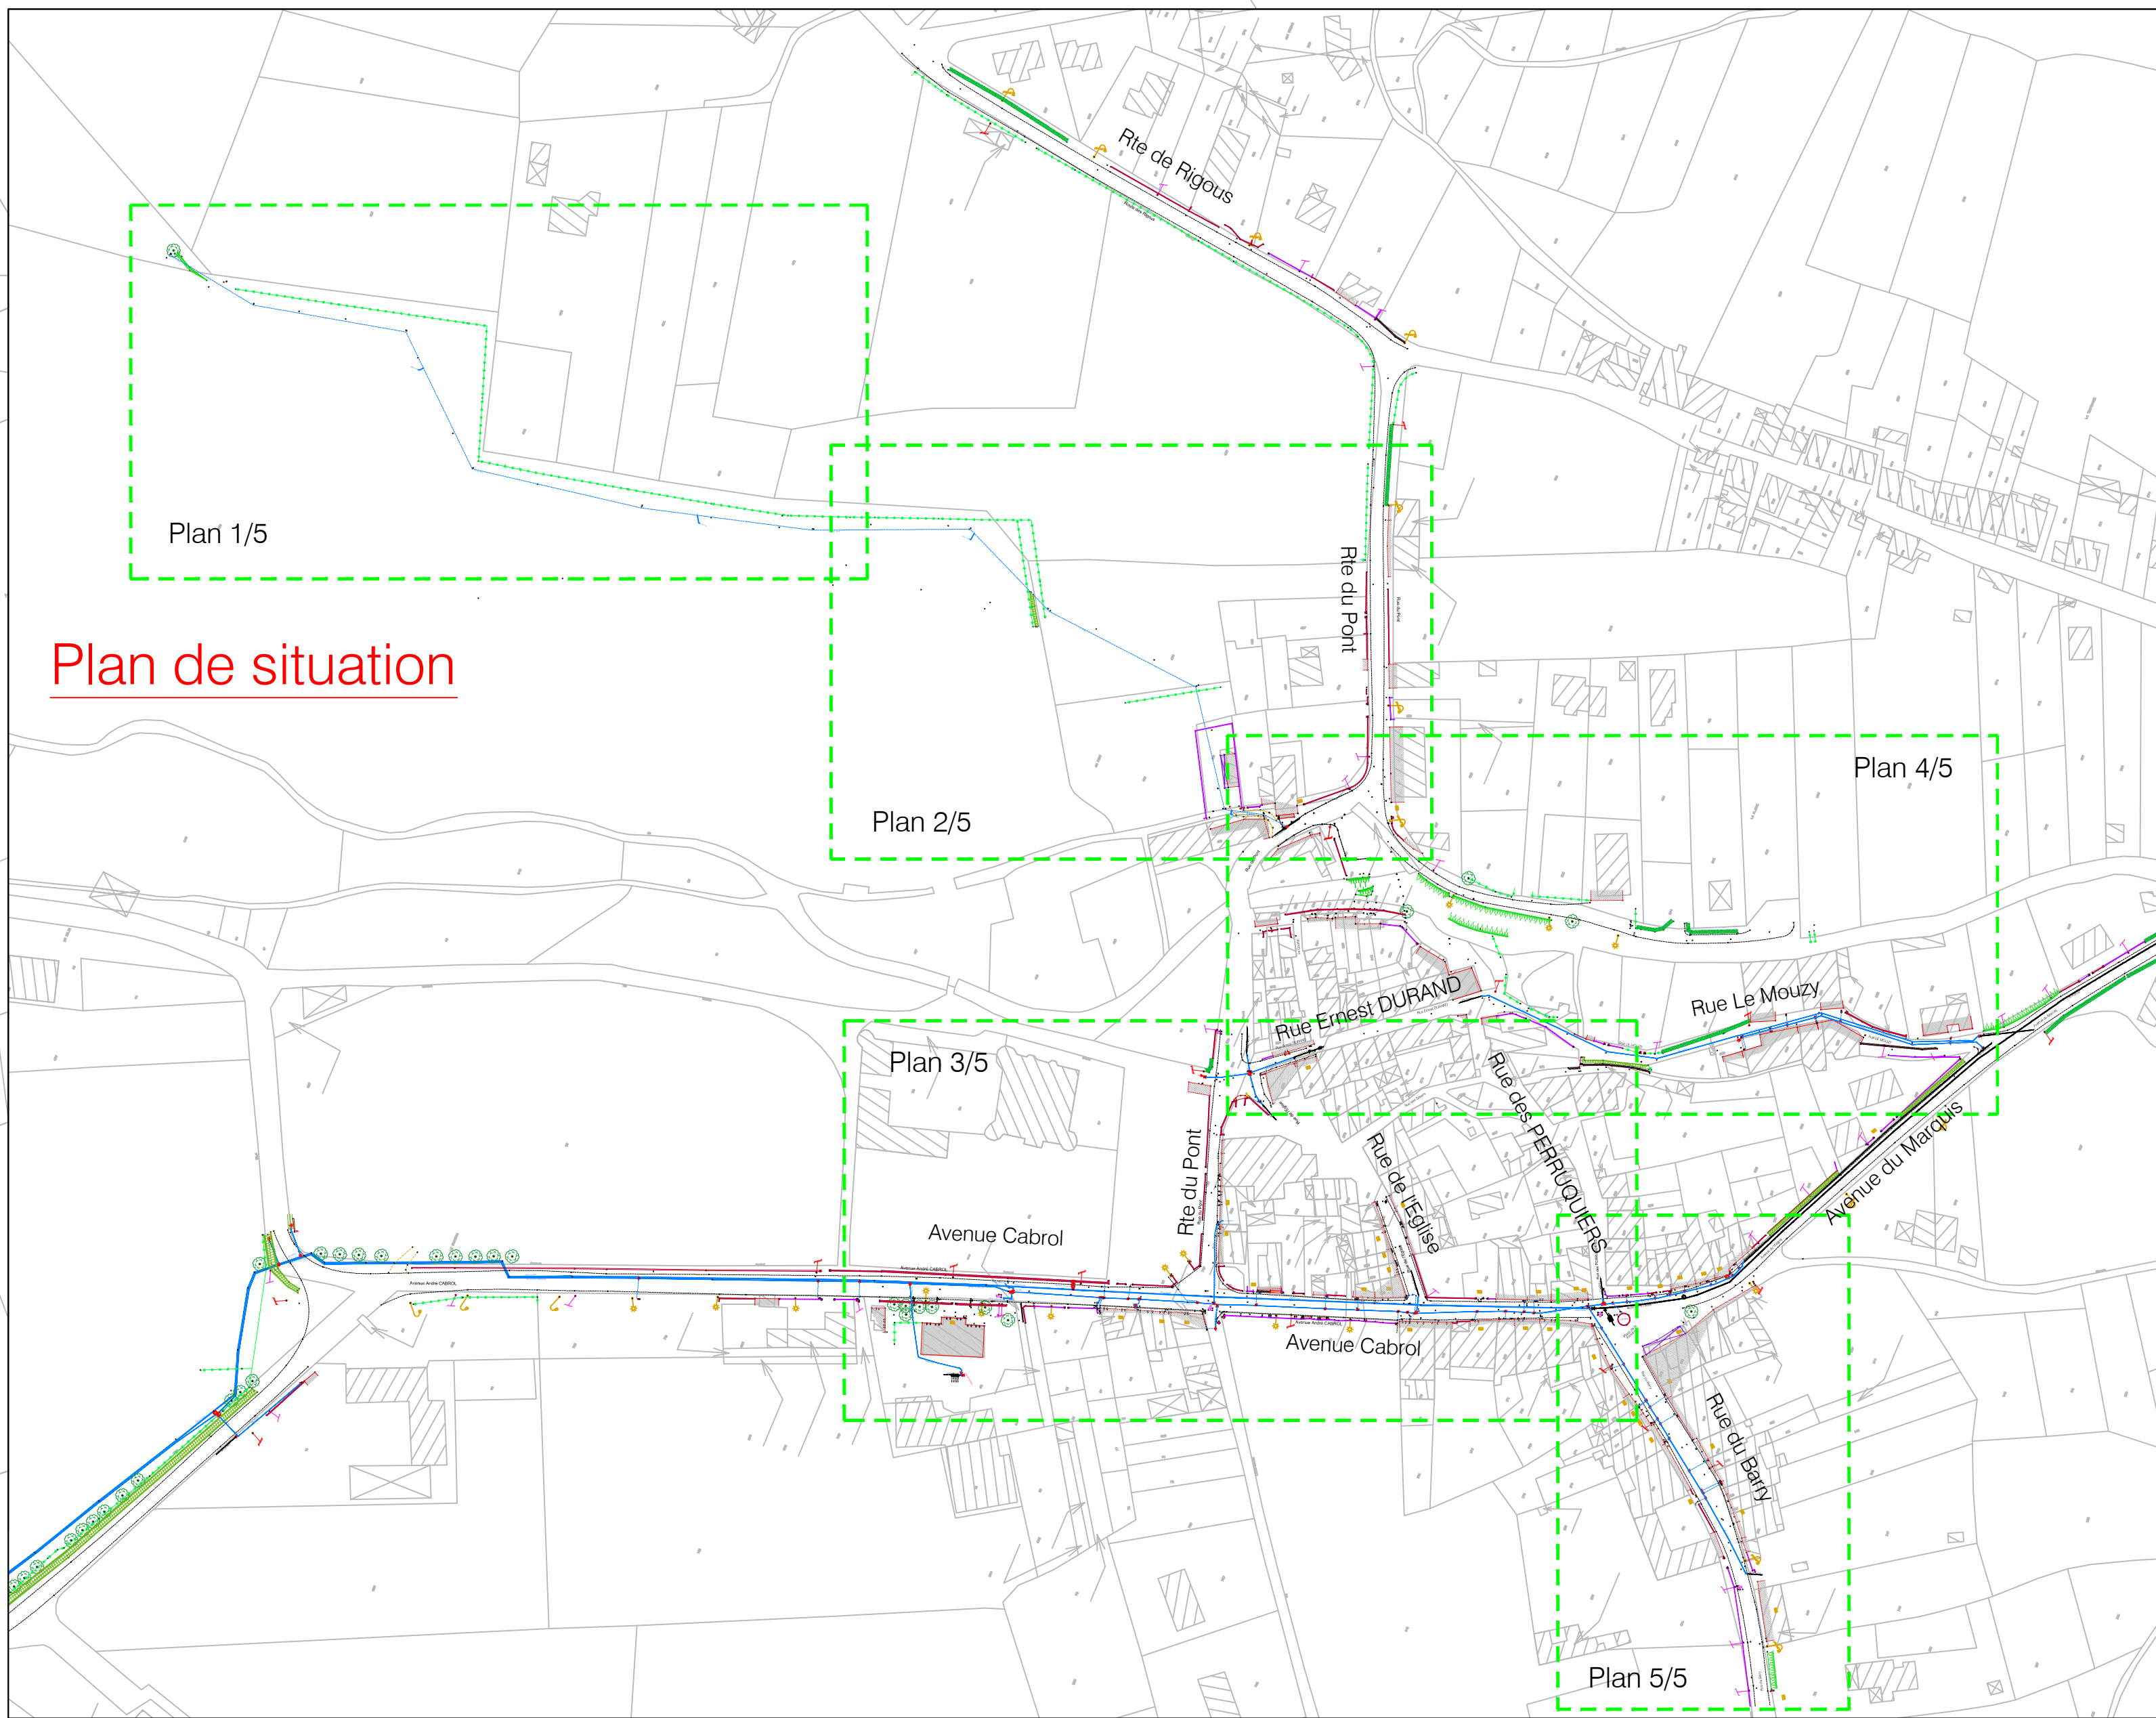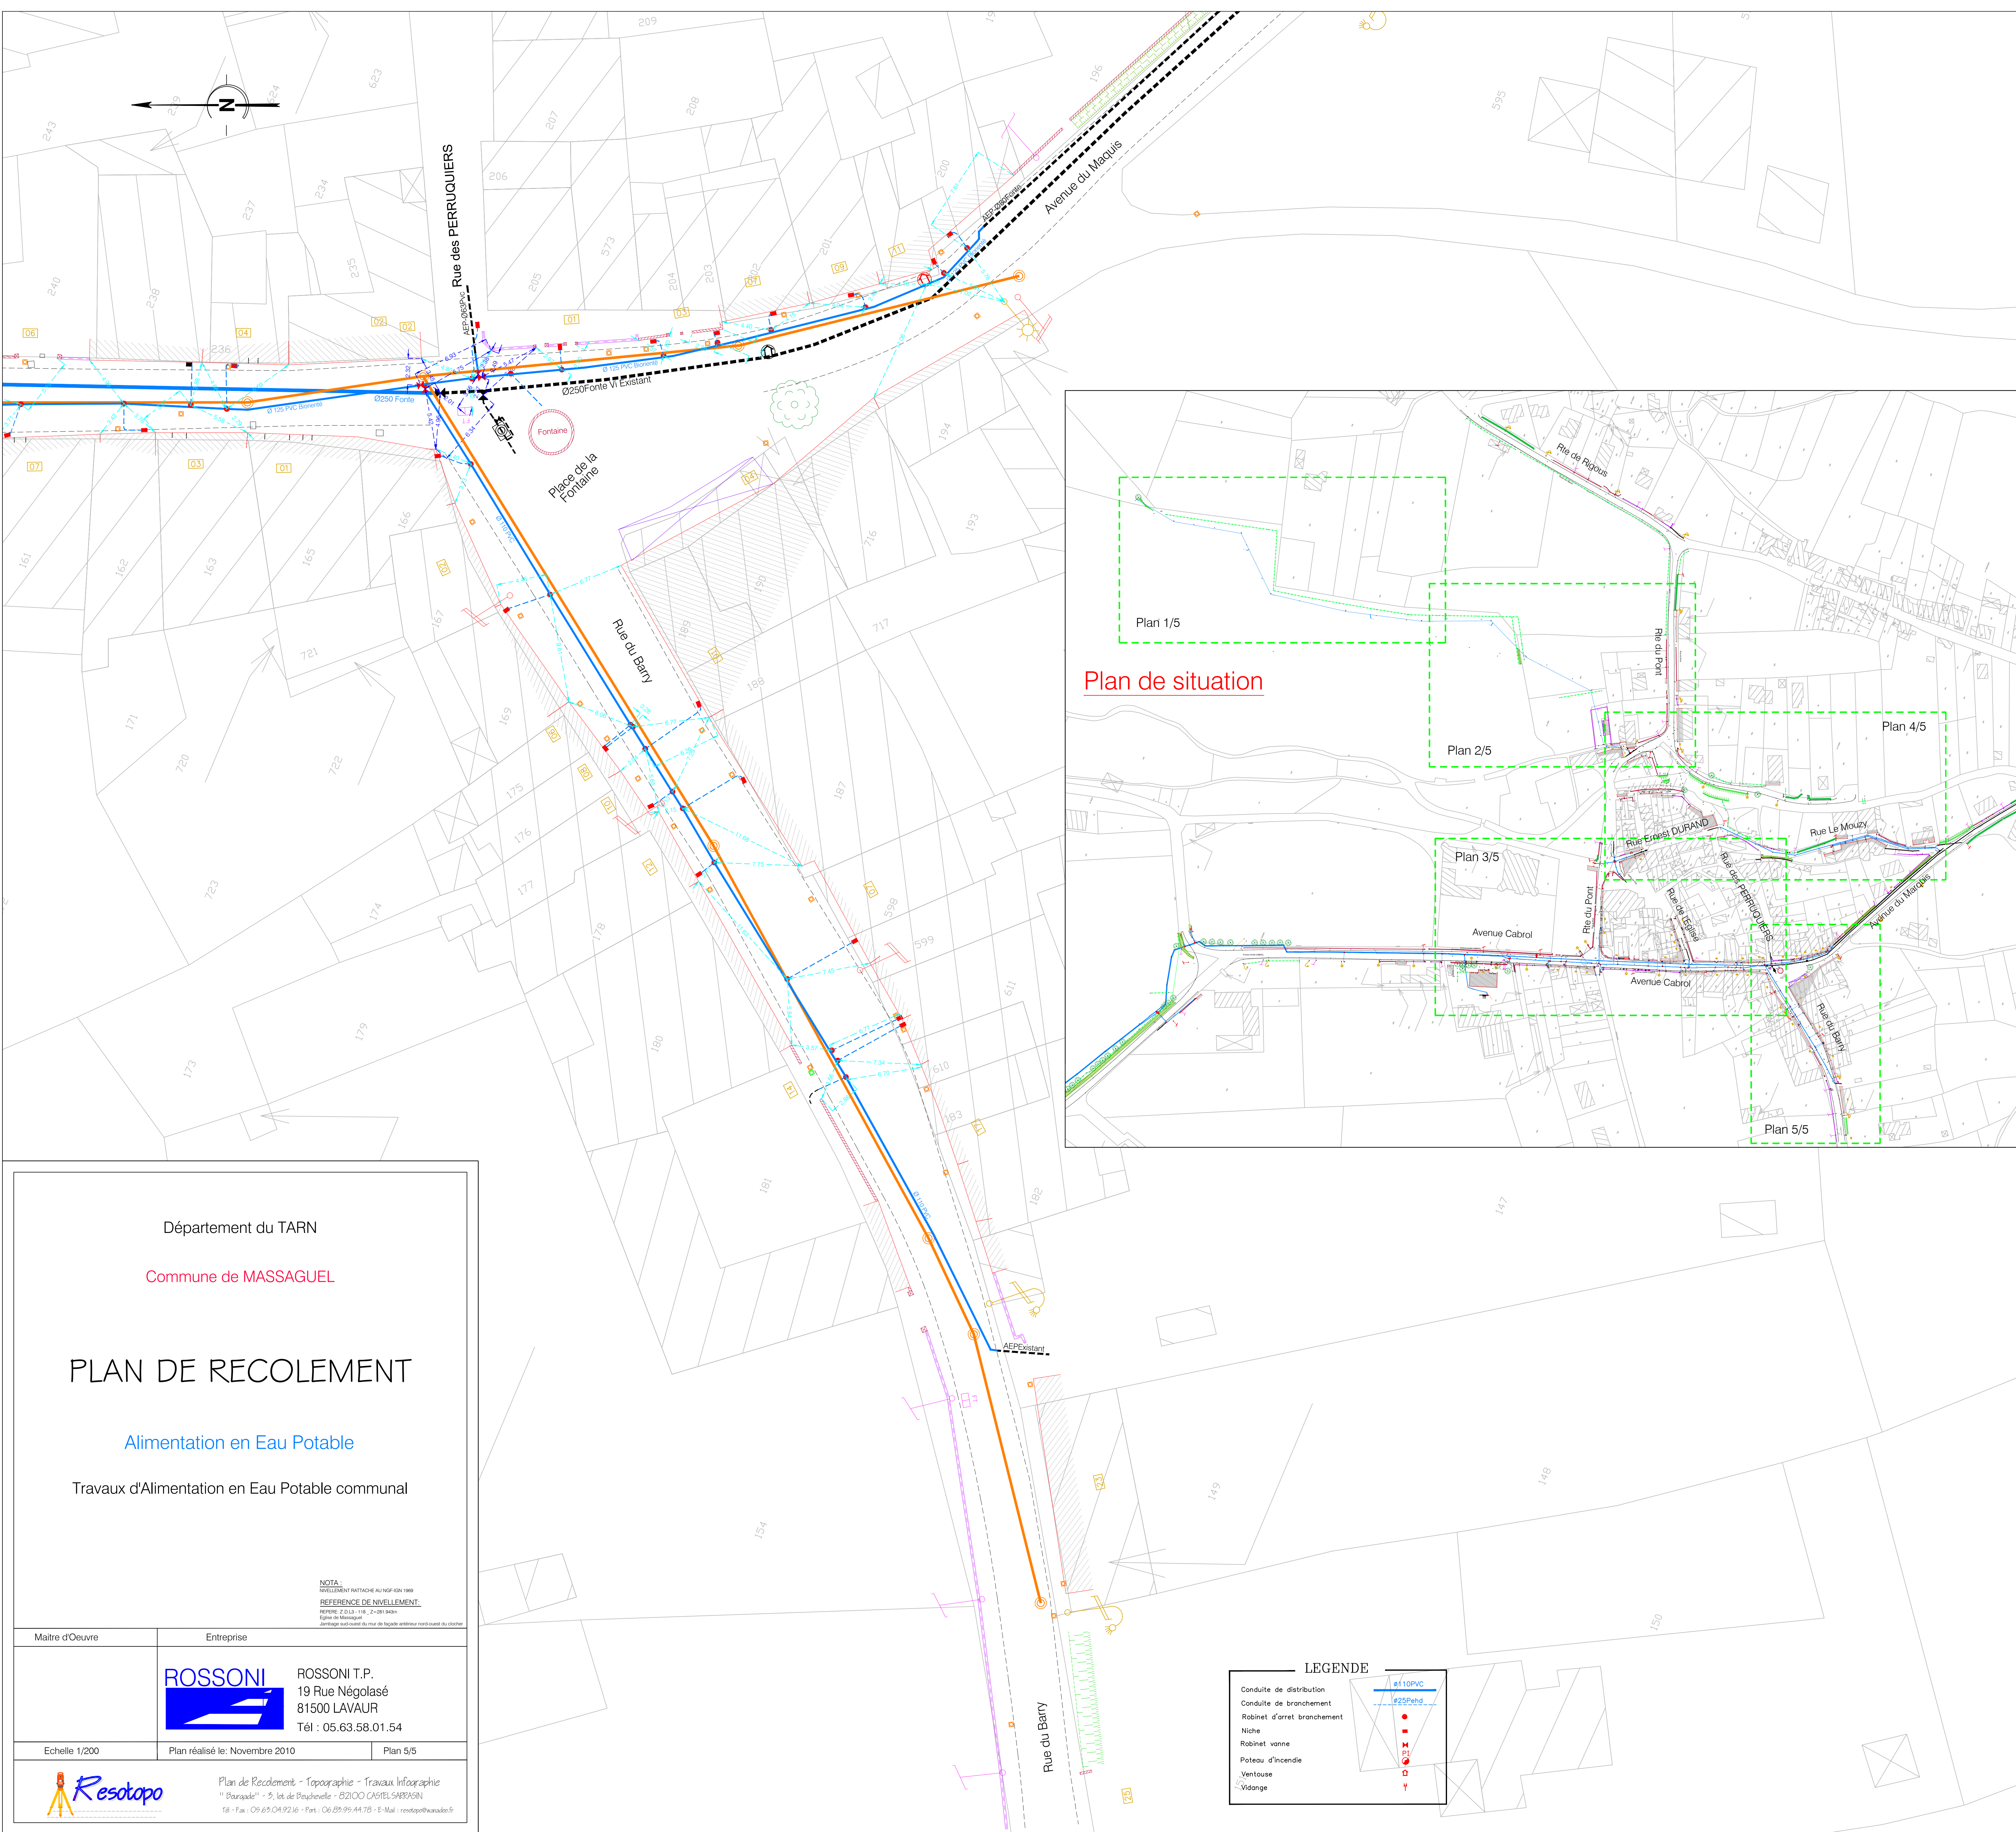

Département du TARN

Commune de MASSAGUEL

PLAN DE RECOLEMENT

Alimentation en Eau Potable

Travaux d'Alimentation en Eau Potable communal

NOTA :
NIVELLEMENT BATTACHE AU NGF IGN 1989
REFERENCE DE NIVELLEMENT :
REPERE Z.D.L. 118 - Z=281.943m
Eglise de Massaguel
Jambage sud-ouest du mur de façade antérieur nord-ouest du clocher


Maitre d'Oeuvre	Entreprise	
	ROSSONI ROSSONI T.P. 19 Rue Négolasé 81500 LAVAU Tél : 05.63.58.01.54	
Echelle 1/200	Plan réalisé le: Novembre 2010	Plan 5/5





Plan de Reclement - Topographie - Travaux Infographie
11 Barrière - 5, lot de Boucherville - 82100 CASTEL-SARRASIN
Tél - Fax : 05.63.04.92.16 - Port : 06.85.95.44.78 - E-Mail : resotopo@wanadoo.fr

LEGENDE

Conduite de distribution
Conduite de branchement
Robinet d'arrêt branchement
Niche
Robinet vanne
Poteau d'incendie
Ventouse
Vidange

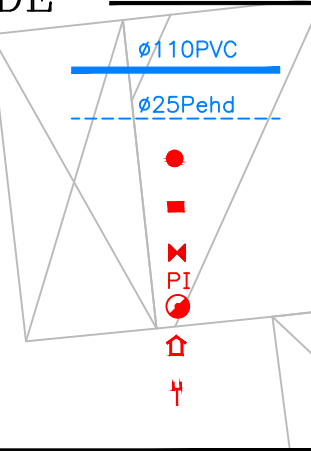

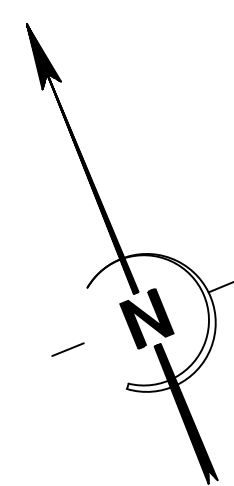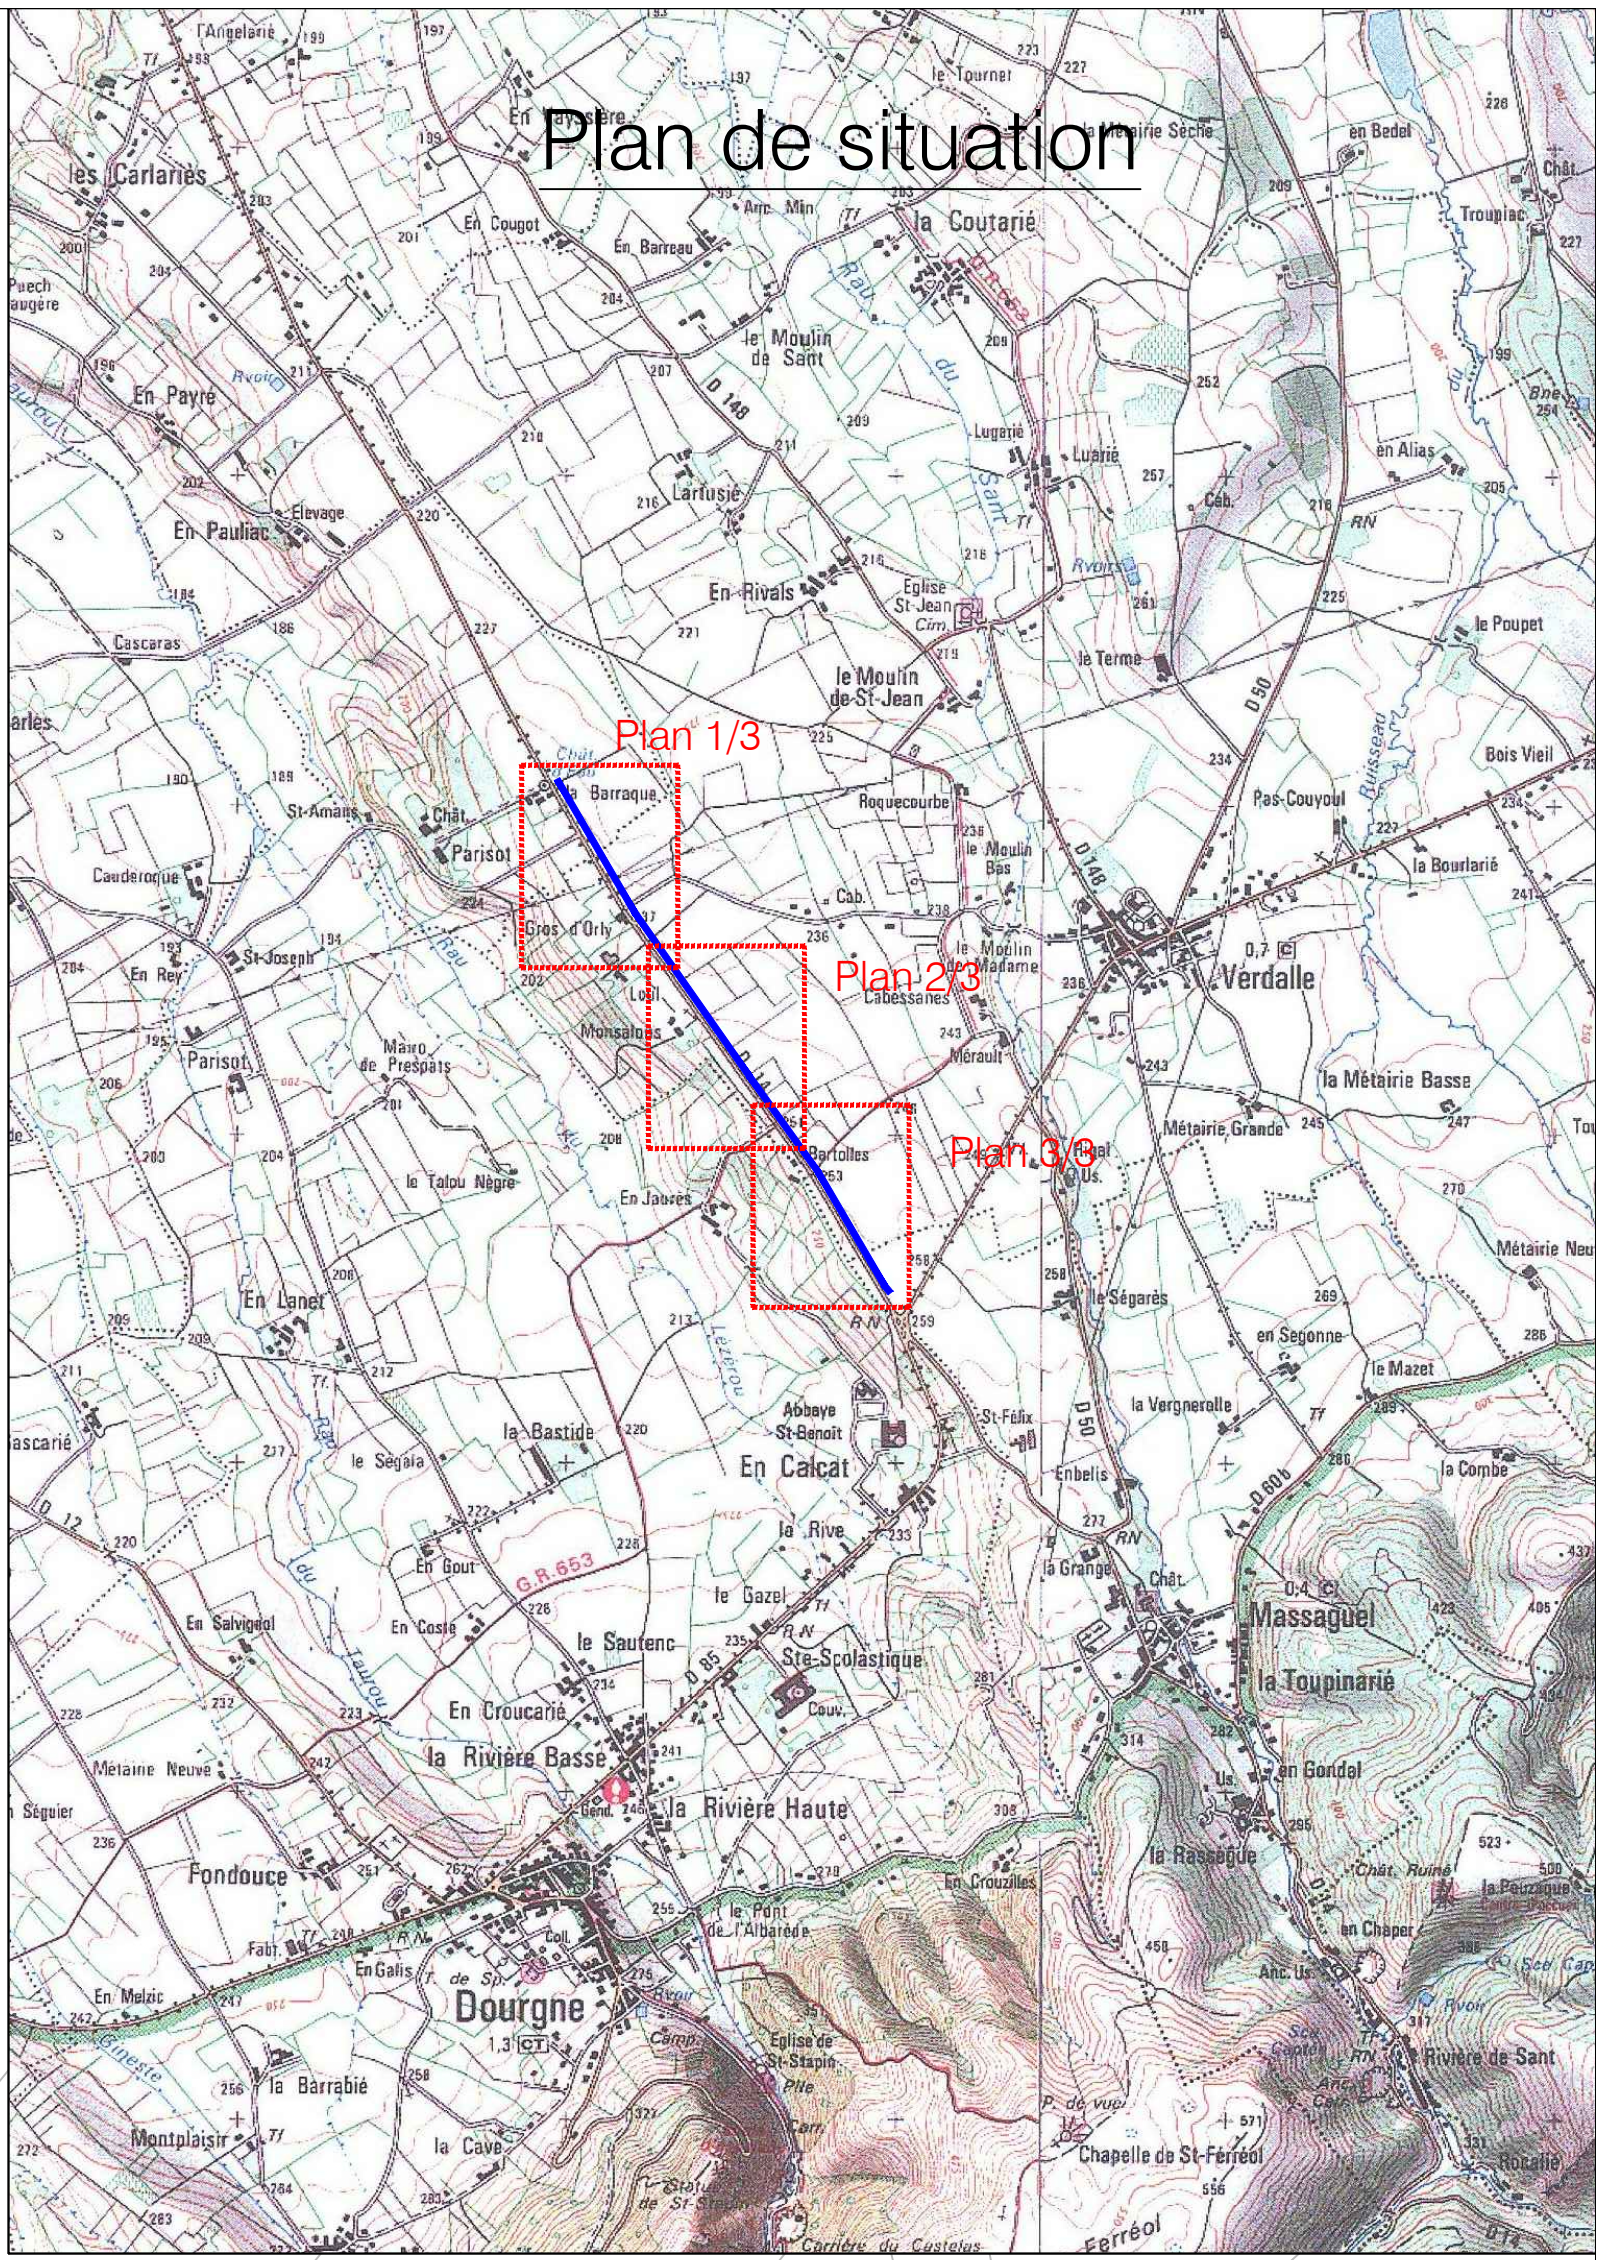

LEGENDE	
Conduite de distribution	Ø110PVC
Conduite de branchement	Ø25Pehd
Robinet d'arrêt branchement	•
Niche	■
Robinet vanne	□
Poteau d'incendie	■
Ventouse	○
Vidange	Y

S.I.A.E.P. du SANT

Département du TARN
Commune de MASSAGUEL-DOURGNE-St AVIT

PLAN DE RECOLEMENT

Alimentation en Eau Potable

Renforcement La Barraque - La Pierre Plantée
Tranche Ferme et Tranche Conditionnelle

NOTA:
INSTALLATION RATTACHÉE AU N.P.R. 1999
REFERENCE DE NIVELLEMENT:
REPÈRE: C.D.13 - 118 - 2-201 34km
Système de Nivellement

Entreprise

Entreprise BESSAC
Le Rivet
81 120 REALMONT
Tél : 05.63.55.51.29




Echelle 1/500

Plan réalisé le: Novembre 2010

Plan 1/3



Plan de Recollement - Topographie - Travaux Info-graphie
"Parasade" - 5, lot de Pouchouville - B2100 CASTEL SARRASIN
Tél - Fax : 05.65.04.92.16 - Port : 06.85.95.44.78 - E-Mail : resotopo@wanadoo.fr

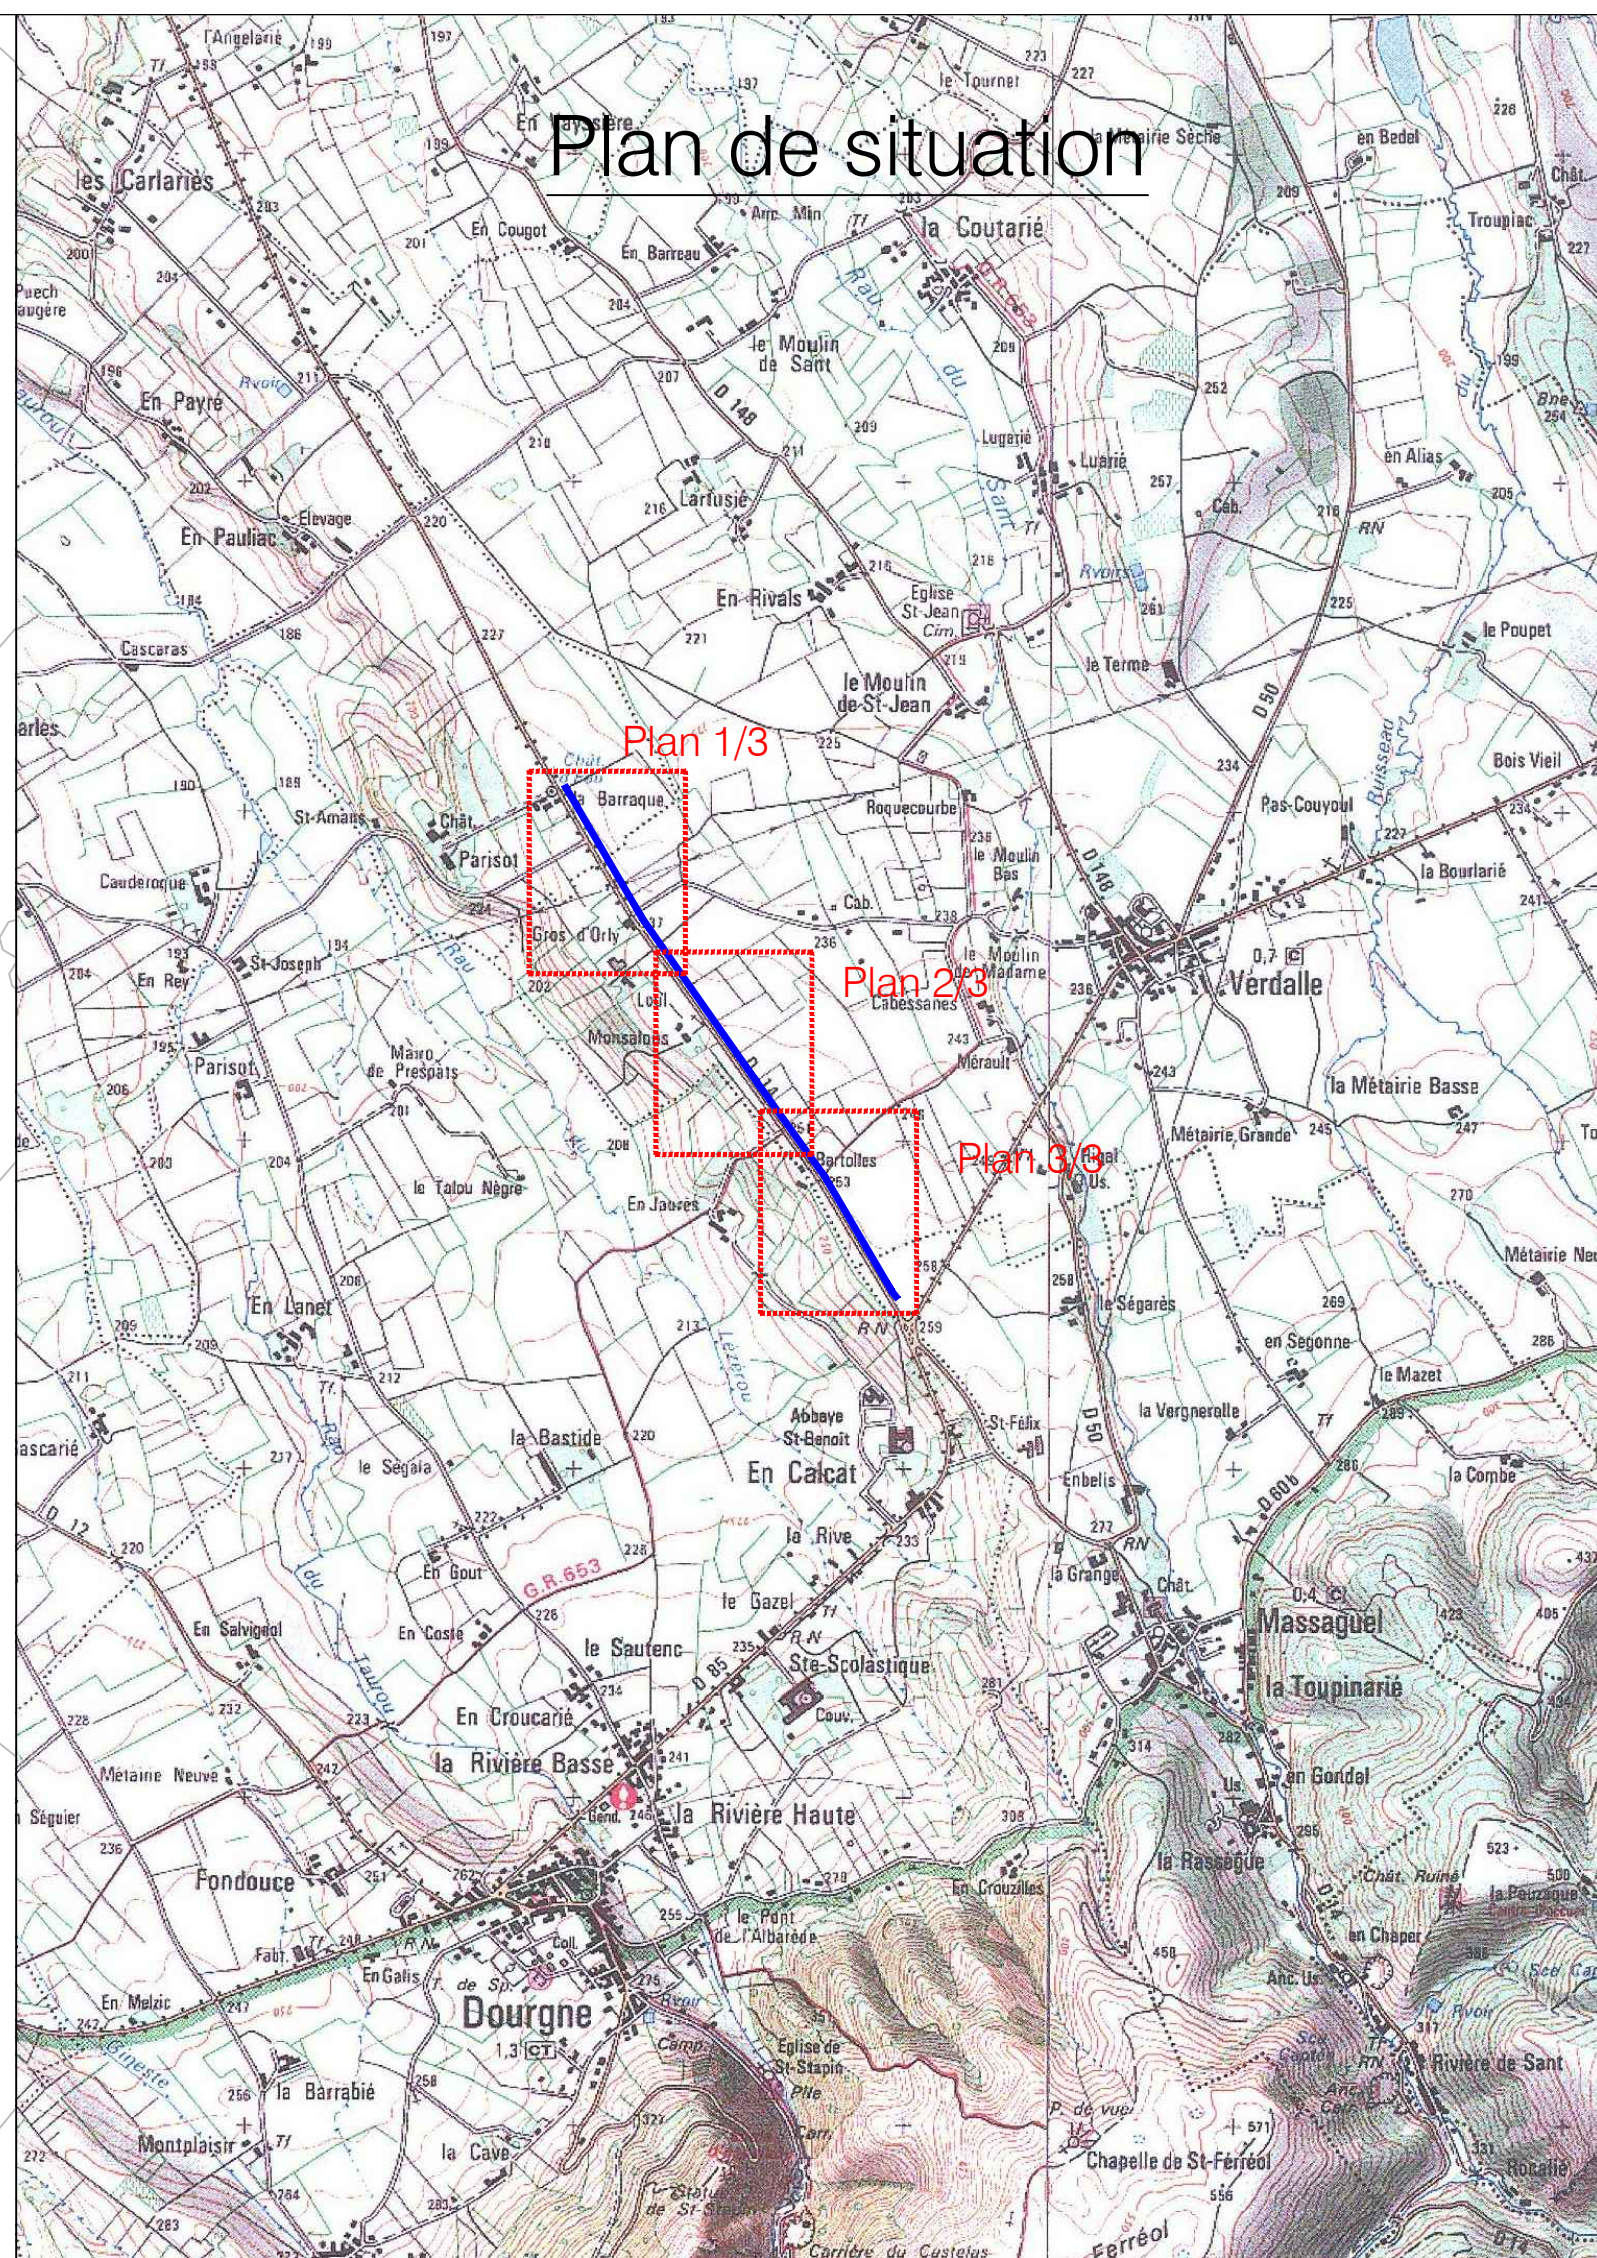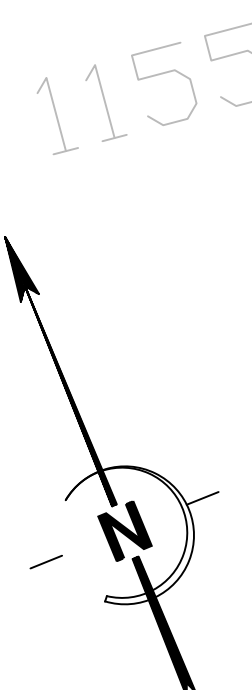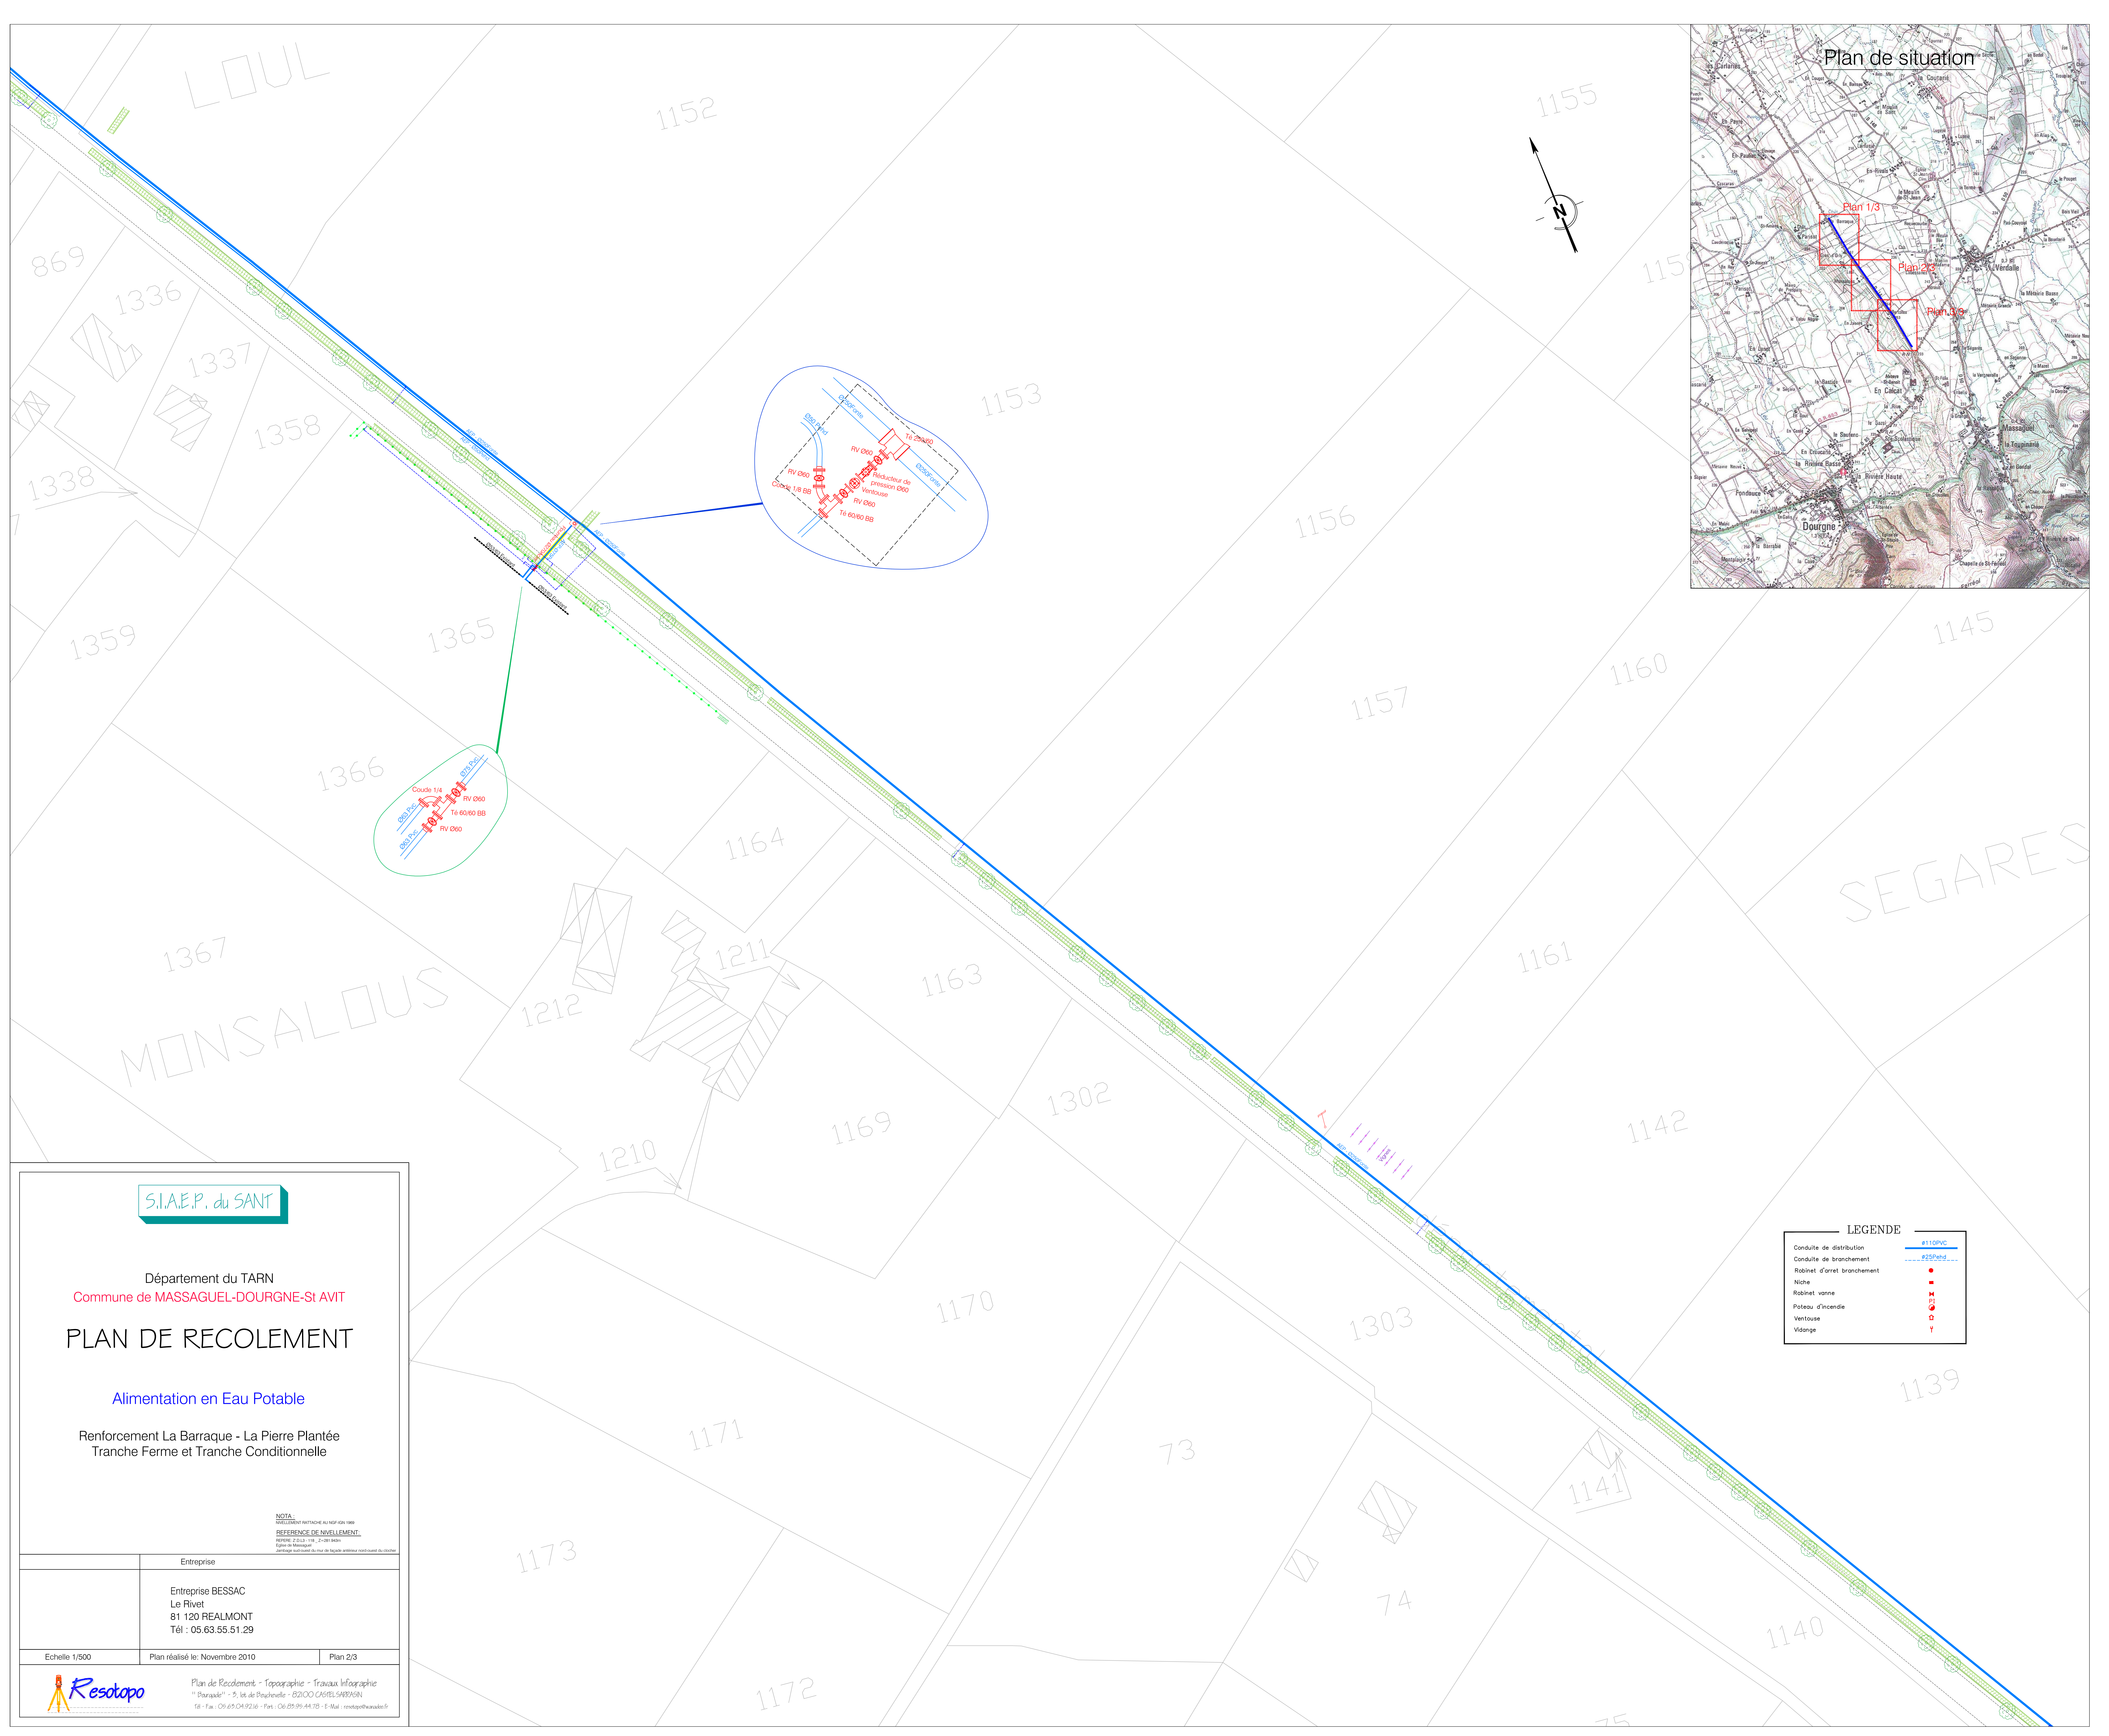

LEGENDE	
Conduite de distribution	ø110PVC
Conduite de branchement	ø25Pehd
Rabotet d'arret branchement	—
Niche	●
Rabotet vanne	■
Plateau d'incendie	■
Ventouse	○
Visange	▽

S.I.A.E.P. du SART

Département du TARN
Commune de MASSAGUEL-DOURGNE-St AVIT

PLAN DE RECOLEMENT

Alimentation en Eau Potable



Renforcement La Barraque - La Pierre Plantée
Tranche Ferme et Tranche Conditionnelle

NOTA :
NIVEAU MOYEN D'ÉTAT AU 1/1000
REFERENCE DE NIVELLEMENT :

Entreprise	Entreprise BESSAC Le Rivet 81 120 REALMONT Tél : 05.63.55.51.29	
Echelle 1/500	Plan réalisé le: Novembre 2010	Plan 2/3



Plan de Recollement - Topographie - Travaux Infographie
"Bourgade" - 3, rue de la République - 81200 CASTELSARRASIN
Tél : 05.63.04.92.16 - Fax : 05.63.95.44.78 - E-Mail : resotopo@wanadoo.fr

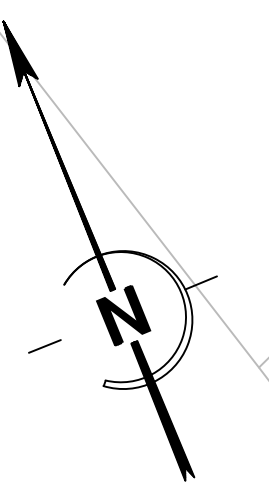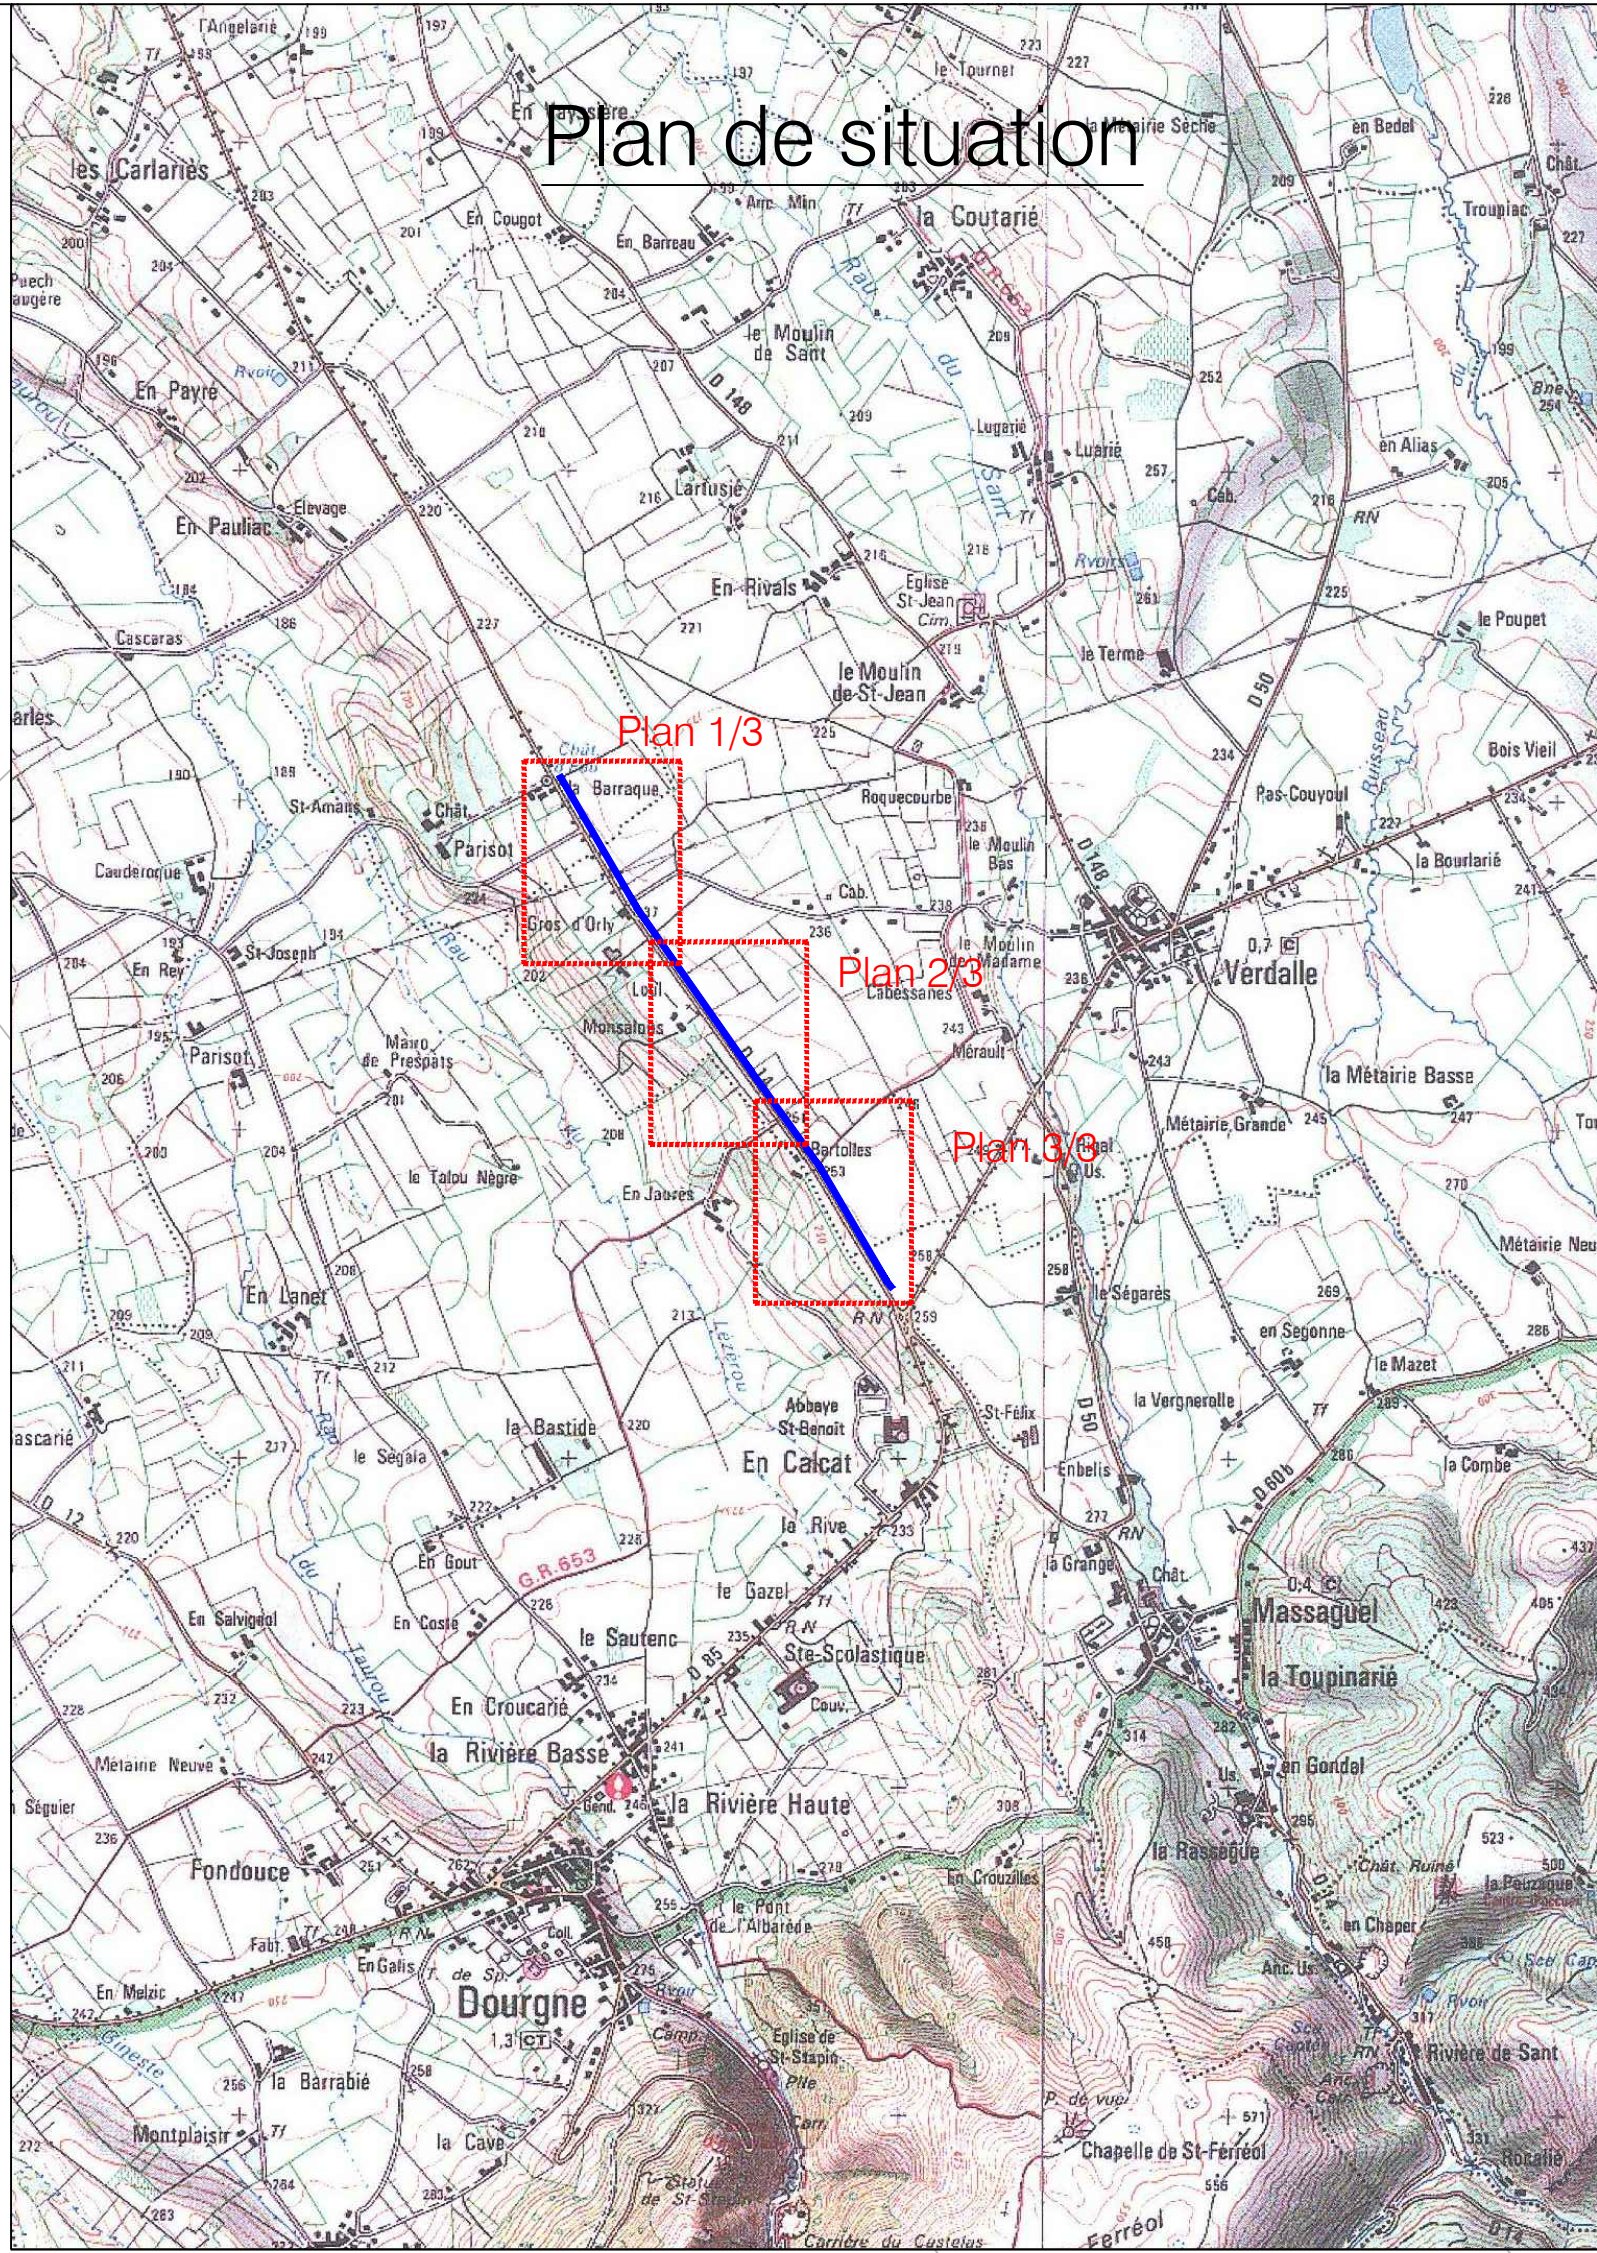

LEGENDE

Conduite de distribution	■110PVC
Conduite de branchement	■25Pchd
Robinet d'arrêt branchement	■
Niche	■
Robinet vanne	■
Poteau d'incendie	■
Ventouse	■
Vidange	■

S.I.A.E.P. du SANT

Département du TARN
Commune de MASSAGUEL-DOURGNE-St AVIT

PLAN DE RECOLEMENT

Alimentation en Eau Potable

Renforcement La Barraque - La Pierre Plantée
Tranche Ferme et Tranche Conditionnelle

NOTA:

Entreprise

Entreprise BESSAC
Le Rivet
81 120 REALMONT
Tél : 05.63.55.51.29

Echelle 1/500

Plan réalisé le: Novembre 2010

Plan 3/3



Plan de Recollement - Topographie - Travaux Informatique
Tél - Fax : 05.63.04.92.16 - Port : 05.63.95.44.78 - E-Mail : resotopo@wanadoo.fr

S.I.A.E.P. du SANT

Département du TARN
Commune de MASSAGUEL-DOURGNE-St AVIT

PLAN DE RECOLEMENT



Alimentation en Eau Potable

Renforcement La Barraque - La Pierre Plantée
Tranche Ferme et Tranche Conditionnelle

NOTA:
RELEVEMENT INSTRUMENTAL AU NIV. IGN 1980
REFERENCE DE NIVELEMENT:
REPERE: COLAS 119 - 2-201-8045
Sont indiqués les cotes de l'axe de l'ouvrage et les cotes de l'ouvrage

Maitre d'Oeuvre	Entreprise
D.D.E.A. 81 19, Rue de Siron 81000 ALBI	Entreprise OULES Chemin de Lourmet BP 9 31180 Castelmorou Tél : 05.61.09.14.16
Echelle 1/250	Plan réalisé le: Novembre 2010

--	--

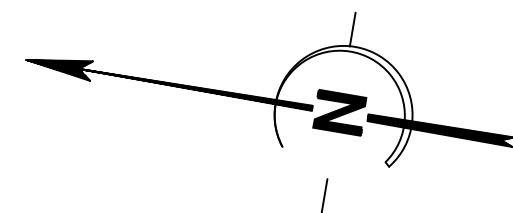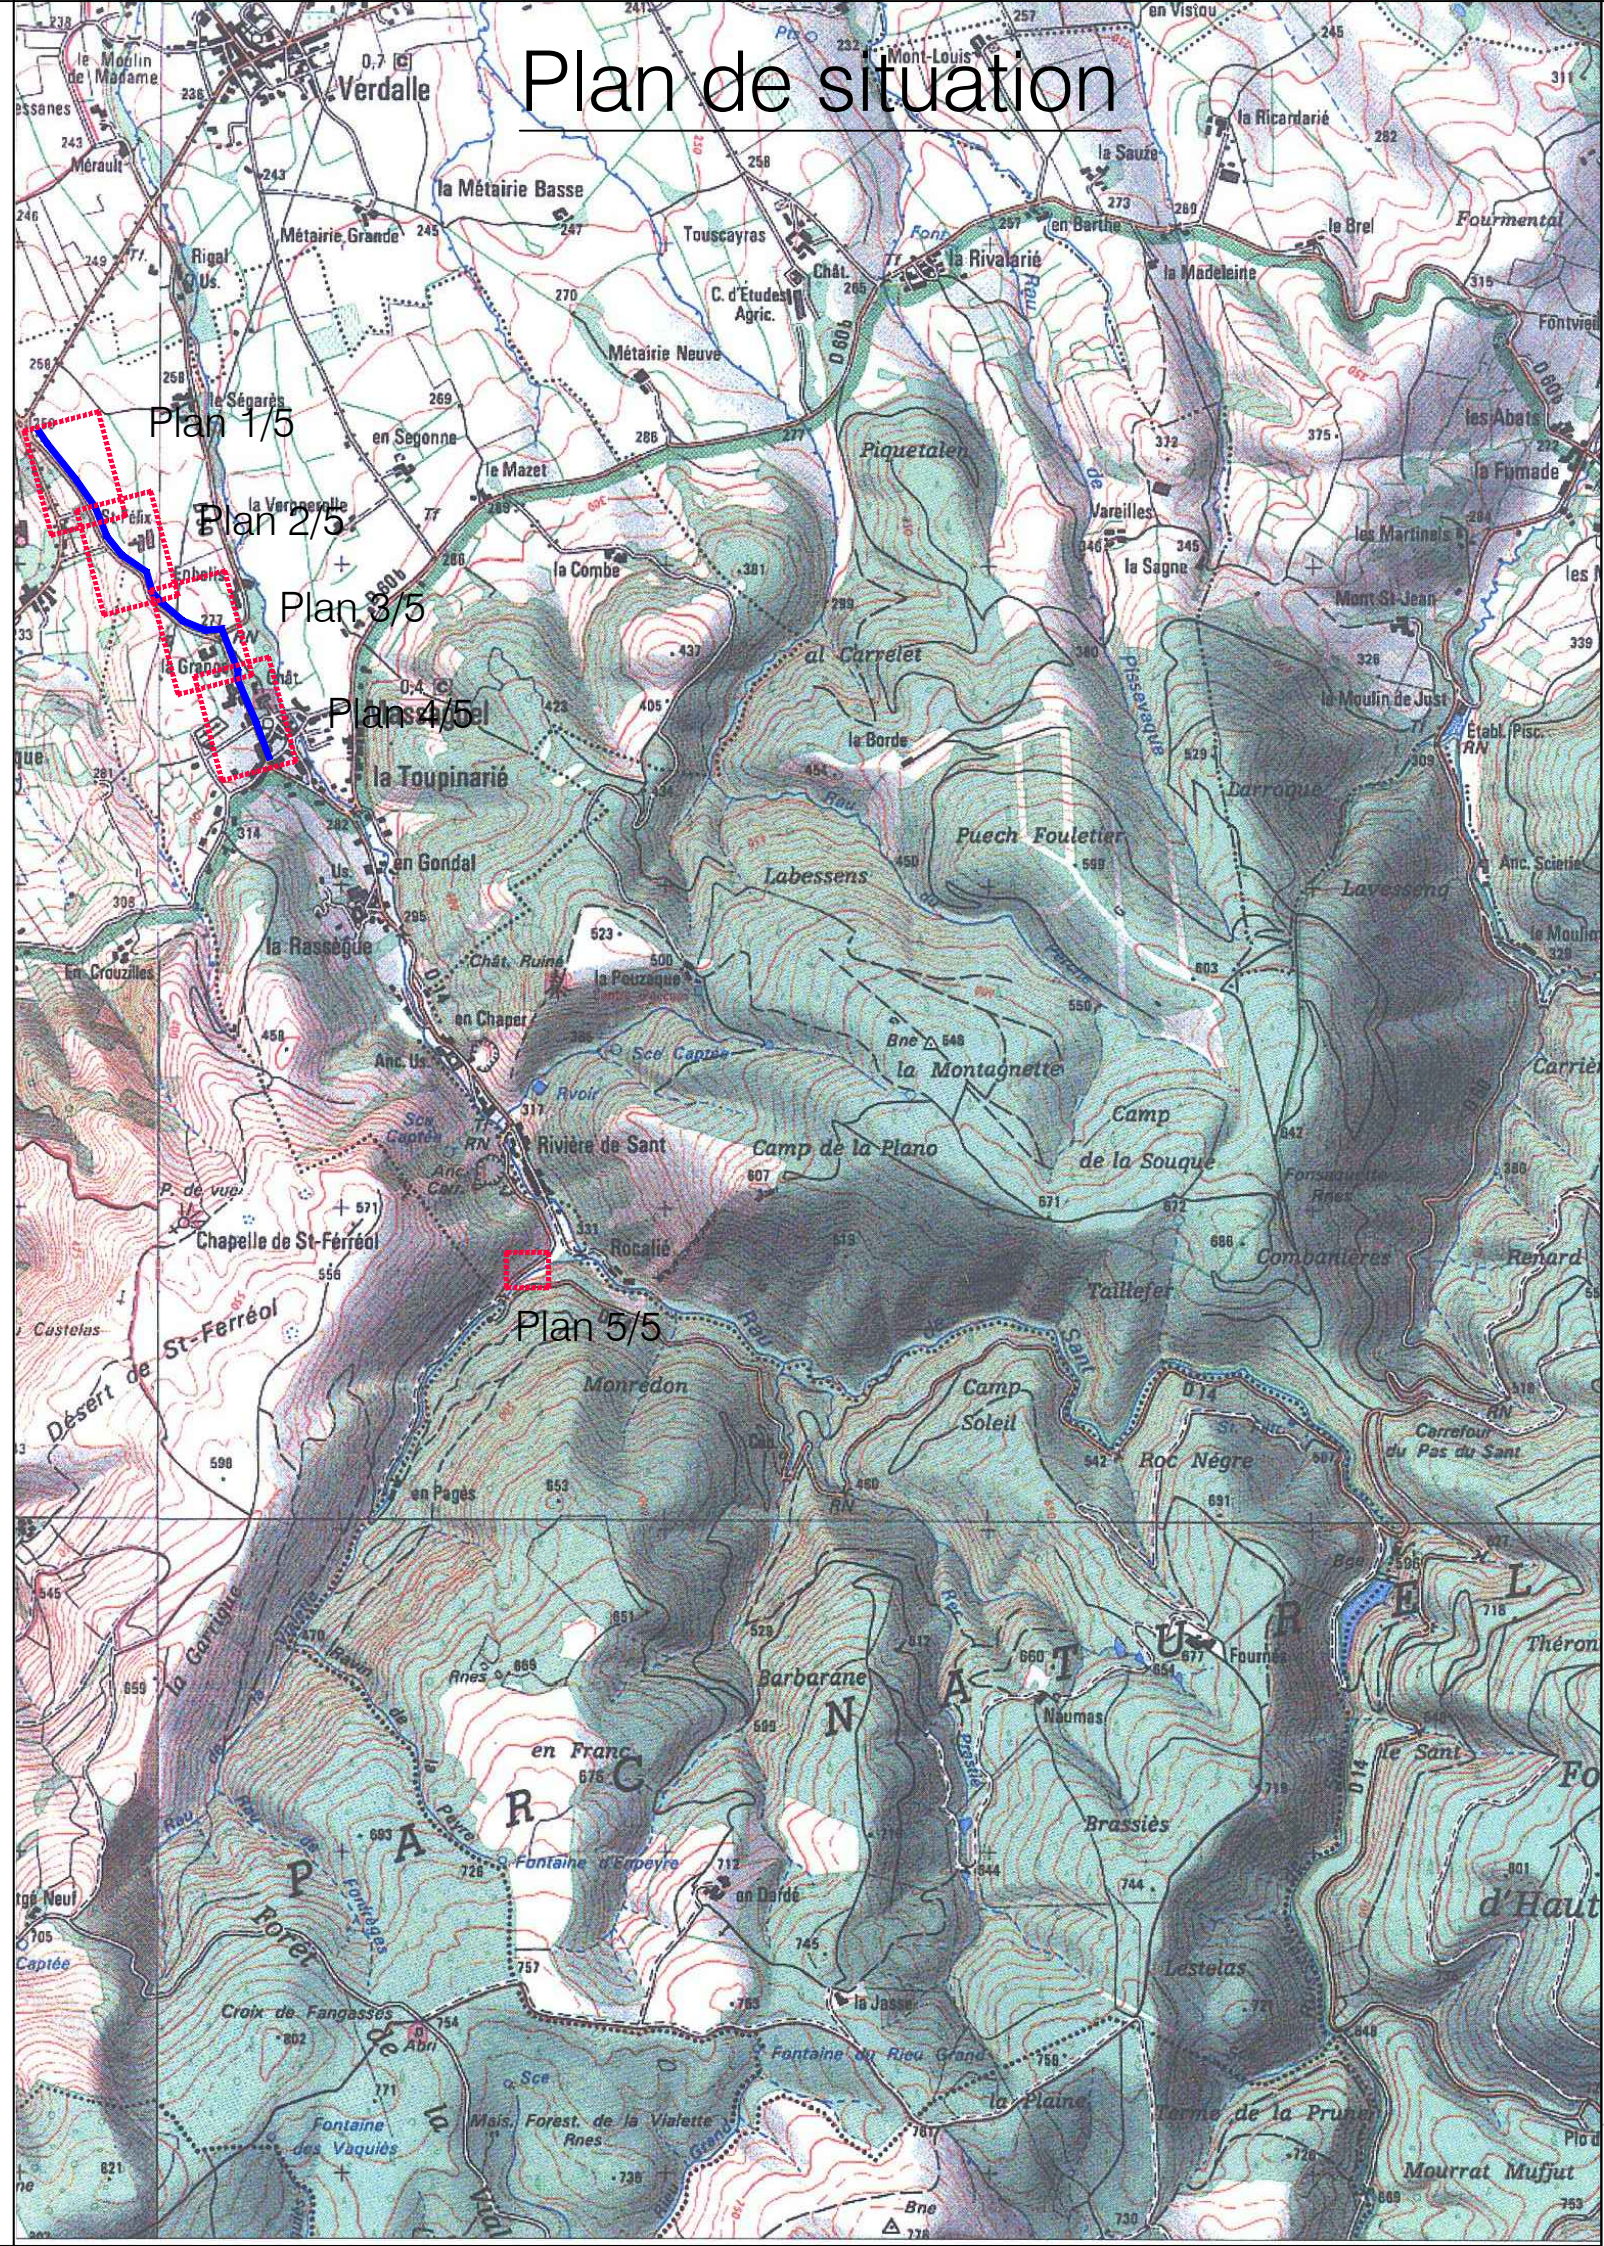


219

215

21

LEGENDE	
Conduite de distribution	Ø250 Fonte
Conduite de branchement	Ø250 Péd.
Robinet d'arrêt branchement	■
Niche	■
Robinet vanne	■
Poteau d'incendie	■
Ventouse	■
Vidange	■

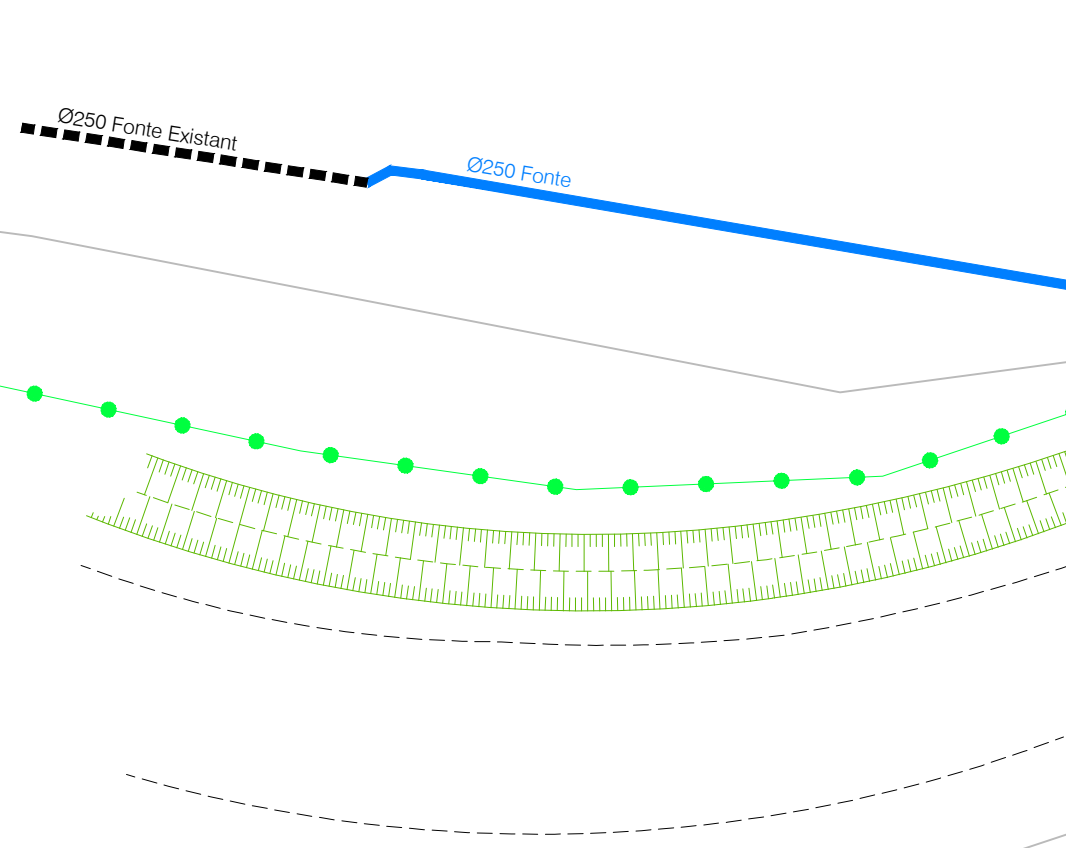

994

244

243

242

LA PIERRE
PLANTÉE

241

240

239

237

S.I.A.E.P. du SANT

Département du TARN
Commune de MASSAGUEL-DOURGNE-St AVIT



PLAN DE RECOLEMENT

Alimentation en Eau Potable

Renforcement La Barraque - La Pierre Plantée
Tranche Ferme et Tranche Conditionnelle


NOTA:

Maitre d'Oeuvre	Entreprise	
D.D.E.A. 81 19, Rue de Siron 81000 ALBI	 Entreprise OULES Chemin de Lourmet BP 9 31180 Castelmaurou Tél : 05.61.09.14.16	
Echelle 1/200	Plan réalisé le: Novembre 2010	Plan 2/5

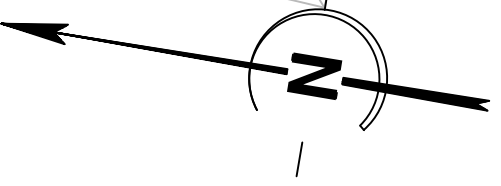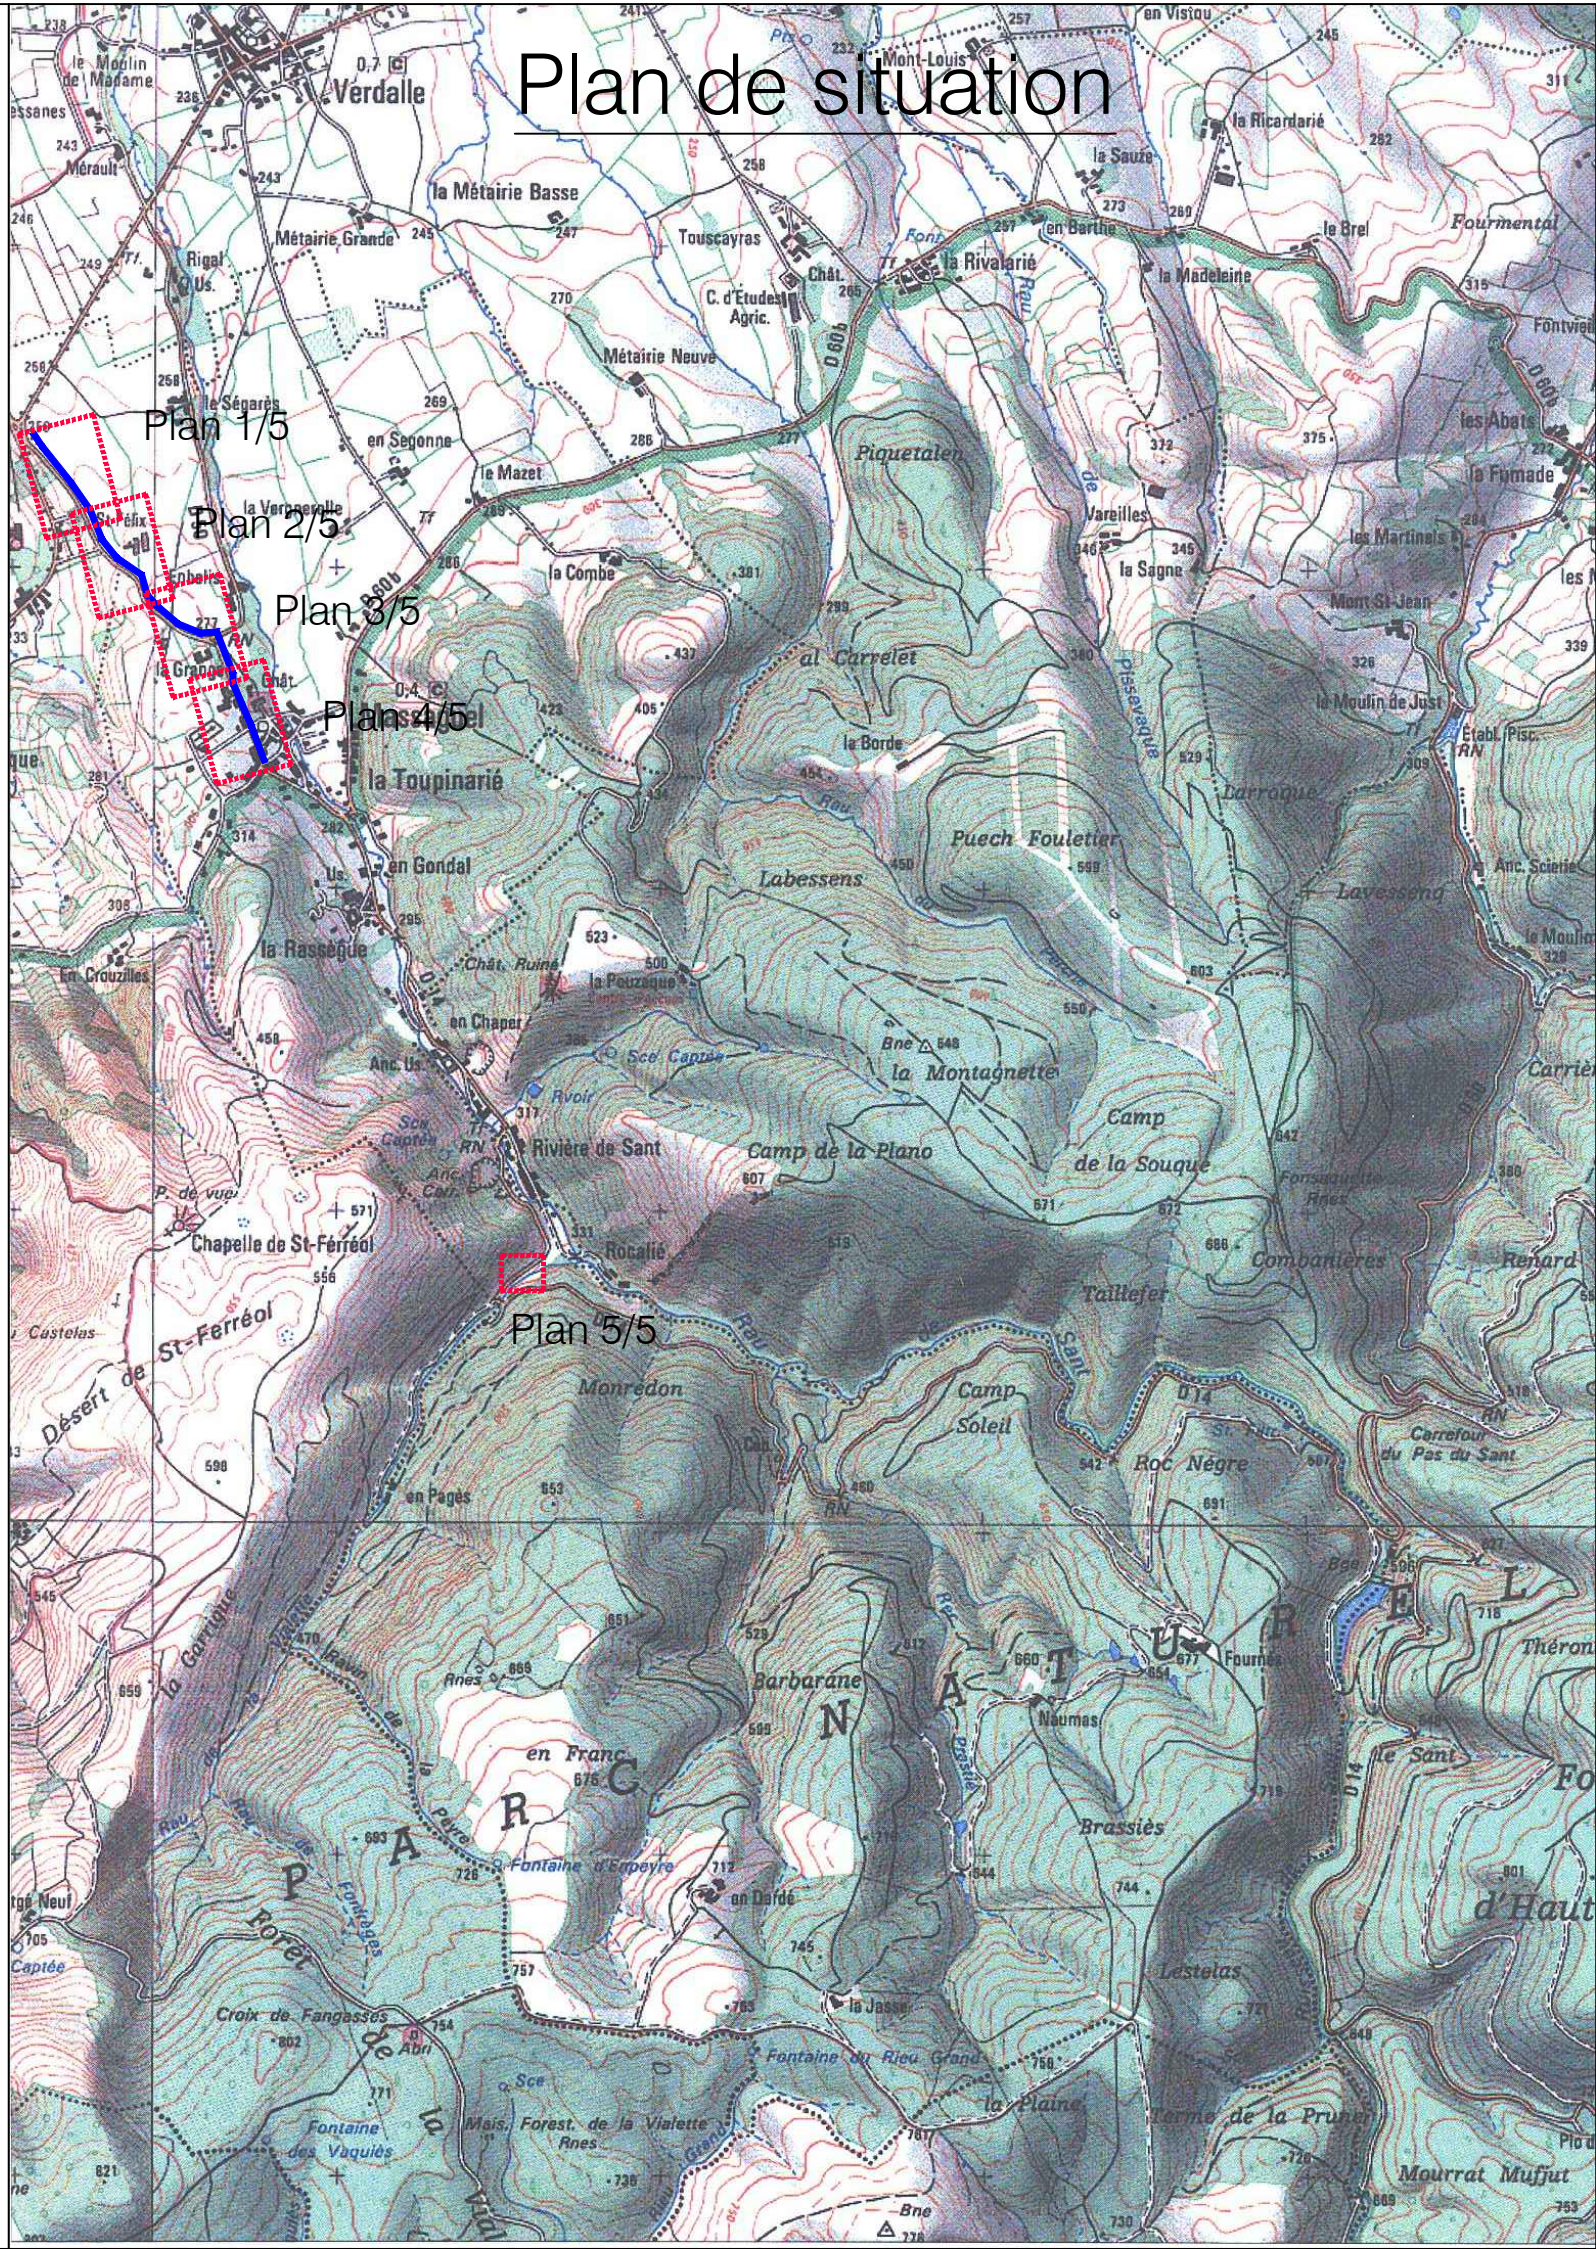

LEGENDE

Conduite de distribution		Ø250 Fonte
Conduite de branchement		Ø250 fonte
Robinet d'arrêt branchement		
Niche		
Robinet vance		
Poteau d'incendie		
Ventouse		
Vidange		

 

S.I.A.E.P. du SART

Département du TARN
Commune de MASSAGUEL-DOURGNE-St AVIT


PLAN DE RECOLEMENT

Alimentation en Eau Potable

Renforcement La Barraque - La Pierre Plantée
Tranche Ferme et Tranche Conditionnelle

NOTA :


Entreprise
Entreprise OULES
Chemin de Lourmet BP 9
31180 Castelmaurou
Tél : 05.61.09.14.16

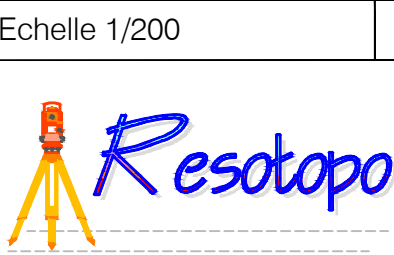


Plan de Recollement - Topographie - Travaux Informatique

LEGENDE

- Conduite de distribution
- Conduite de branchement
- Robinet d'arrêt branchement
- Niche
- Robinet vannes
- Poteau d'incendie
- Ventouse
- Vidange

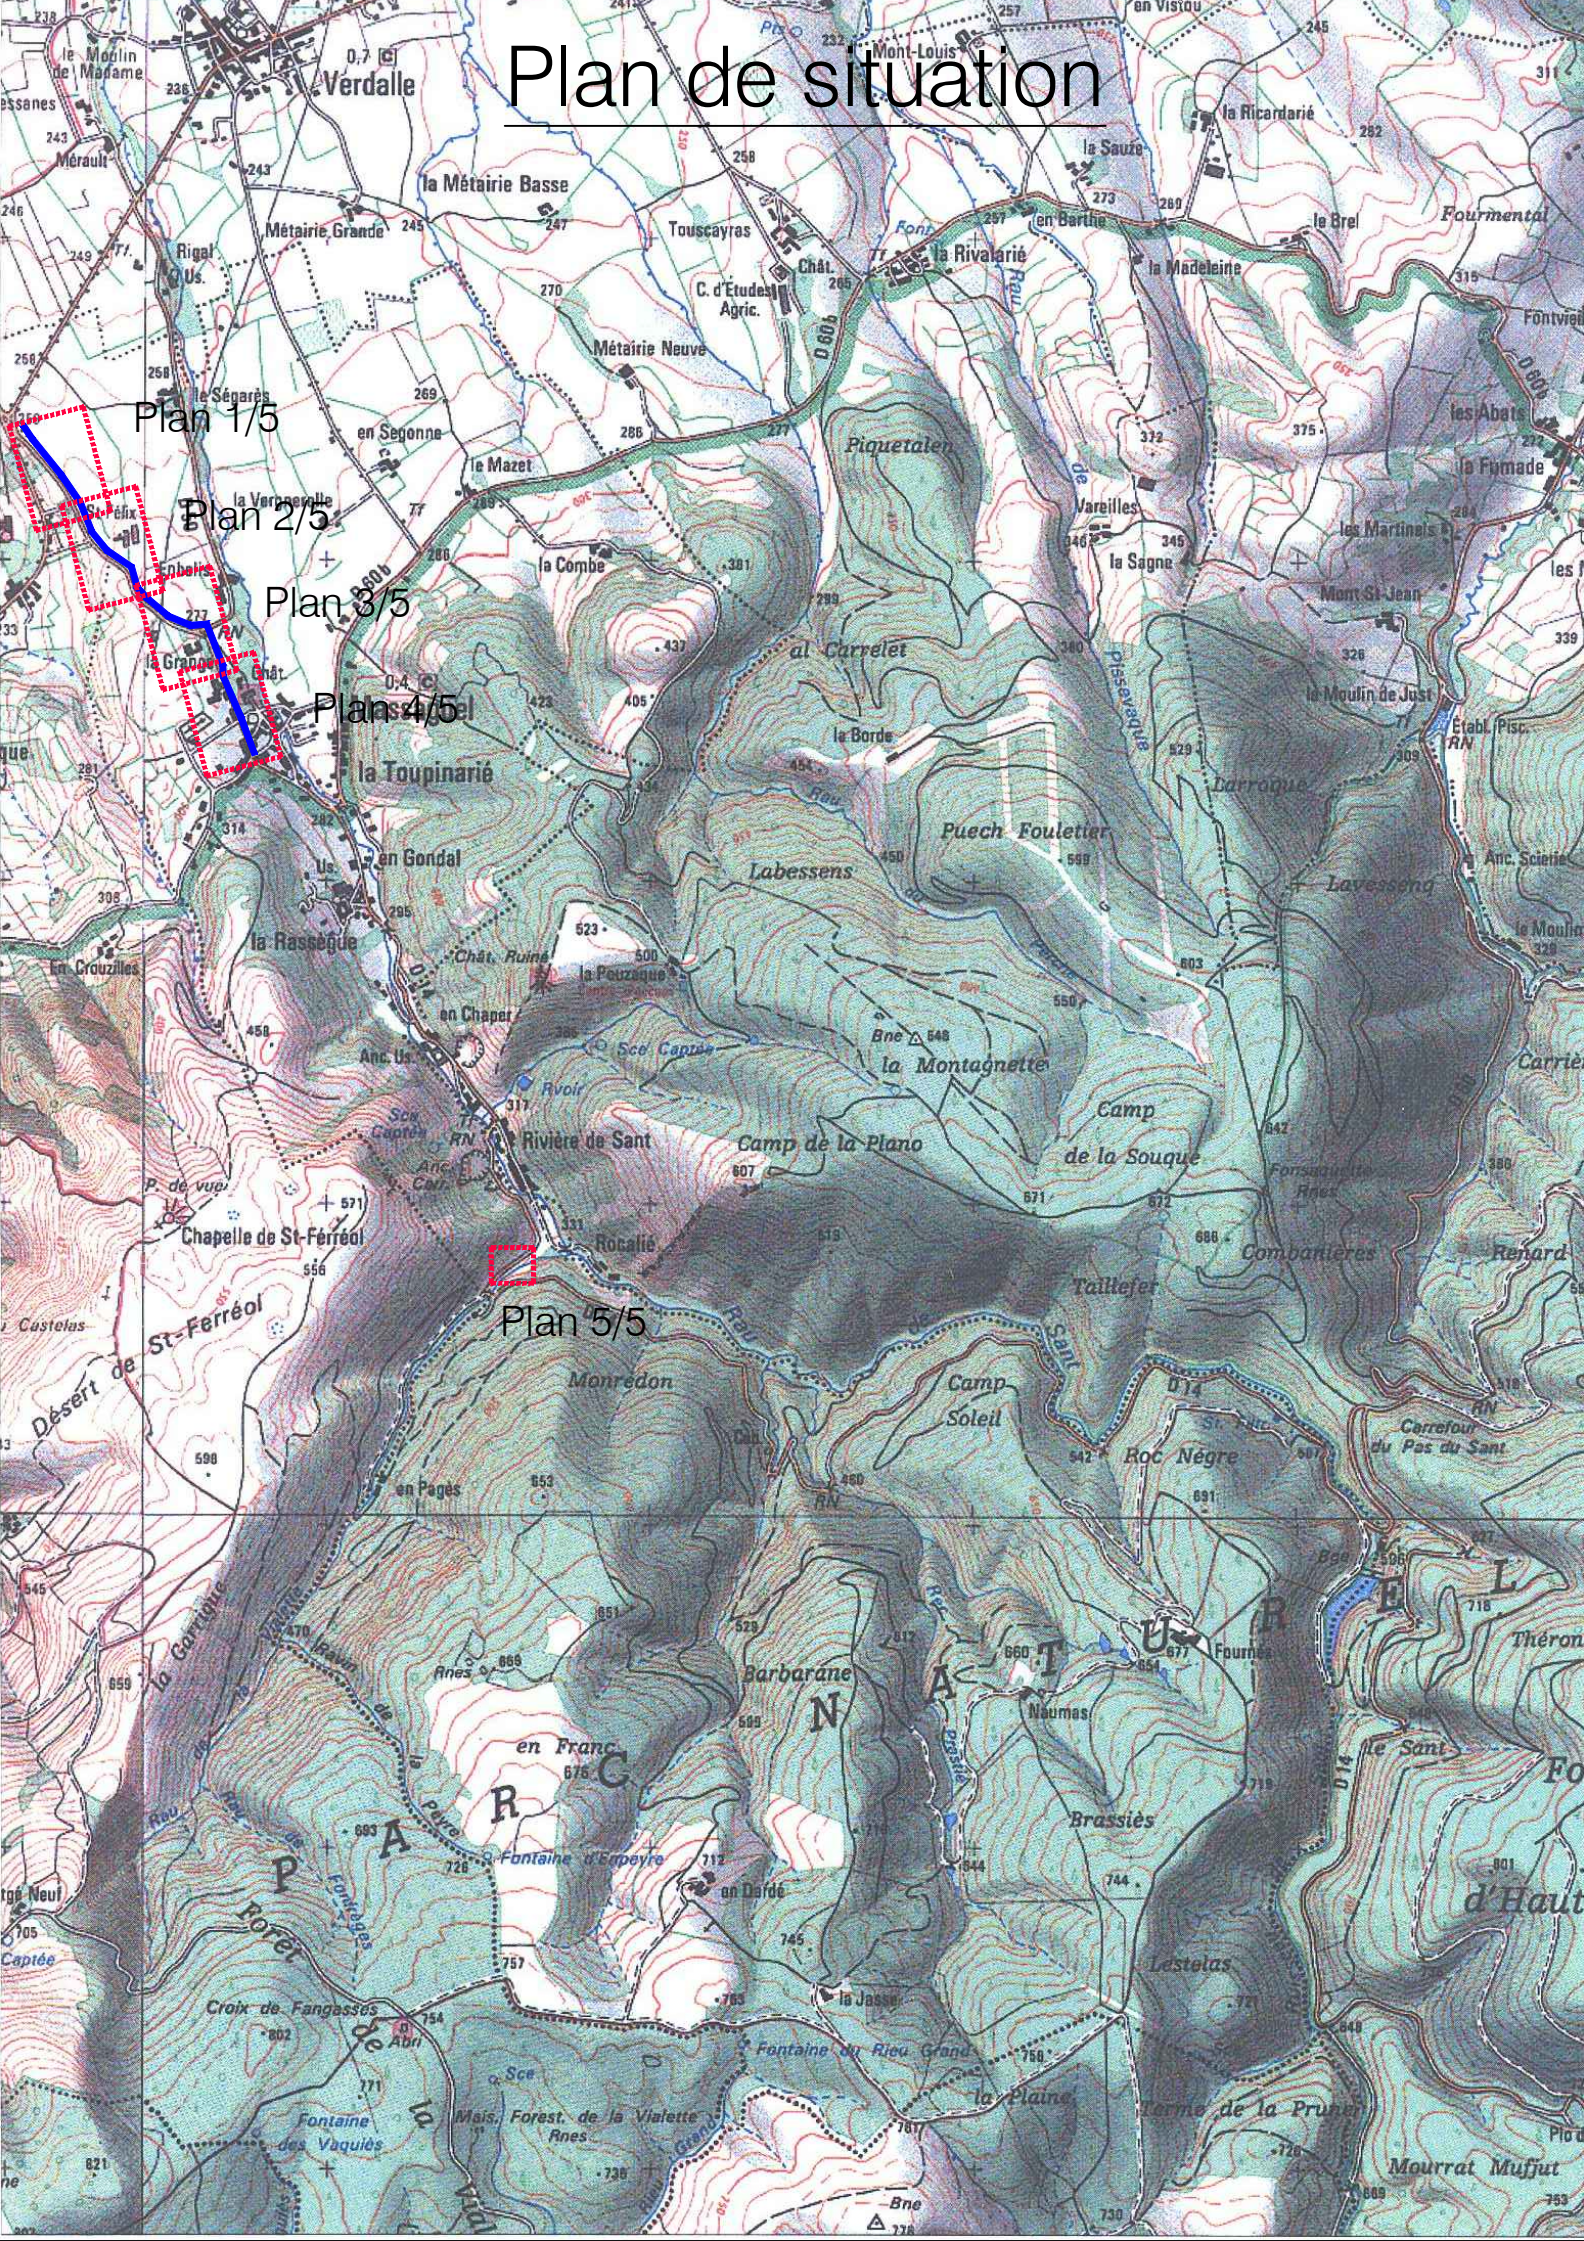

Plan de situation

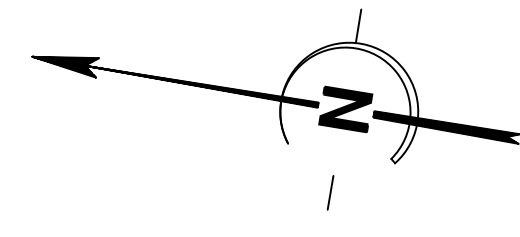

Avenue André CABROL

Département du TARN
Commune de MASSAGUEL-DOURGNE-St AVIT

PLAN DE RECOLEMENT



Alimentation en Eau Potable

Renforcement La Barraque - La Pierre Plantée
Tranche Ferme et Tranche Conditionnelle

Débimetre DN 200

NOTA :
NIVELLEMENT RATTACHE AU NGF-IGN 1969
REFERENCE DE NIVELLEMENT:
REPERE: Z.D.L3 - 118 _ Z=281.943m
Eglise de Massaguel
Jambage sud-ouest du mur de façade antérieur nord-ouest du clocher

Maitre d'Oeuvre	Entreprise	
D.D.E.A. 81 19, Rue de Siron 81000 ALBI		Entreprise OULES Chemin de Lourmet BP 9 31180 Castelmaurou Tél : 05.61.09.14.16
Echelle 1/250	Plan réalisé le: Novembre 2010	Plan 5/5
 Plan de Recolement - Topographie - Travaux Infographie " Bourgade" - 3, lot de Beucheville - 82100 CASTELSARRASIN Tél - Fax : 05 63 04 92 16 - Port : 06 83 95 44 78 - E-Mail : resotopo@wanadoo.fr		

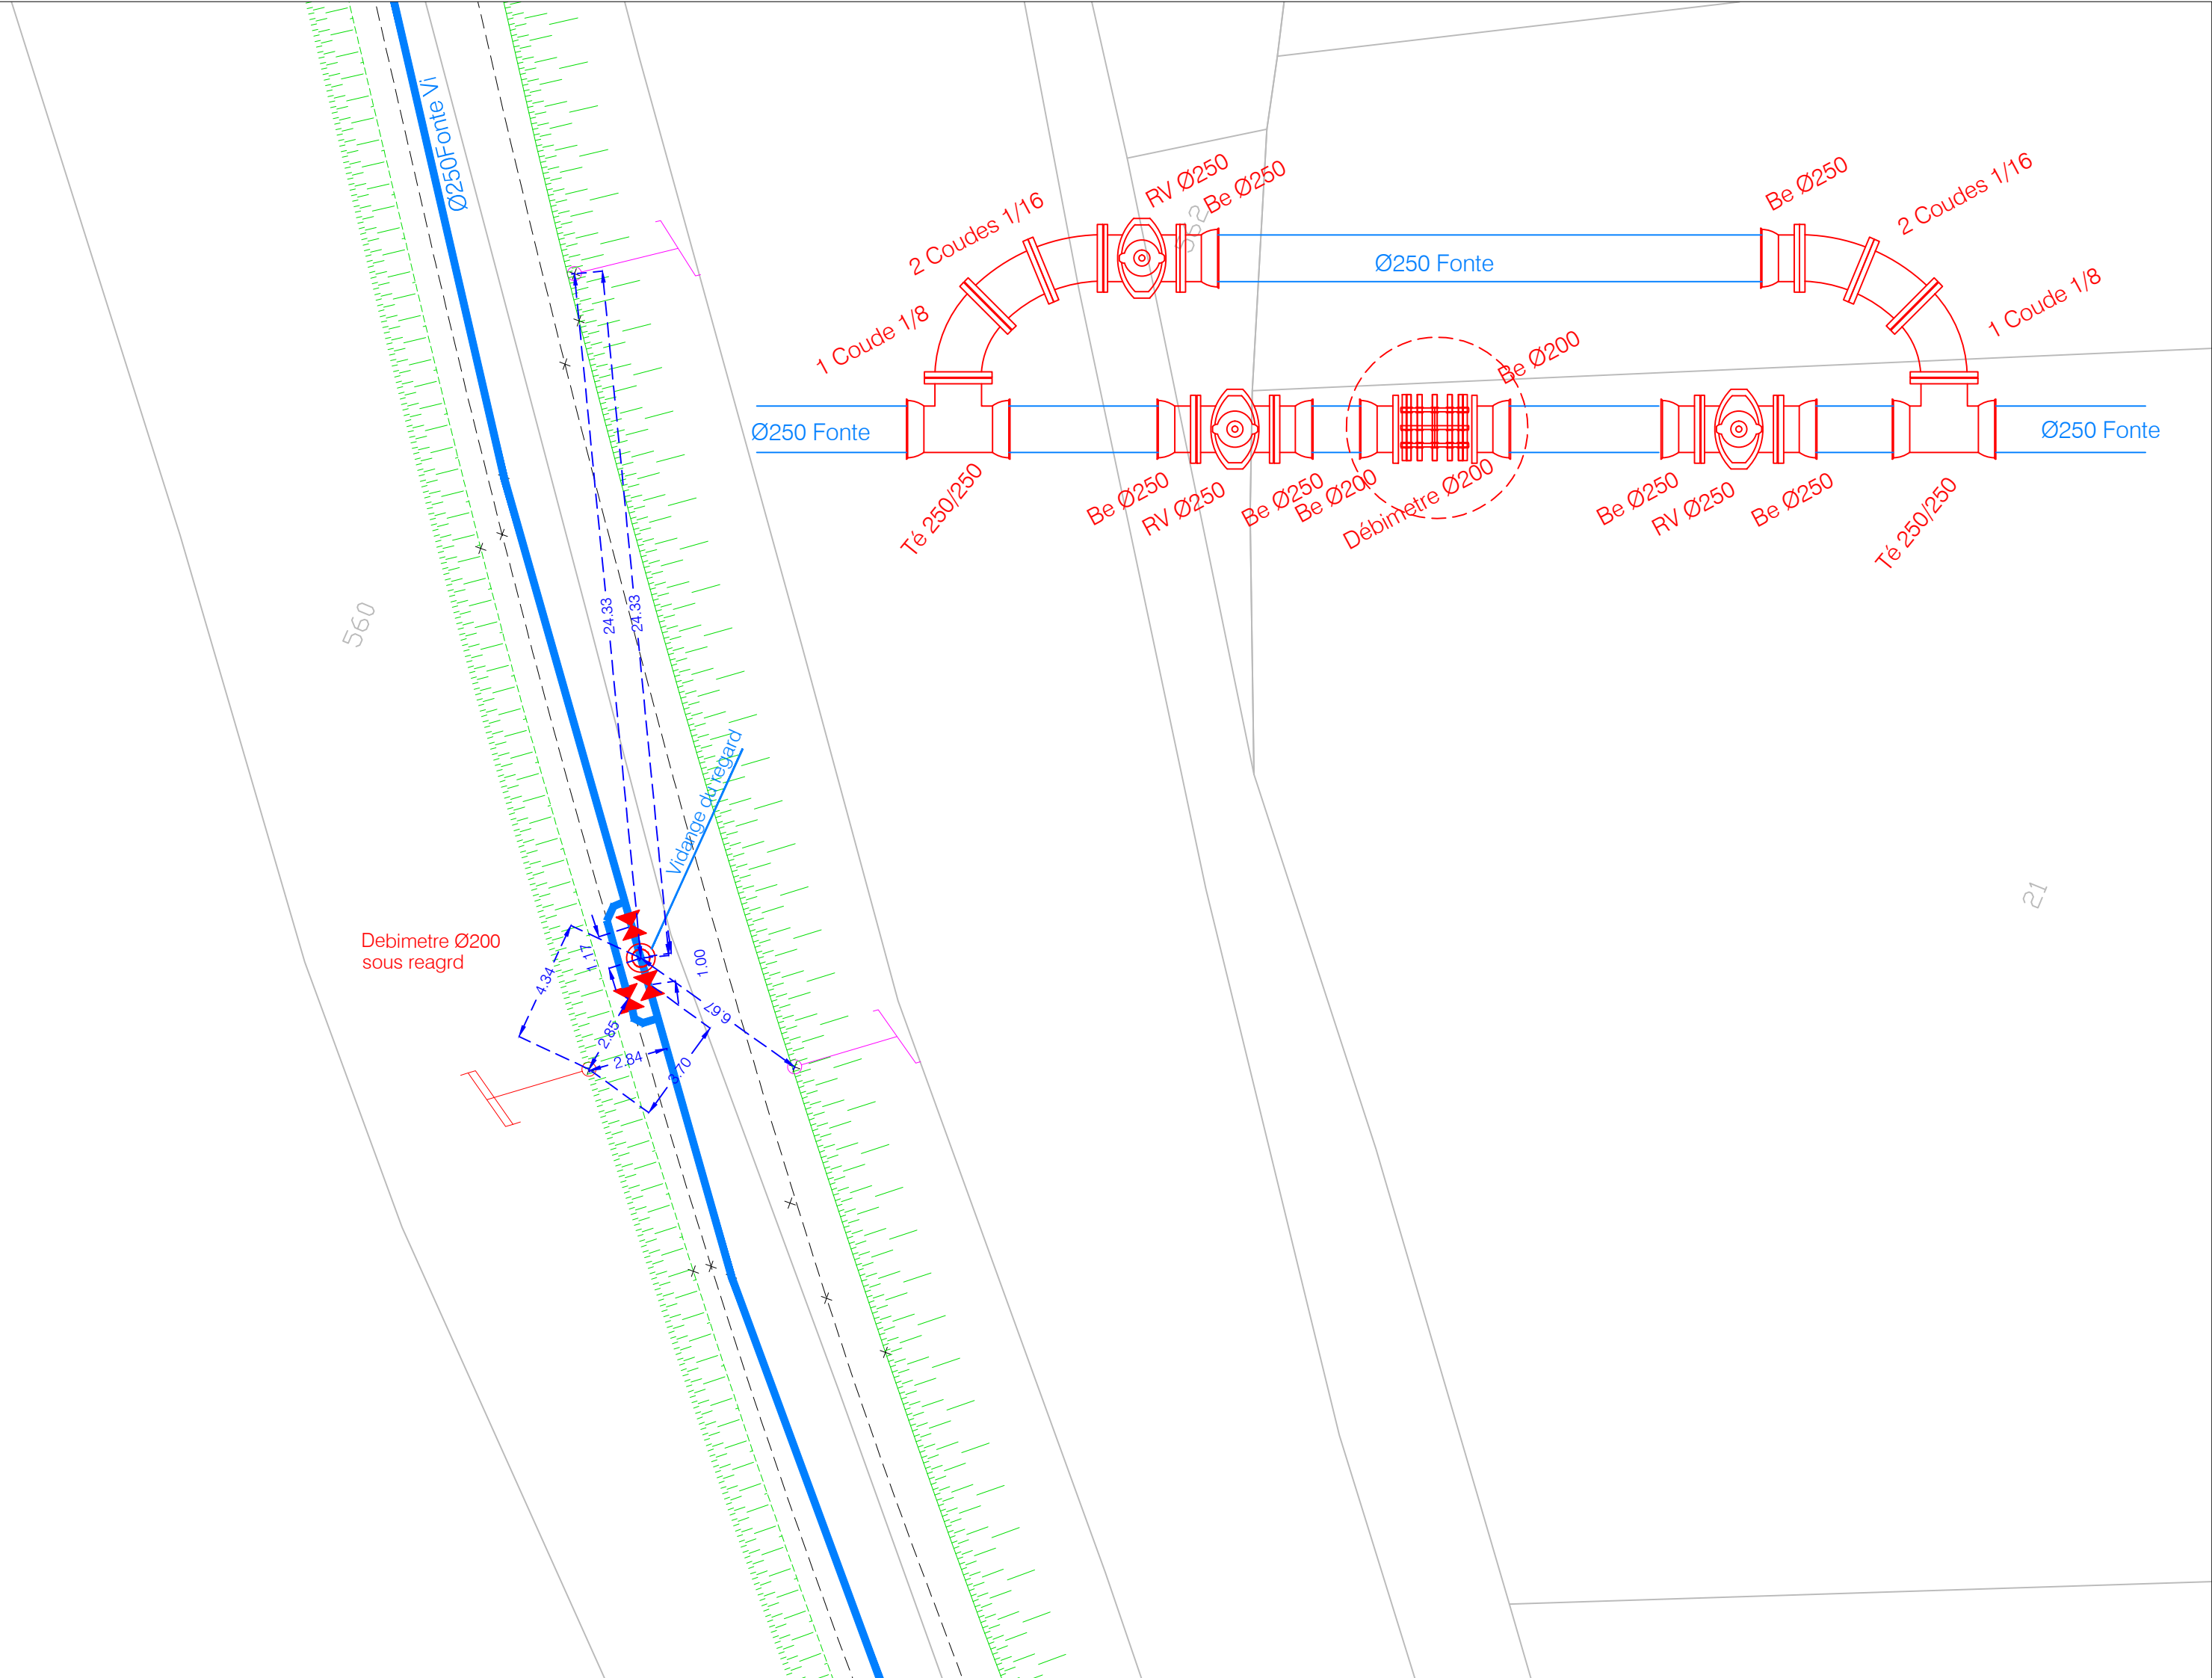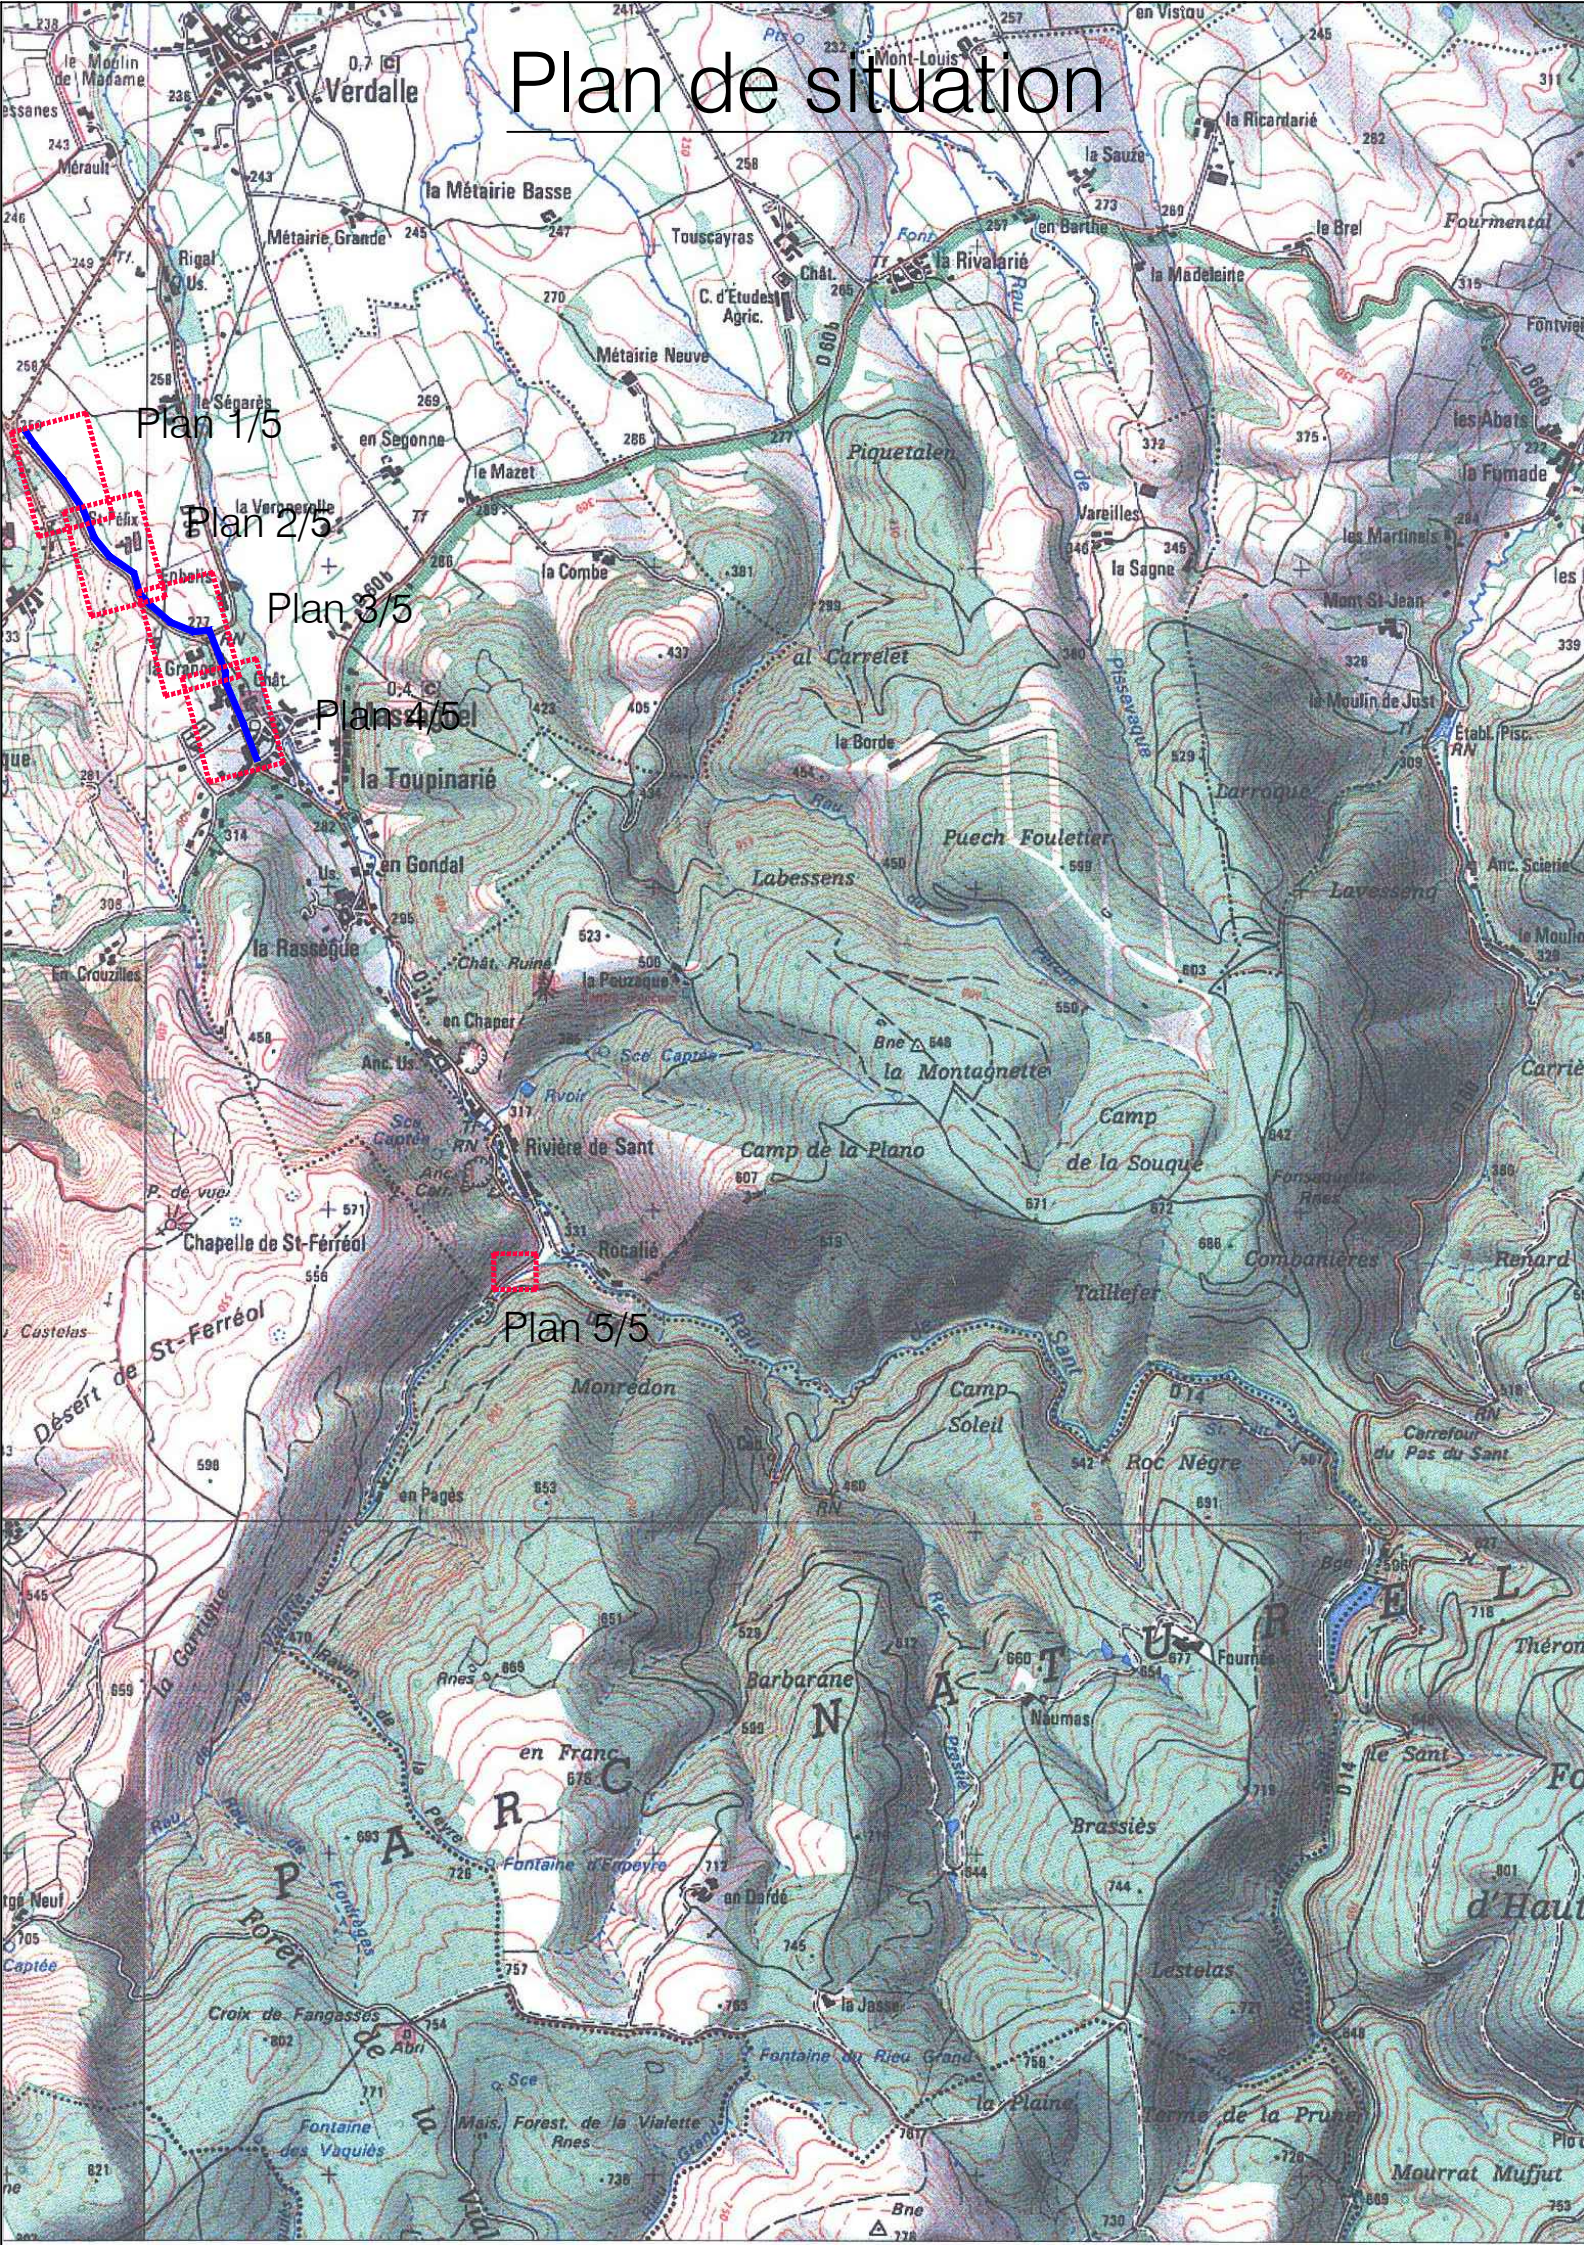




Légende

eau_semn81_ponctuel

eau_semn81_ponctuel

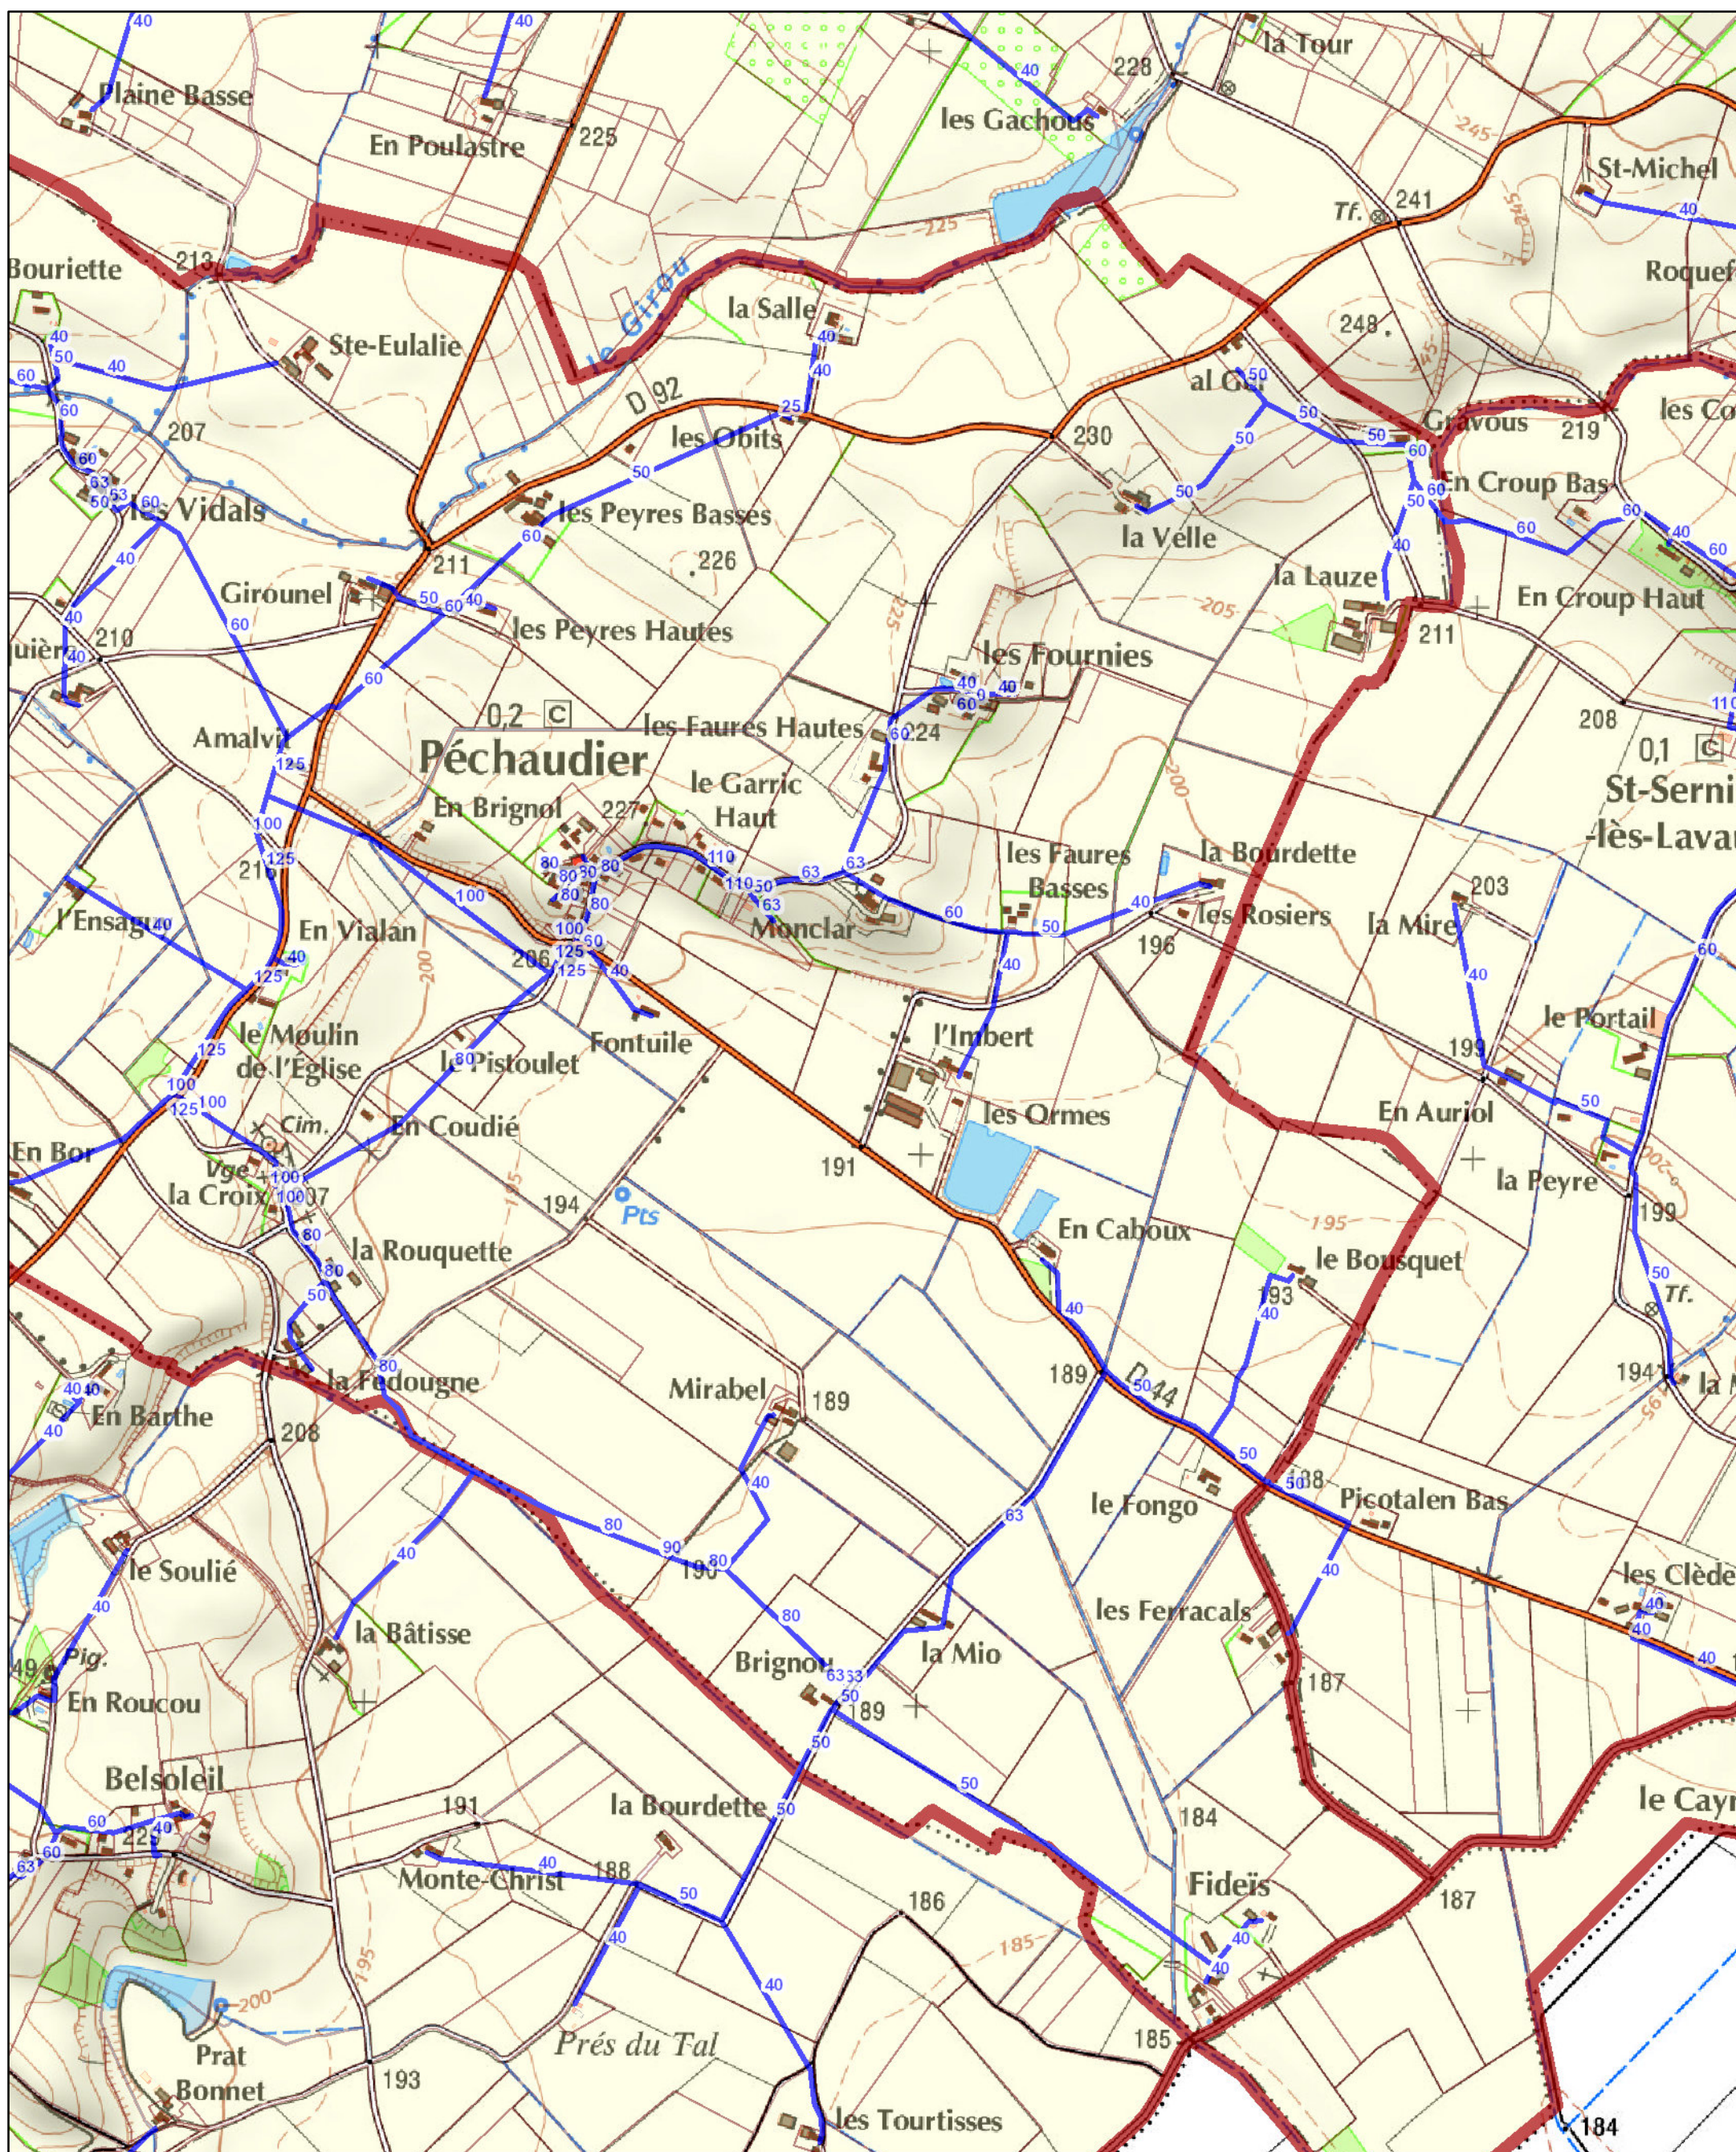

Légende

eau_semn81_ponctuel

eau_semn81_ponctuel



0 210 420 630 840 m



Légende

eau_semn81_ponctuel

eau_semn81_ponctuel



Légende

eau_semn81_ponctuel

eau_semn81_ponctuel



eau_semn81_ponctuel

19/11/2018


HEXION
INS
MPTAGE

BR
CCSA

COMMUNE DE VIVIER
Distribué par Le Pas du Sant

VIVIER
Les montagnes

Venant du réservoir
de Galleye
Interconnection
Pas du Sant

 

PREFECTURE DU TARN
COMMUNE DE :

SEMALENS

PLUUI
PLAN LOCAL D'URBANISME INTERCOMMUNAL

Recommandé de l'Etat :
Communes du Semalens
de Semalens
Rue de la République
81700 SEMA
05 63 28 81 41

PLUUI

Article 1

Article 2

Plan du réseau eau potable
1/5000°

5.1

INTÉRESSANTS

VISA

DATE:

Le Président

INTÉRESSANTS

RÉSERVOIR
DE 300 m³

RÉSERVOIR
DE 300 m³

RÉSERVOIR
DE 20 m³


CAPTAGE
(Trépin)

STATION DE
TRAITEMENT

CAPTAGE

CAPTAGE



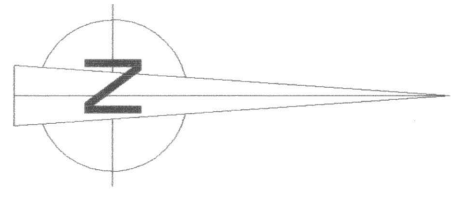

COMMUNE DE :
SOUAL

PLUI
PLAN LOCAL D'URBANISME INTERCOMMUNAL

Approbation du Plan Local d'Urbanisme Intercommunal
Le 10/10/2018
Le Maire
06 63 73 4 46



PLUI

Approbation








Plan du réseau eau potable
1/5000°

5.1



Responsable de l'étude :
Communauté de Communes
de Sor et Agout
Espace Loisirs "Les Etangs"
81710 SAIX
05 63 72 84 84

P.L.U.I.

Arrêté le :

Approuvé le :

Exécutoire le :


VISA

Date :
Le Président,

INTERVENANTS

Plan du réseau eau potable
1/5000°

5.1

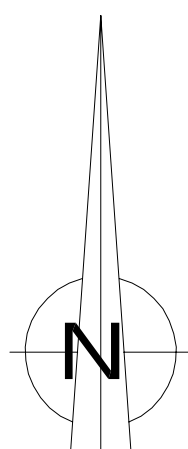



PREFECTURE DU TARN
COMMUNE DE :

SAINT AVIT

Responsable de l'étude :
Communauté de Communes
de Sor et Agout
Espace Local "Les Etangs"
BP 20
81710 SAK
05 63 72 84 84

PLU
PLAN LOCAL D'URBANISME

P.L.U.I.

Approuvé le :

VISA


Date :
Le Président,

INTERVENANTS

Plan du réseau
eau potable 1/5 000°

5.1


PLU
PLAN LOCAL D'URBANISME

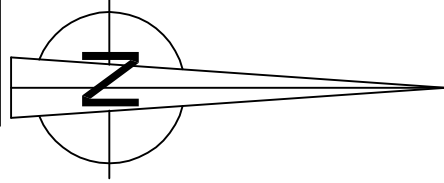


Vu pour être annexé à la délibération
du Conseil Communautaire en date du
arrêté le Plan Local d'Urbanisme

NISA
Date :
et l'urbanisme

Plan du réseau
eau potable 1/7000°

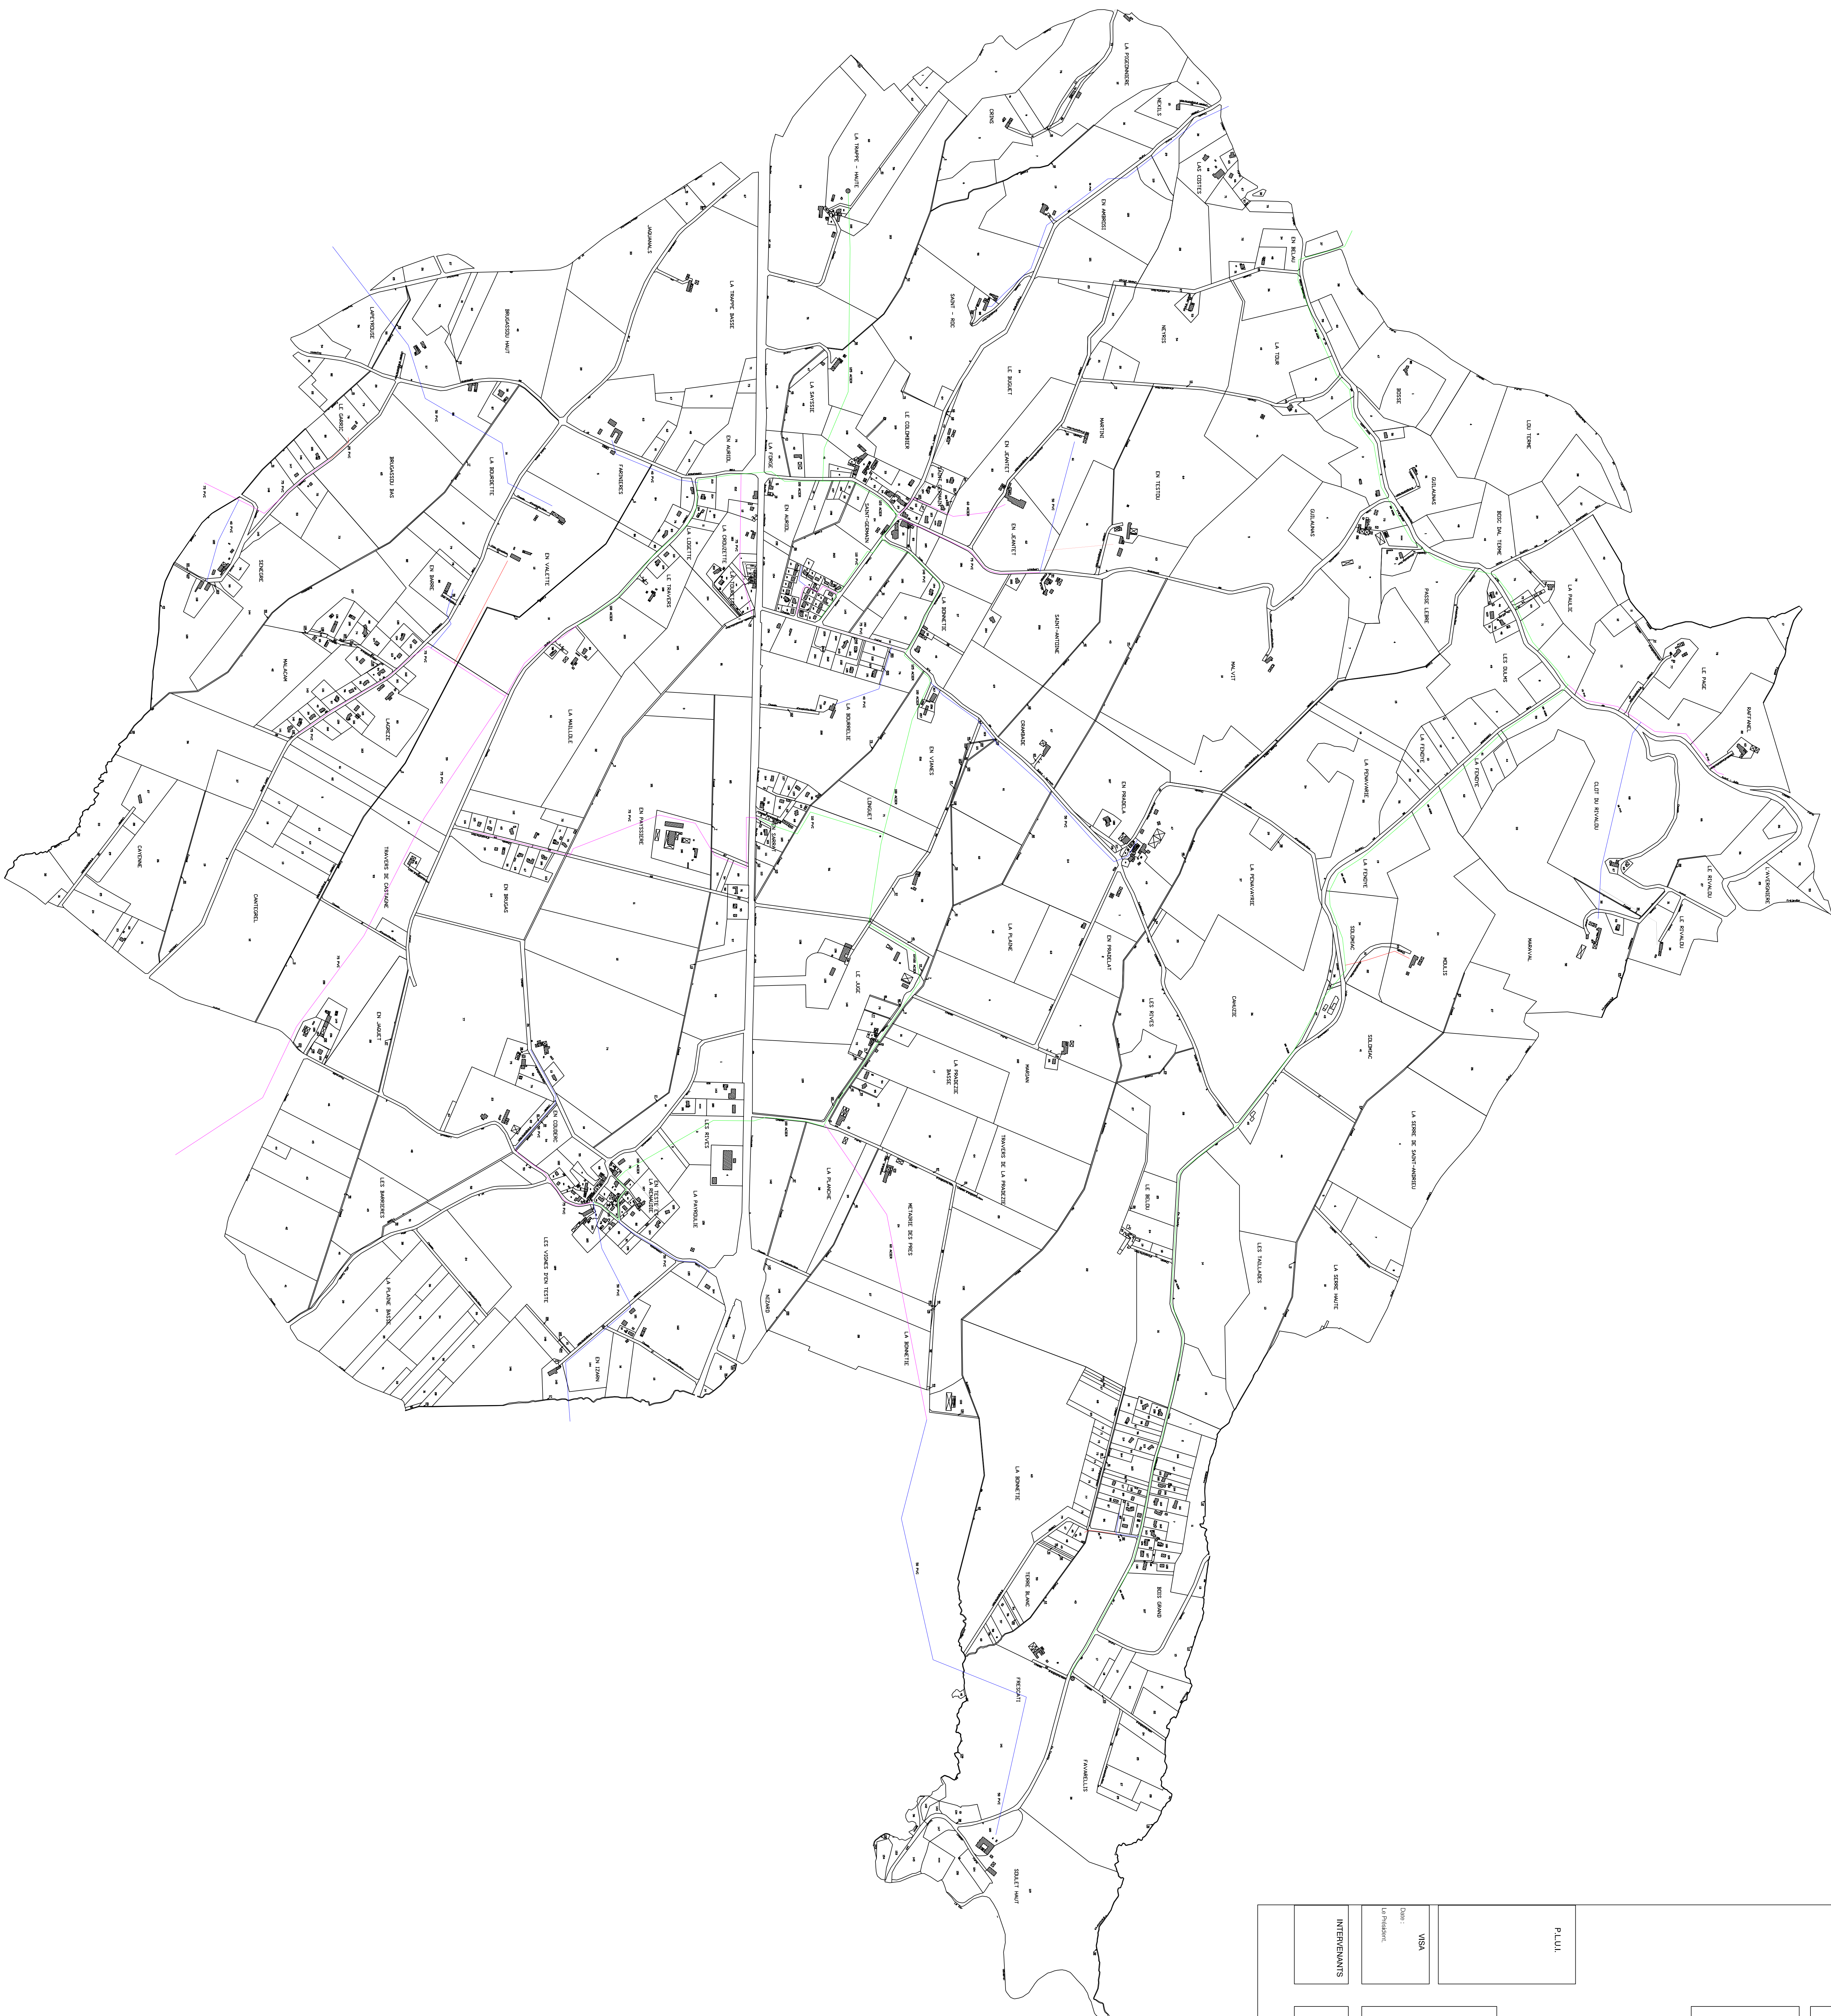

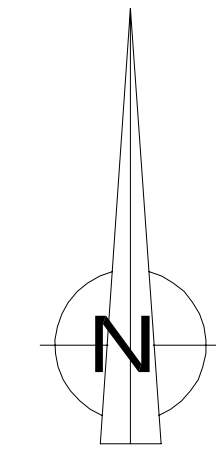

POTEAU INCENDIE



PREFECTURE DU TARN
COMMUNE DE :

VERDALLE

Responsable de l'étude :
Communauté de Communes
de Sor et Agout
Espace Loisirs "Les Bangs"
BP 28
81710 SAK
05 63 72 84 84

PLUI
PLAN LOCAL D'URBANISME INTERCOMMUNAL

P.L.U.I.


Approuvé le :


VISA

Date :
Le Président,

INTERVENANTS

Plan du réseau eau potable
1/5000°

5.1

