


CROT BARD

LES CHAMPS DESSOUS

LES QUARTIERS

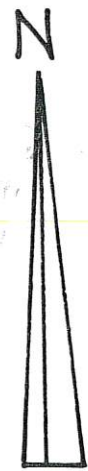

+ Cure

P.C.V. Ø113/125 POSER

Ø100 EXIST

Chemin de la tourade


Avallon


Route

(Rivière)

PRÉS SC

AILLIÈRE

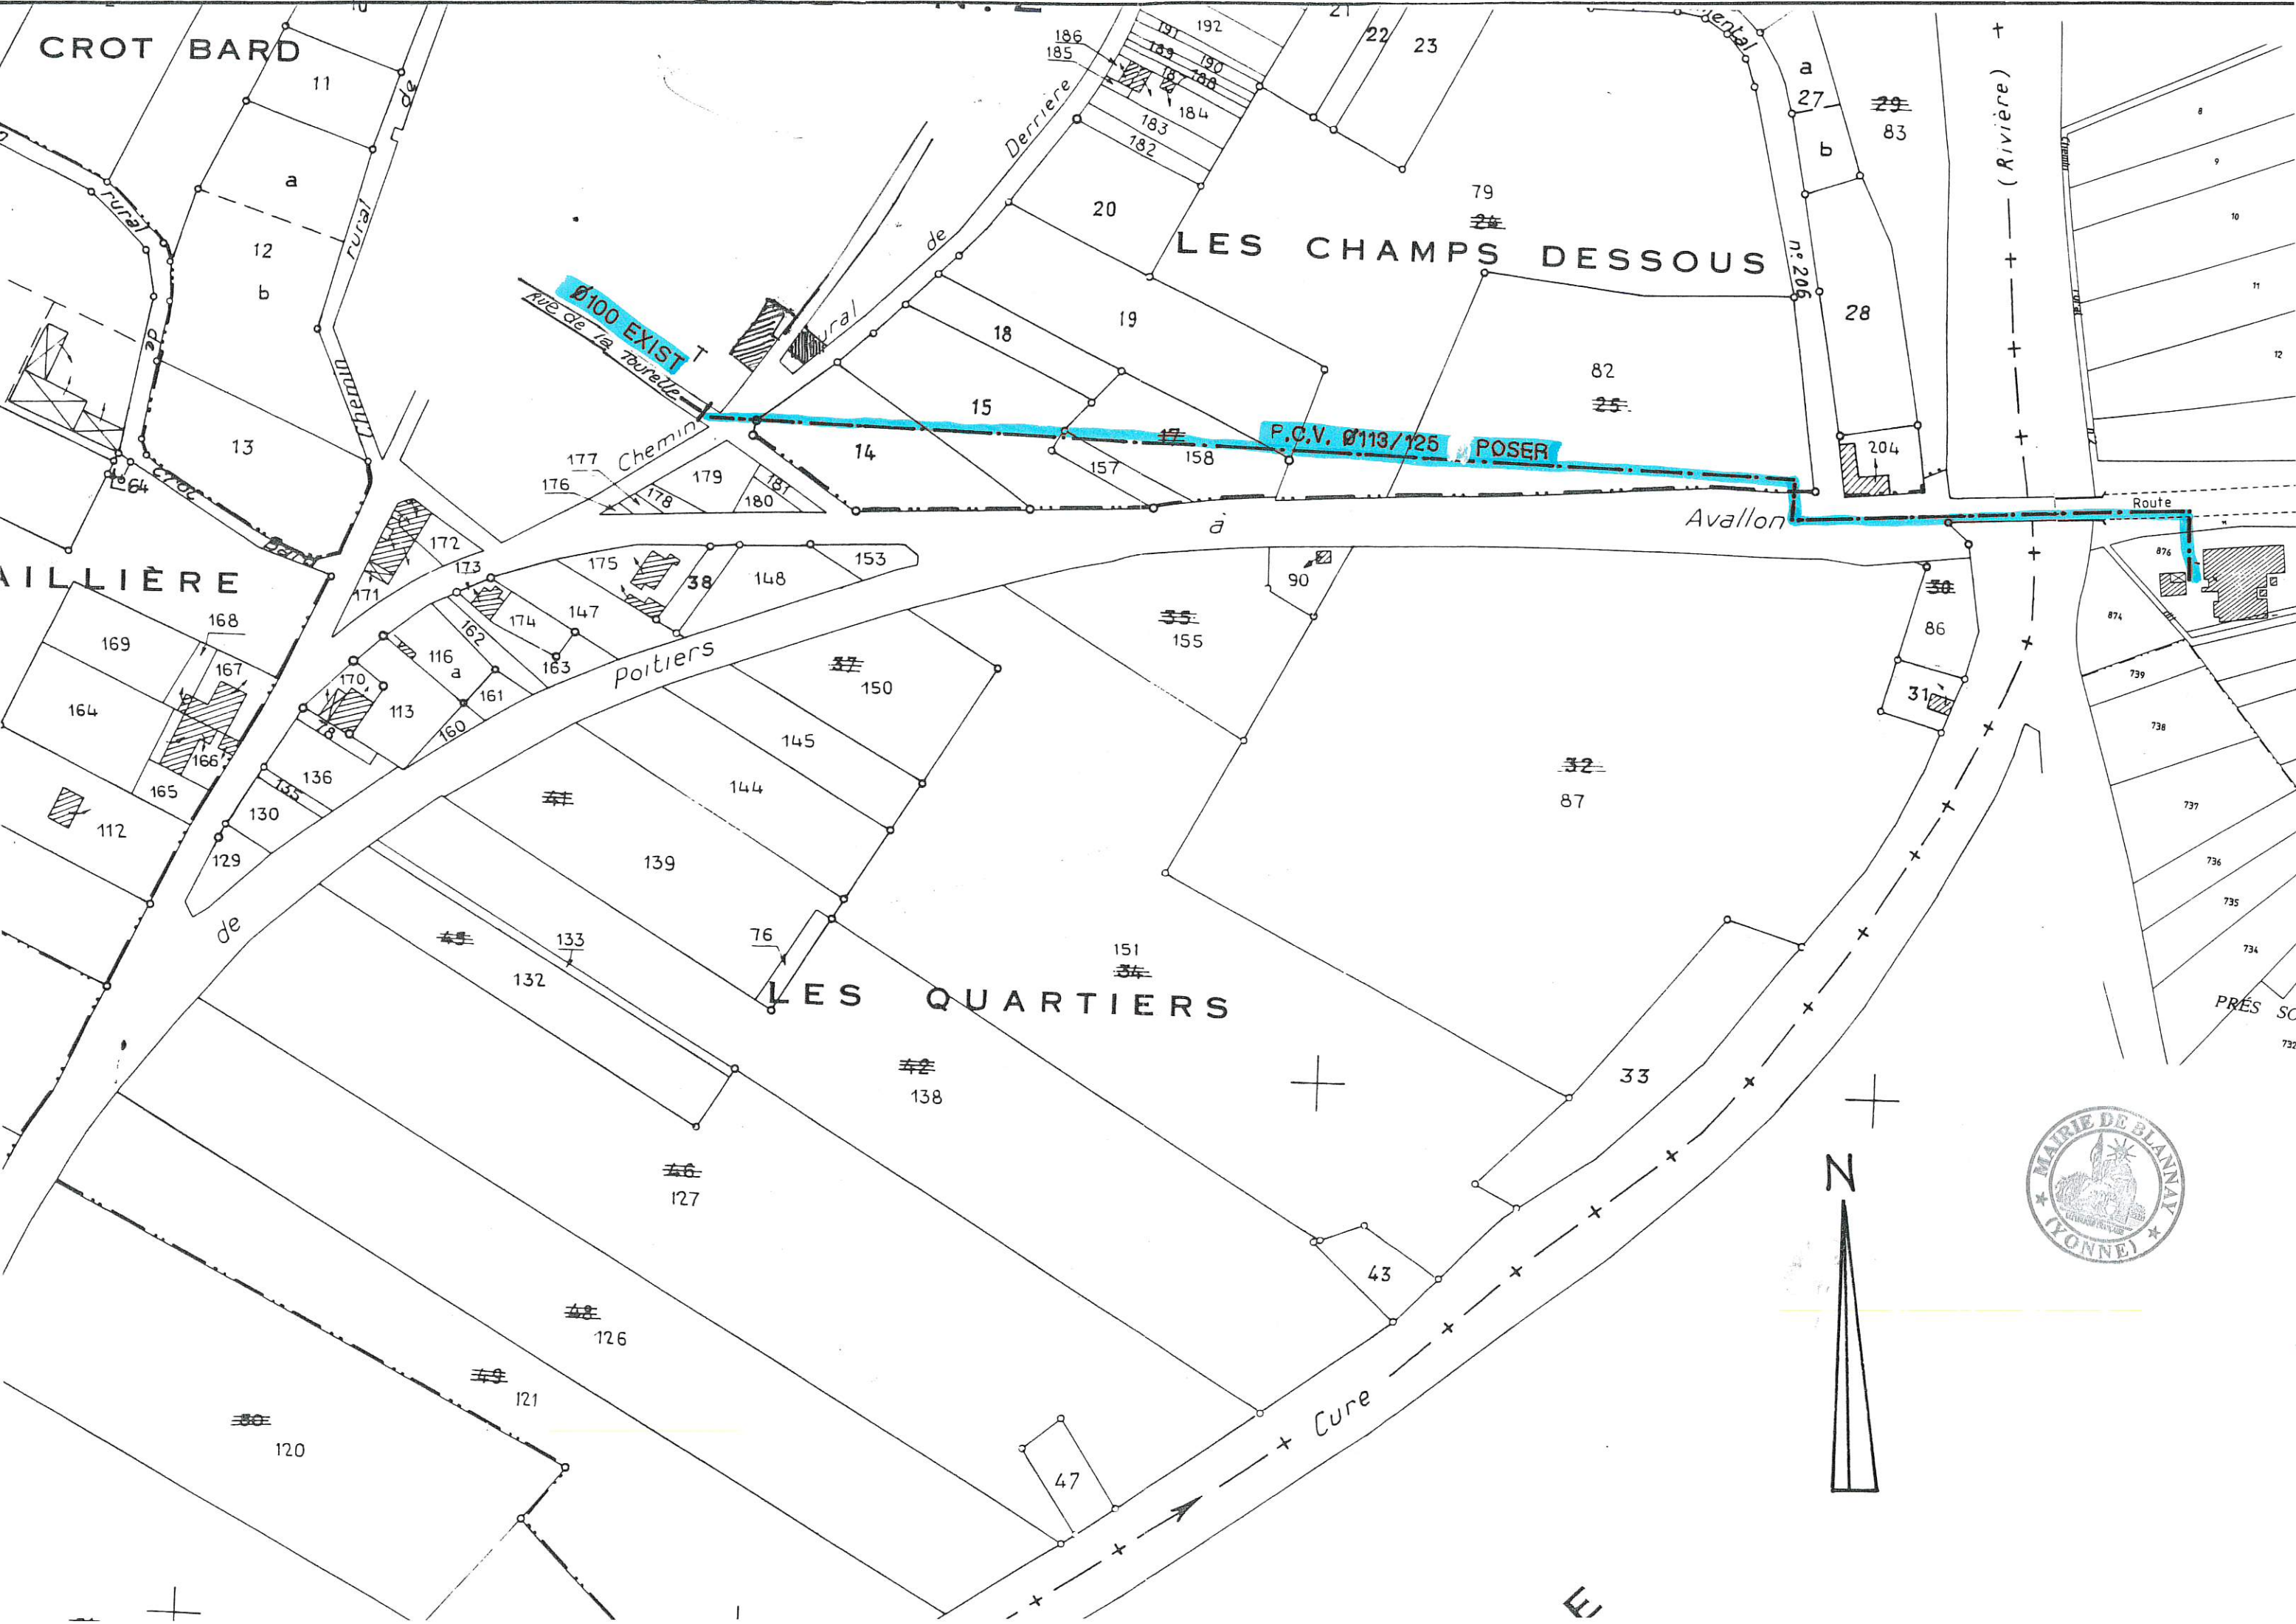

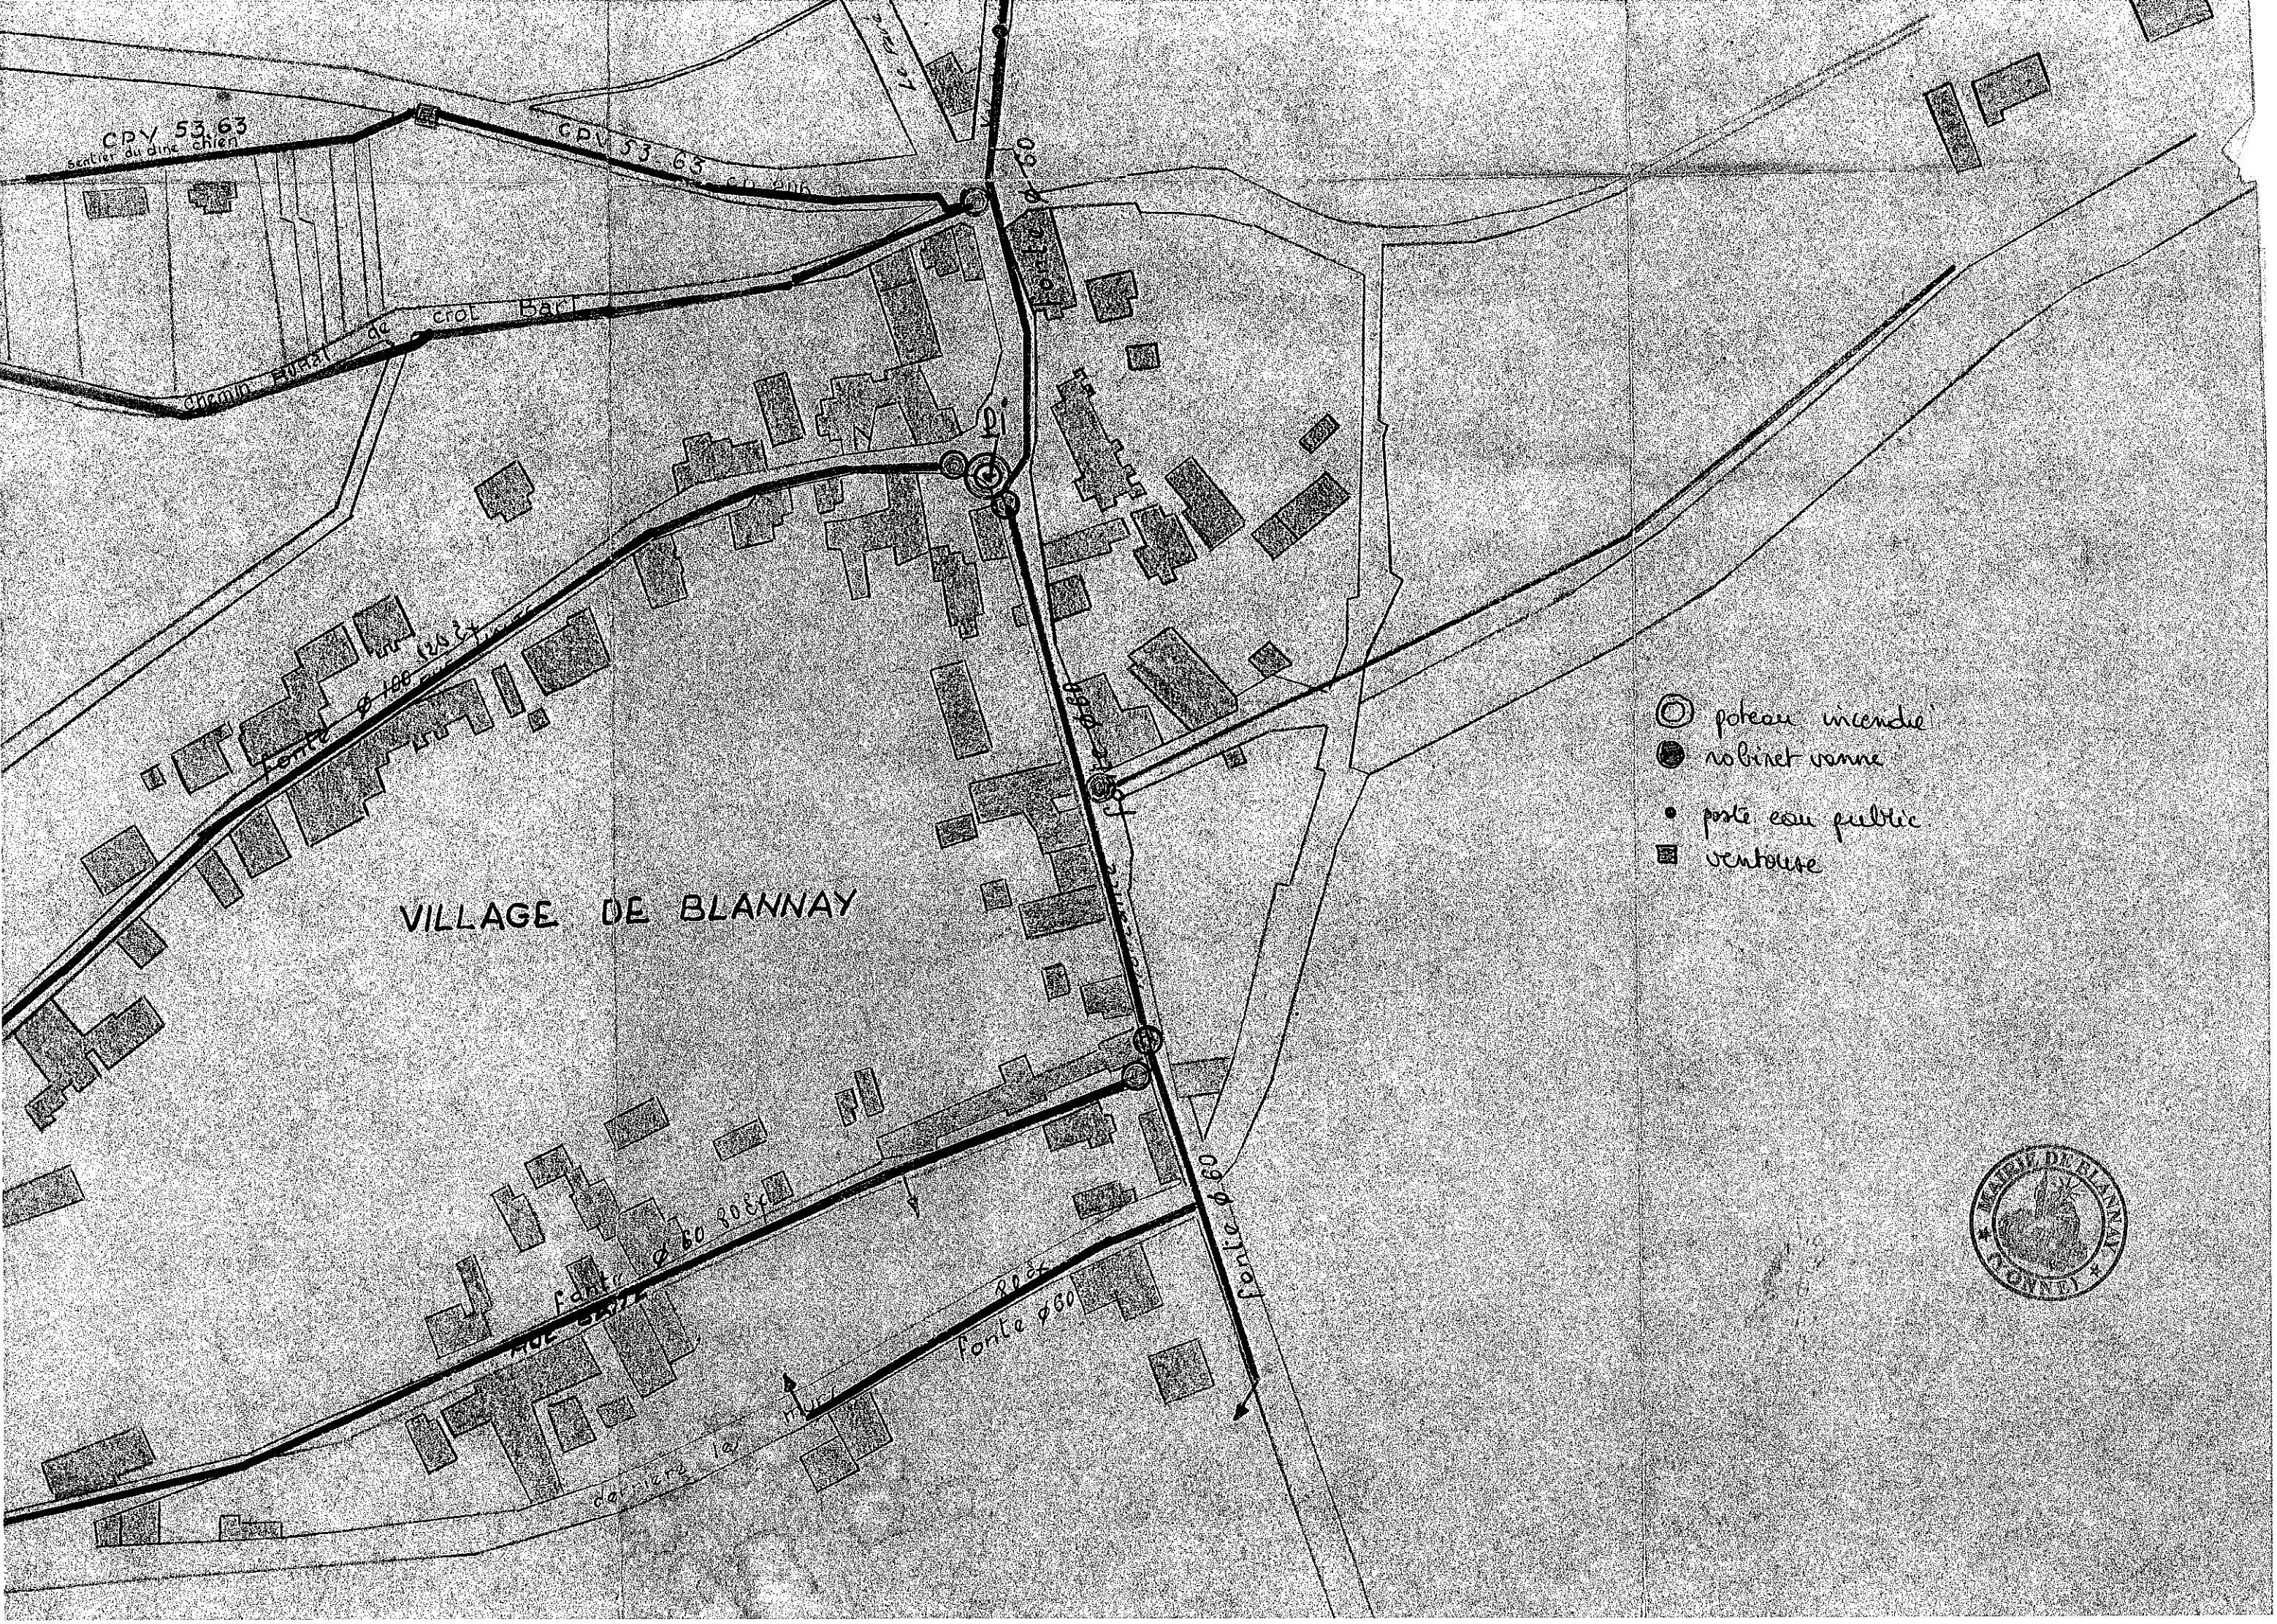

CPV 53.63
secteur du dinc chien

CPV 53.63

chemin d'Alsace
crot Barl

fontaine Ø 100

VILLAGE DE BLANNAY


fontaine Ø 80

fontaine Ø 60

fontaine Ø 60

- ⊙ poteau incendie
- robinet vanné
- poste eau public
- ⊠ ventouse



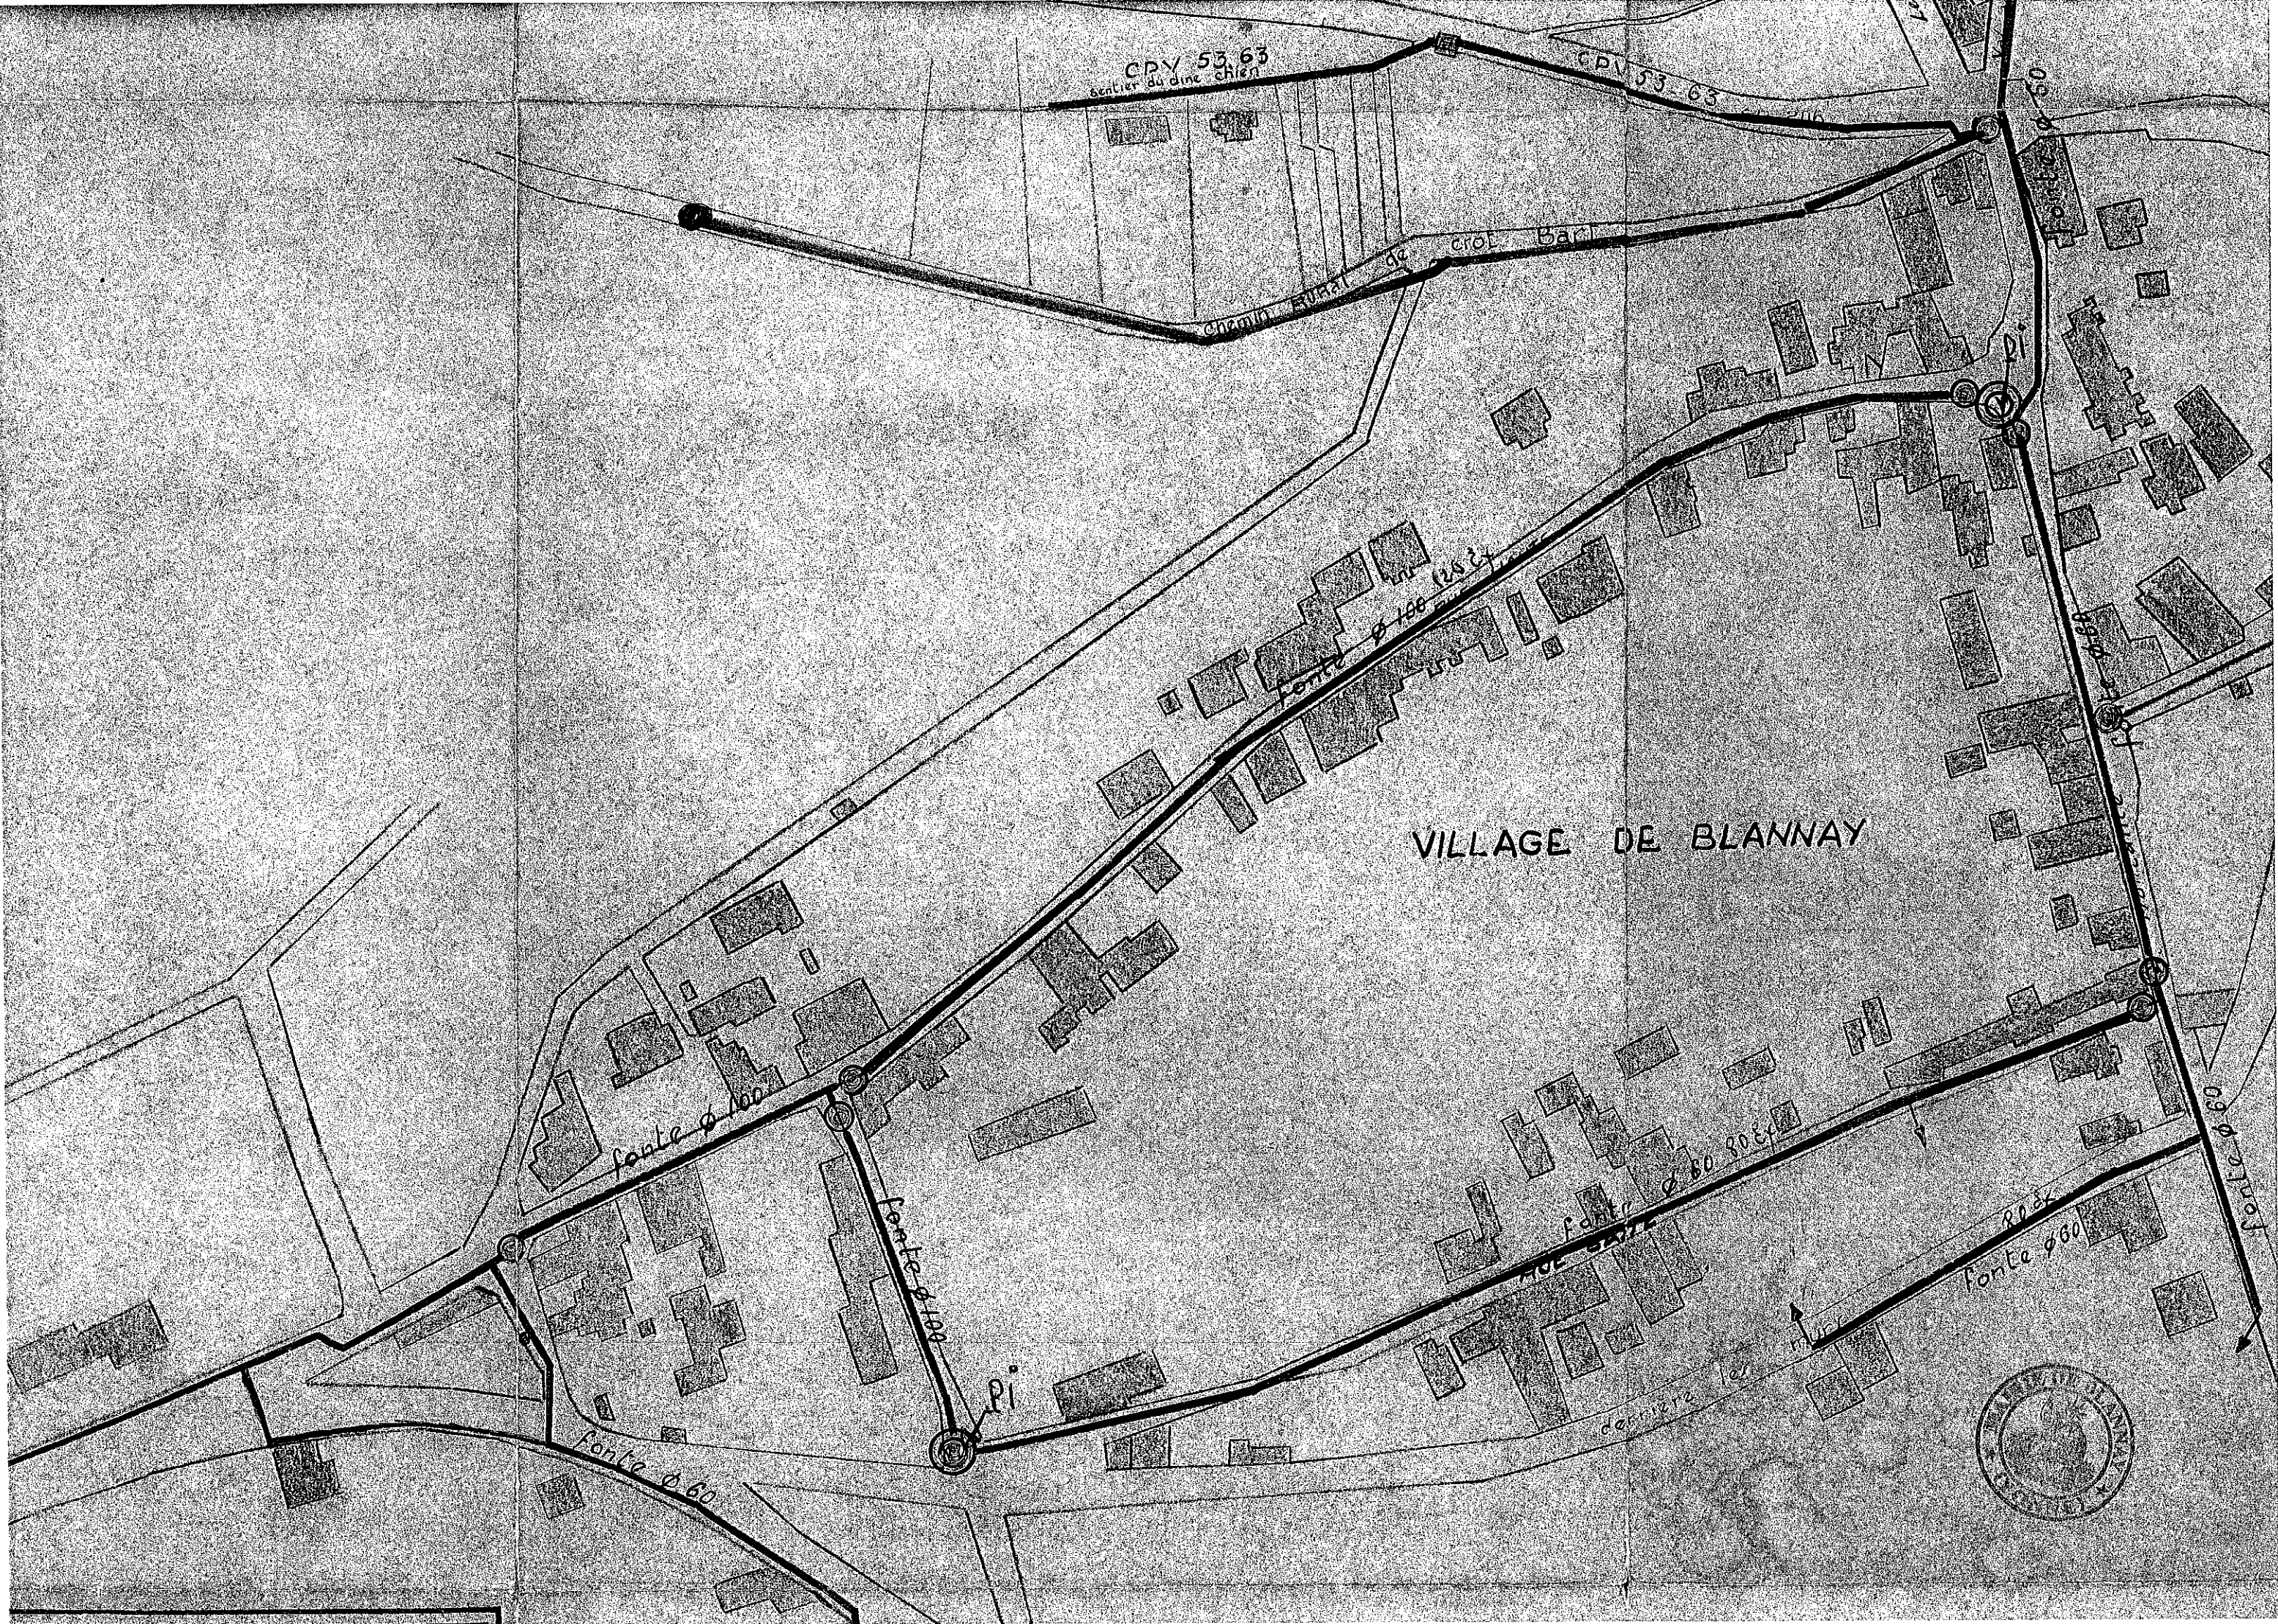

SECTION F

FEUILLE

N° 1

FONTENAY-PRÈS-VÉZELAY

(Y O N N E)

SECTION F

FEUILLE N° 2

Feuille révisée pour 1936
Edition à jour pour 1988

Echelle de 1 / 1250



SECTION

C

FEUILLE

N° 1



2*75m3

Sur D

Eau UNIQUE

SECTION C

FEUILLE

N° 1

SECTION

FEUILLE

N° 4

LE CHAMP DES CANNES

LA VINÉE

RAMPEAU DE POUILLY

LE PRÉ DU VERGER

LES VIGNES BARGEOT

LA PORTE D'ANGUY

LE PRÉ DEMOISELLE

LES GRANDS CHAMPS

LE CHATEAU DE POUILLY

REMEMBRE VOIR SECTION ZB

REAILIEU

LES MONT JOUIN

SECTION

ZB

FONTENAY-PRÈS-VÉZELAY

(Y O N N E)

SECTION C FEUILLE N° 5

Feuille révisée pour 1936
Édition à jour pour 1988

Echelle de 1 / 1250




FONTENAY-PRÈS-VÉZELAY

(YONNE)

SECTION B FEUILLE N°2

Feuille révisée pour 1936
Edition à jour pour 1988

Echelle de 1/1250

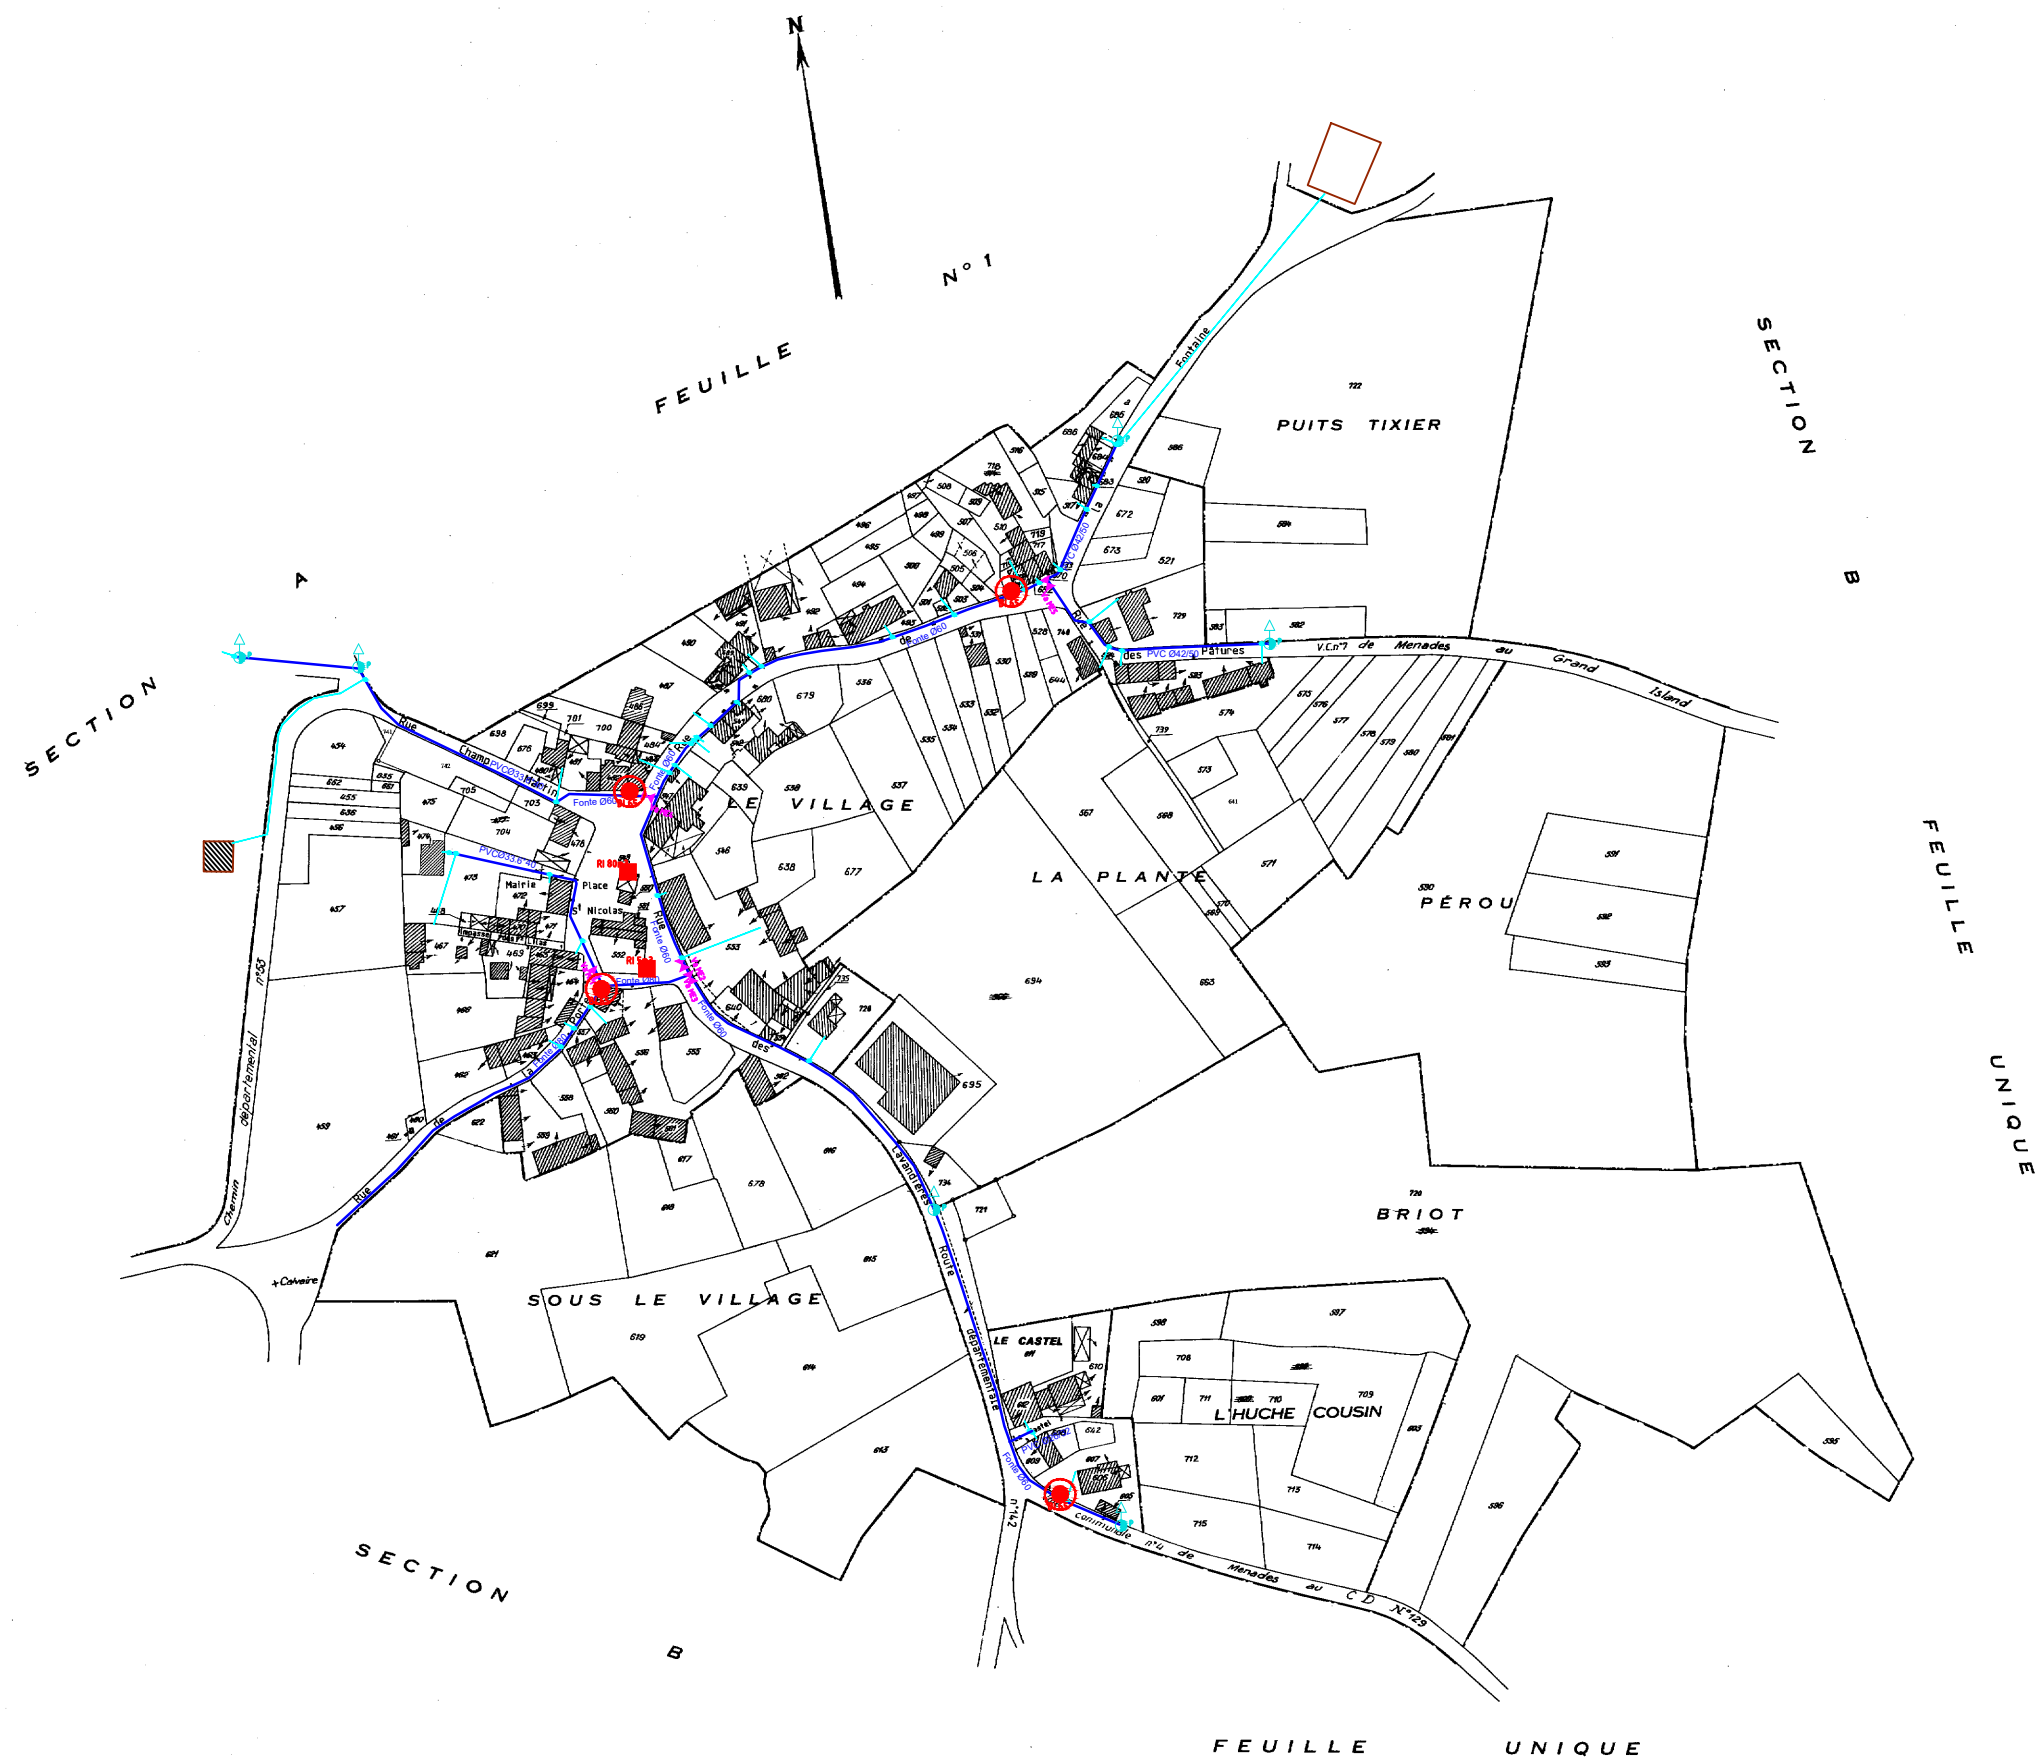

MENADES (YONNE)

SECTION A **FEUILLE N° 2**

Feuille révisée pour 1935
Edition à jour pour 1985


Echelle de 1 / 1250


PIERRE-PERTHUIS

PRECY-LE-MOULT



QUARRE-LES-TOMBES

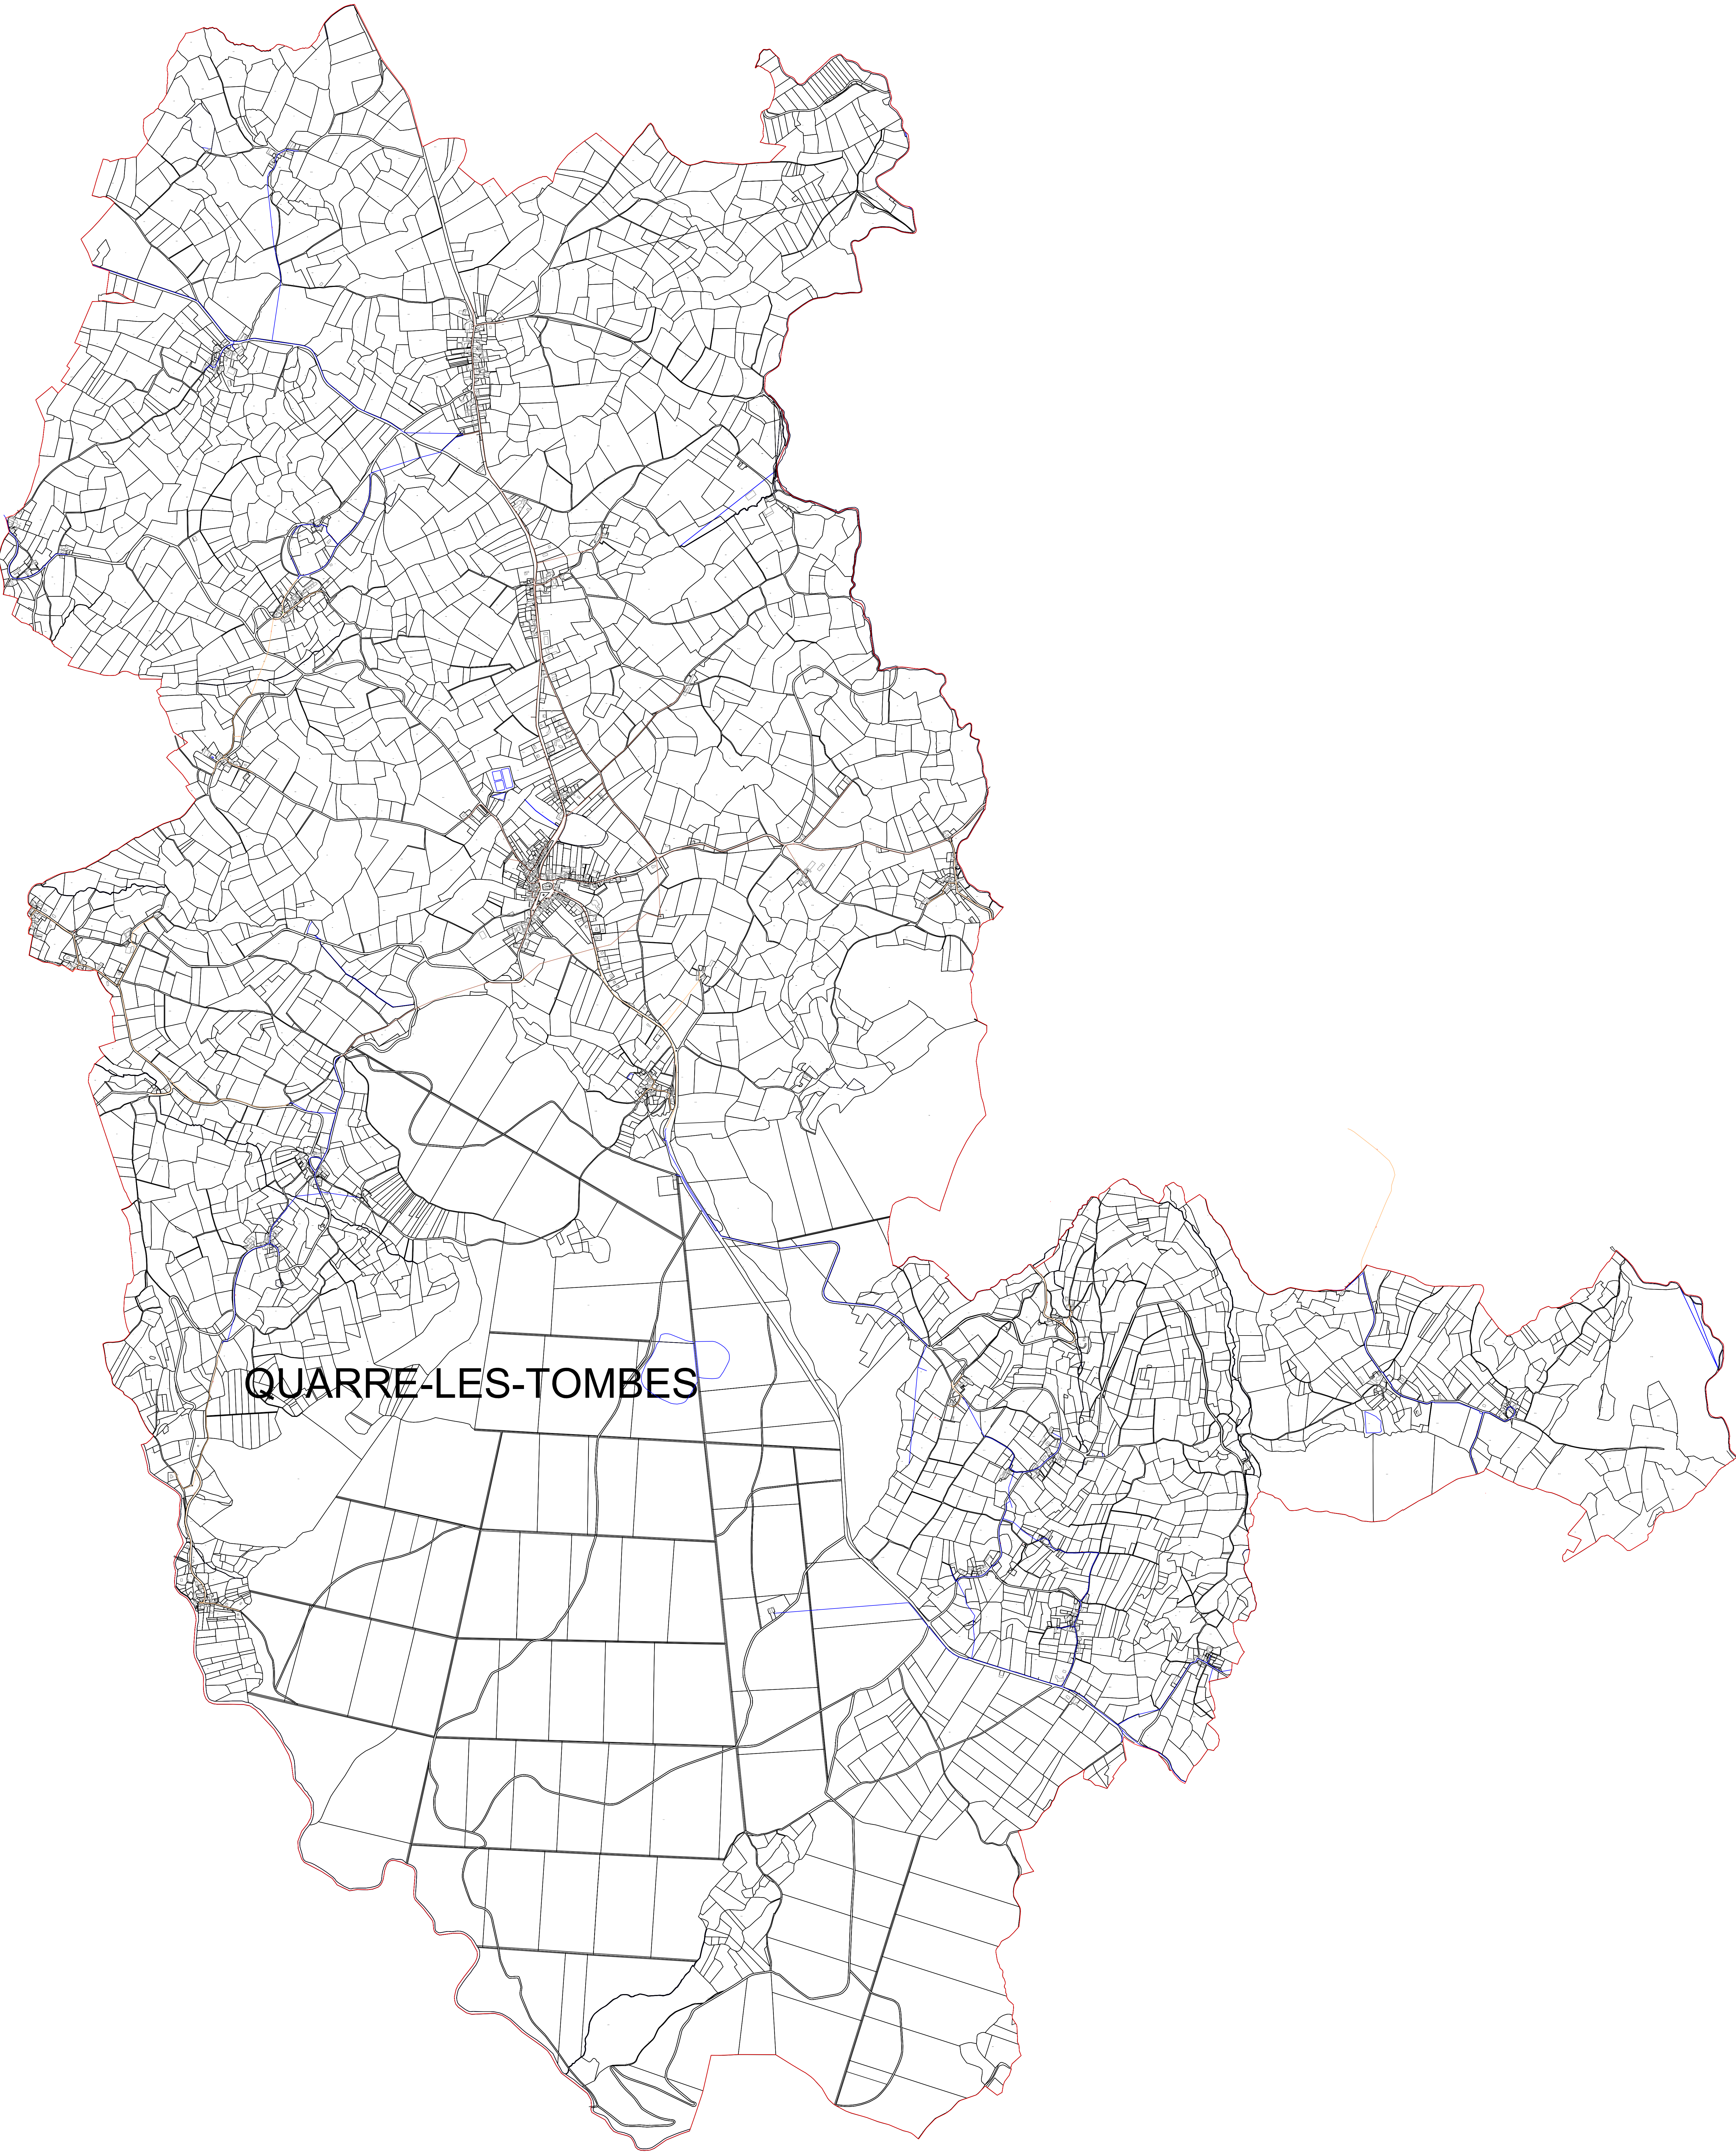

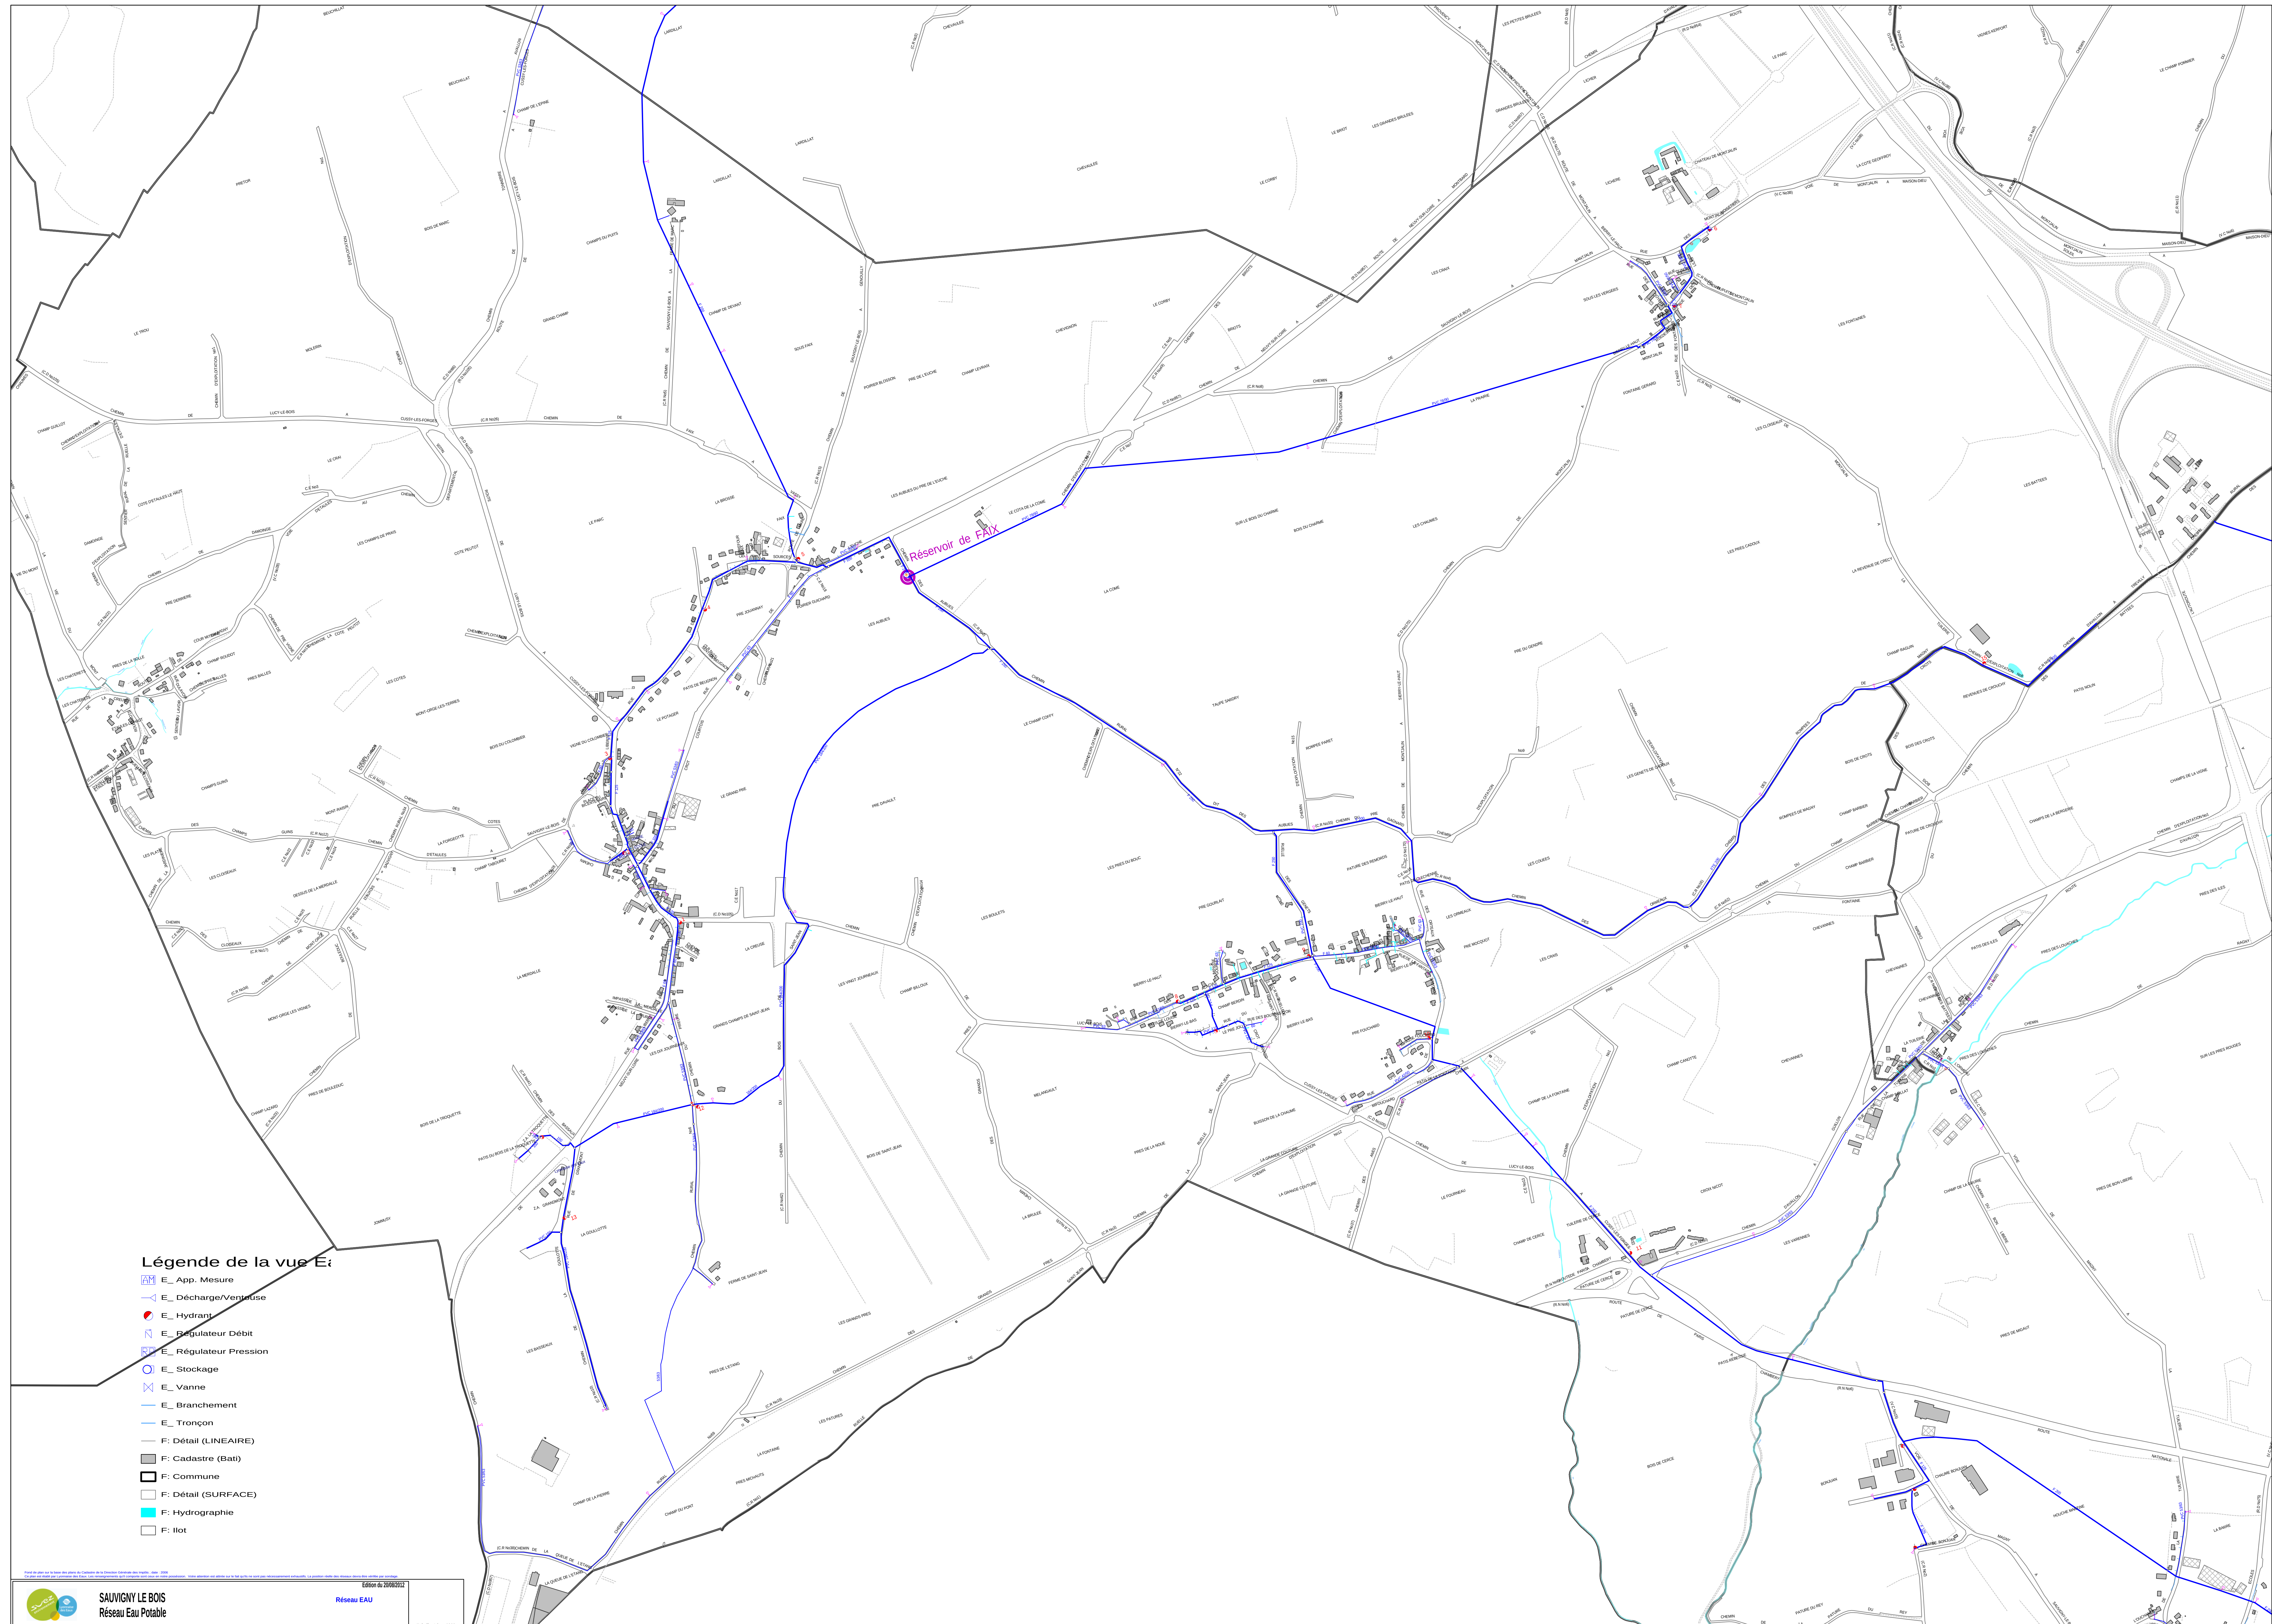

Légende de la vue Ea

-  E_ App. Mesure
-  E_ Décharge/Ventouse
-  E_ Hydrant
-  E_ Régulateur Débit
-  E_ Régulateur Pression
-  E_ Stockage
-  E_ Vanne
-  E_ Branchement
-  E_ Tronçon
-  F: Détail (LINEAIRE)
-  F: Cadastre (Bati)
-  F: Commune
-  F: Détail (SURFACE)
-  F: Hydrographie
-  F: Ilot

SIAEP de GIROLLES THAROT

Diagnostic du système d'alimentation en eau potable

Zonage de distribution AEP : Commune de THAROT

LEGENDE

- Canalisation gravitaire
- Canalisation de refoulement
- Canalisation abandonnée
- Branchements
- Zones non desservies
- Zones avec obligation de desserte

Bureau d'études BIOS
3 rue de Champagne
89110 Aillant-sur-Tholon
Tél : 03 86 63 50 45
E-mail : be.bios@free.fr
Site : www.be-bios.com

Dressé par : DC - précision classe C		
Index	Date	Modifications
1	18/12/2017	Création
2	30/11/2021	Modification tracé
2		

NAVRY

Diagnostic du système d'alimentation en eau potable

LEGENDE

-

Dressé par :

DC - précision classe C

		Dresse par :		DC - précision classe C	
Indice	Date	Modifications		Indice	Modifications
1	18/12/2017	Création			
2	30/11/2021	Modification tracvée			
2					

Commune de Vault-de-Lugny -


— A.E.P —

PLAN de RECOLEMENT

hameaux de Vermoiron et Valloux

— Echelle : 1/1000 —

Plan N°1.

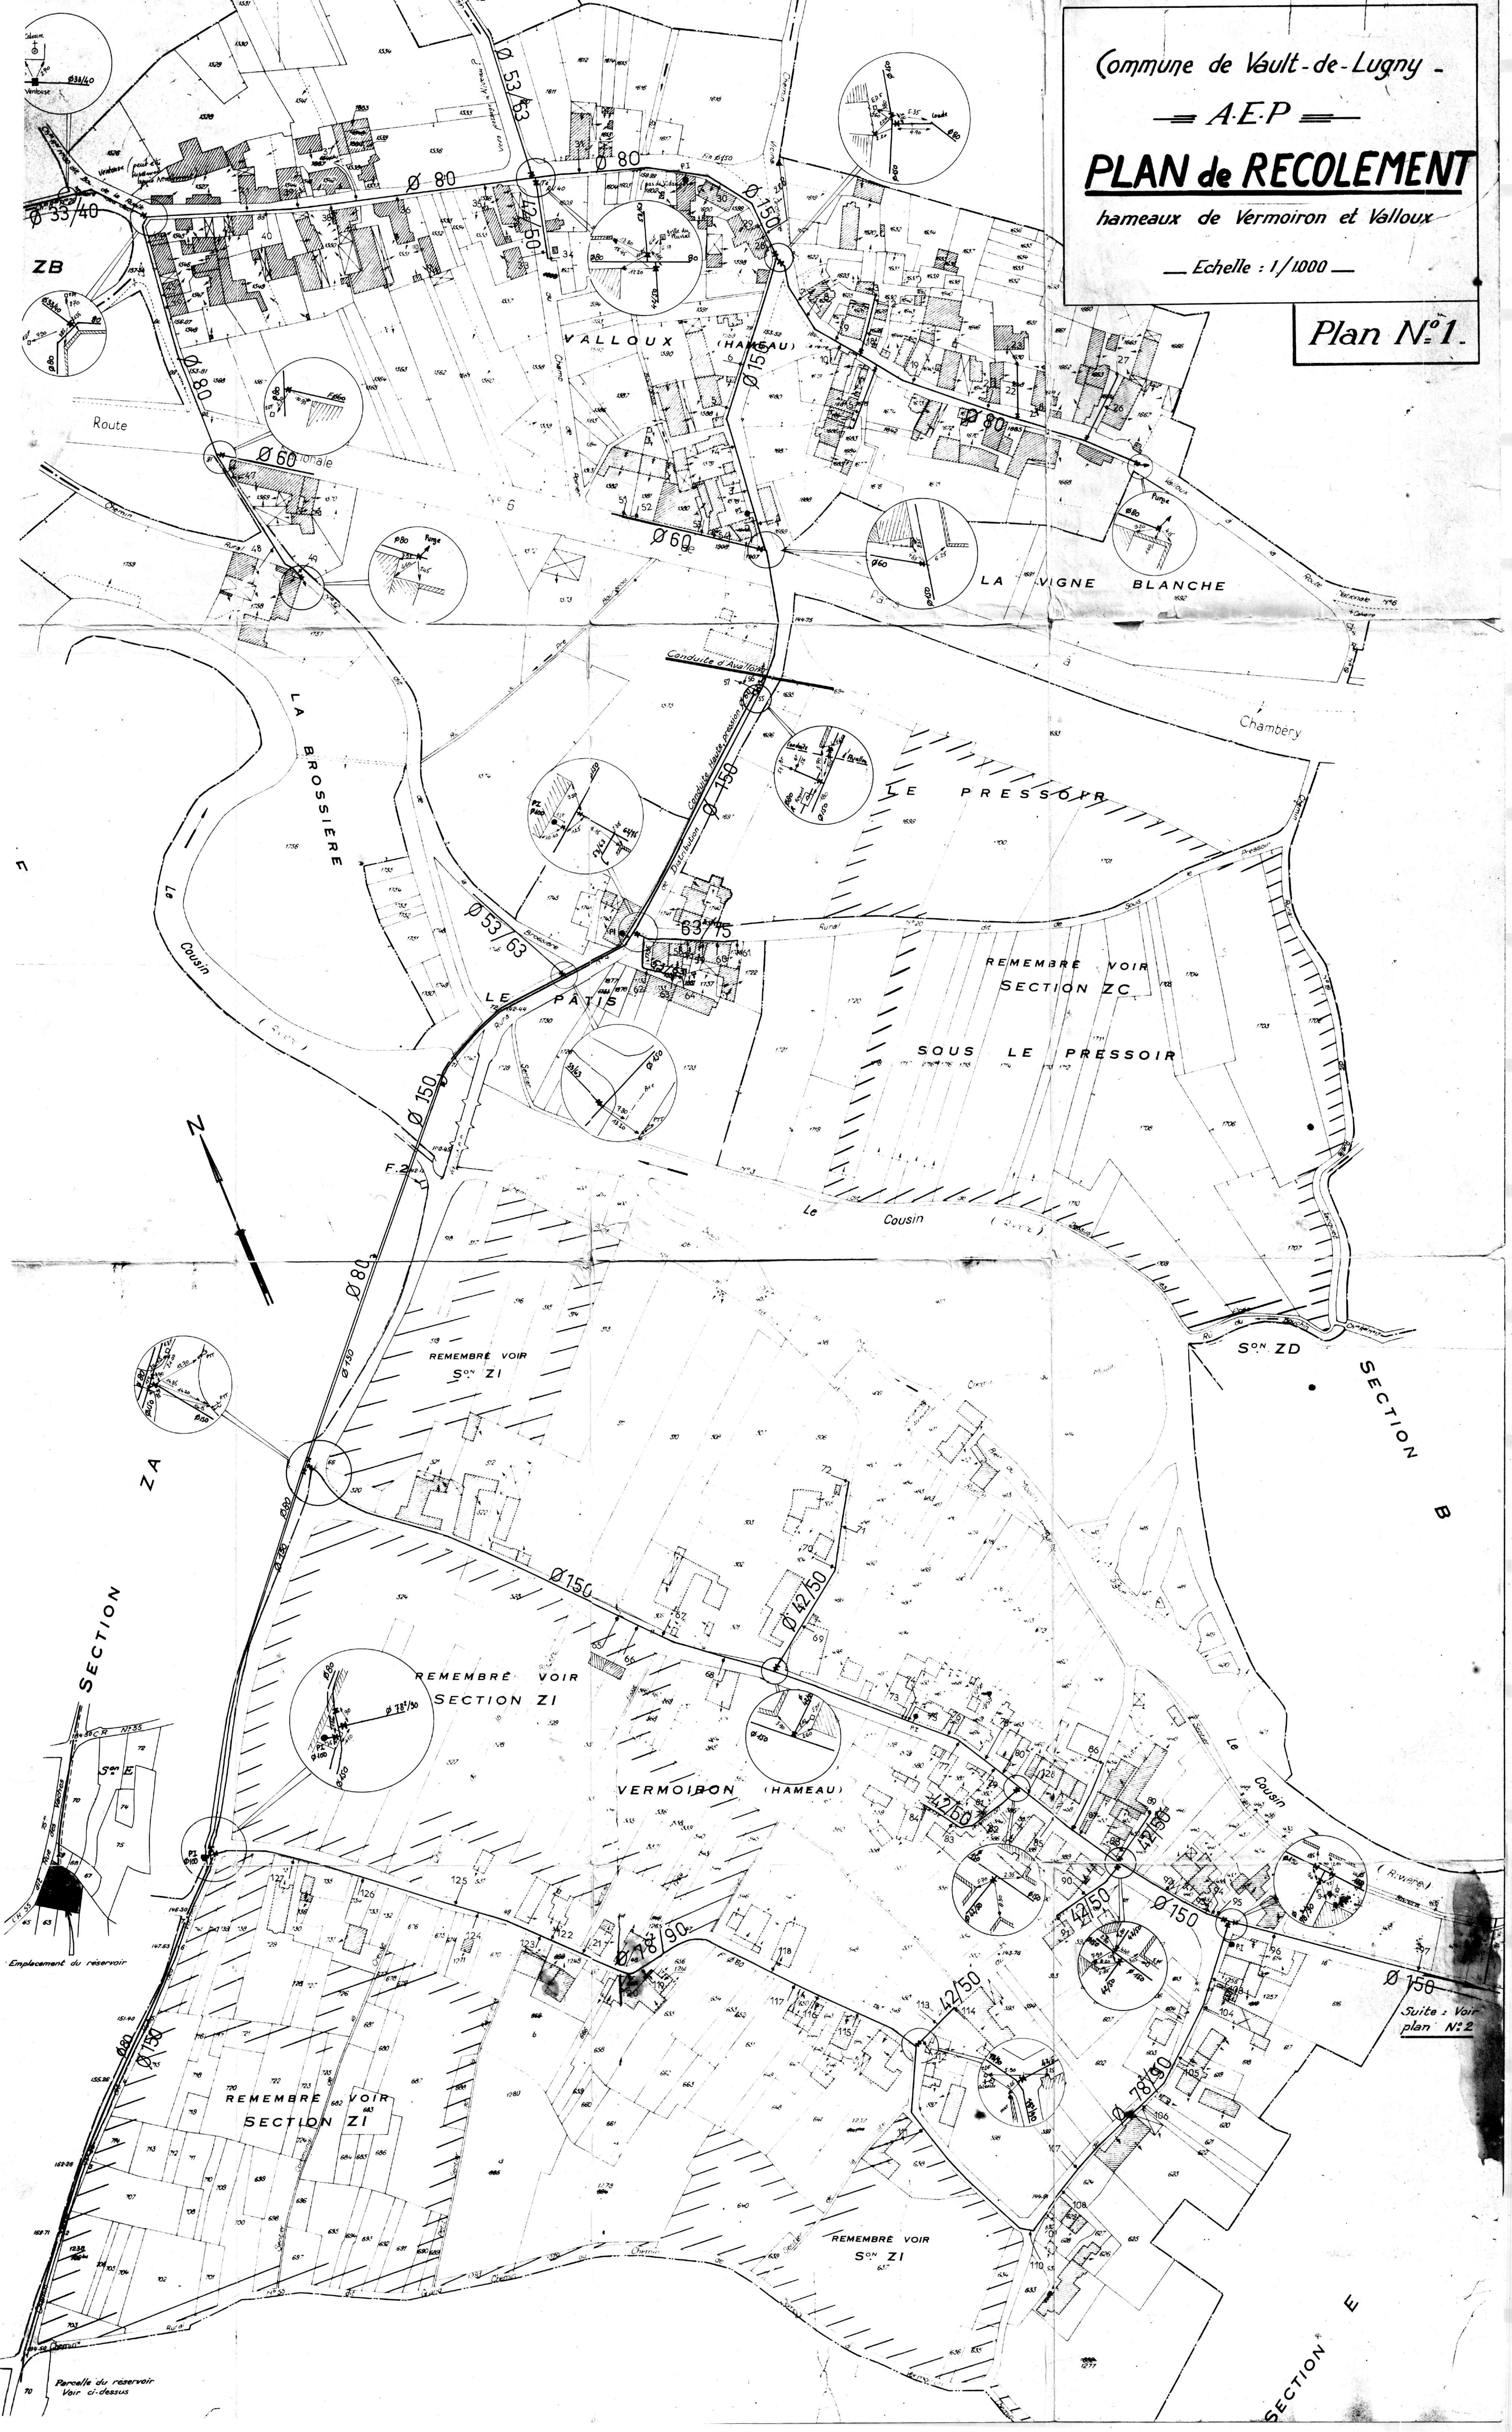

Suite du Plan N°1

A.E.P

Plan N°2

— Echelle : 1/1.000 —

SECTION

 z_1

LE PRE DU BRIOT

LA CHINTRE DU BRIOT

1/2.000

LES PERRONS PICARDS

A circular inset map showing a road network. A path is highlighted with a thick line, and a 'VILLAGE' label is visible. The map includes various road types and distances.

1/2.000

LA CHOUETTE

LA CHAUME
655

FEUILLE No 1

Voir le détail de la distribution du château
ci-dessus à l'échelle de 1/2000